

LEGENDA

INDAGINI GEOGNOSTICHE

Campagna geognostica attuale (Luglio 2020)


S1 **Perforazione di sondaggio attuale**
 Effettuata nel mese di Luglio 2020.
 Estesa fino alla quota di 30 metri dal p.c. e con prelievo di campioni di suolo per le caratterizzazioni geotecniche di laboratorio (anno 2020).

T1 **Prospezione sismica a rifrazione del tipo tomografia**
 Effettuate nel mese di Luglio 2020.

M1/MS1 **Prospezione sismica a rifrazione del tipo MASW**
 Effettuate nel mese di Luglio 2020.

Campagna geognostica precedente (Anno 2010)

S5 **Perforazioni di sondaggio precedenti campagne**
 Effettuate nel corso di precedenti progettazioni dal medesimo professionista.
 Estese fino a quote di 30 metri dal p.c. e con prelievo di campioni di suolo per le caratterizzazioni geotecniche di laboratorio e prove SPT (anno 2010)

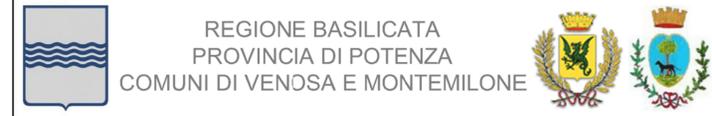

AUTORIZZAZIONE UNICA EX. D. LGS. 387/03

**Progetto Definitivo
 Parco Eolico "Tre mani"**

Titolo elaborato		Codice elaborato			
A.16.a.7 - Planimetria Indagini		COMMESSA	FASE	ELABORATO	REV.
		F0359	C.	T01	A
Riproduzione o consegna a terzi solo dietro specifica autorizzazione.					
Scala		1:5.000			

Luglio 2020	prima emissione	DI LUCCHIO	FMO	GDS
DATA	DESCRIZIONE	REDATTO	VERIFICATO	APPROVATO

GR/Value
 GR VALUE DEVELOPMENT S.r.l.
 C.so Venezia, 37 - 20121 Milano
 Tel: +39 02 50043159
 www.grvalue.com - grvaluedevelopment@pec.it

F4 ingegneria srl
 Via Di Giura - Centro Direzionale, 85300 Potenza
 Tel: +39 0971 1944797 - Fax: +39 0971 55452
 www.f4ingegneria.it - f4ingegneria@pec.it
 Consulenza geologica
 (dott. geol. Gennaro Di Lucchio)

