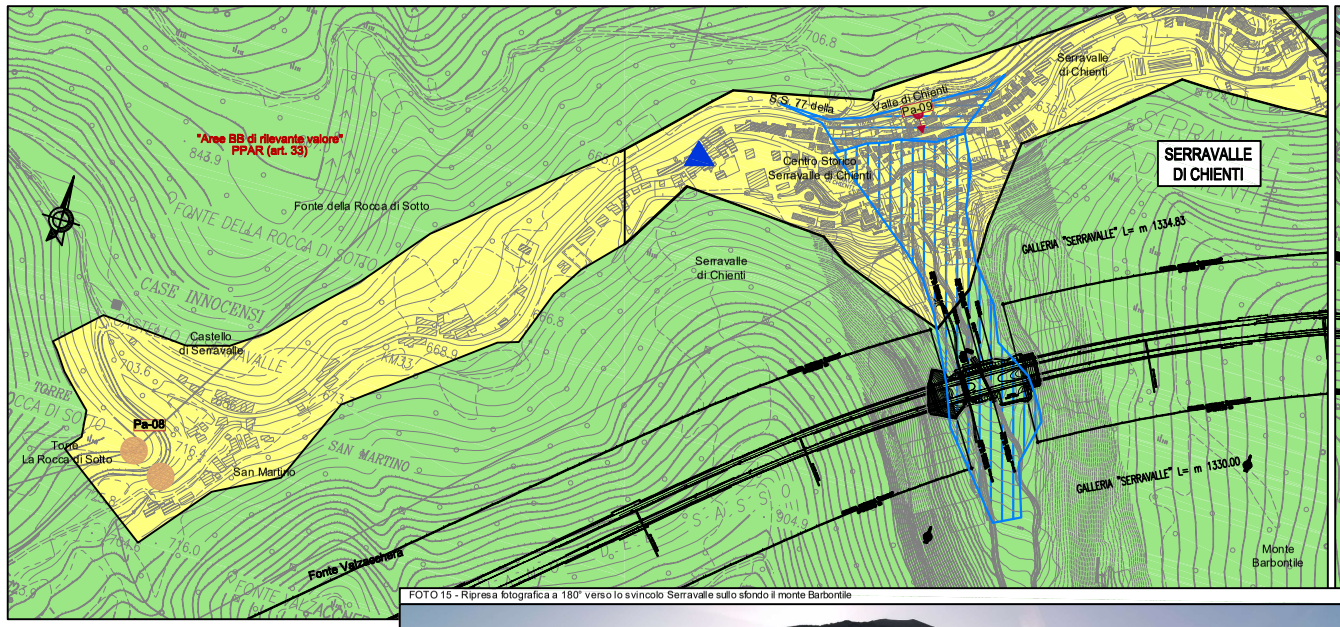

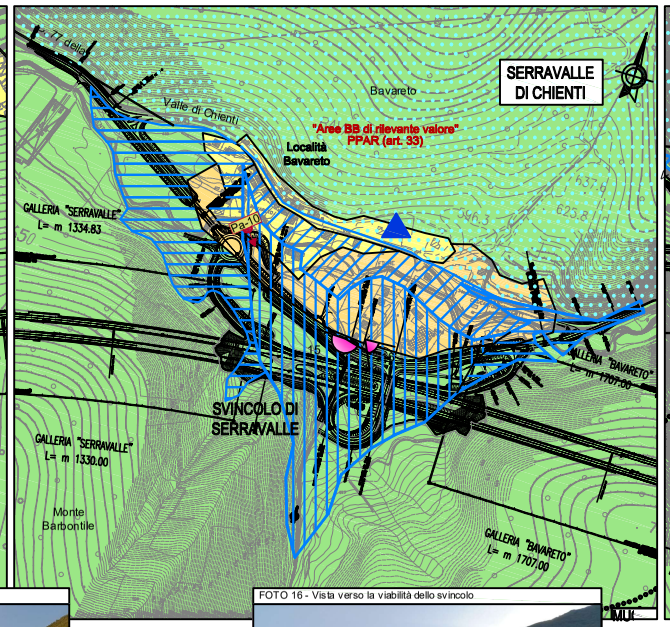

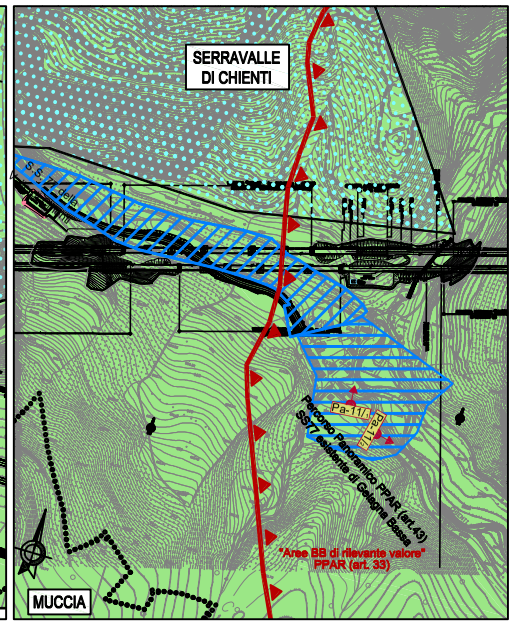

LEGENDA

UNITA' DI PAESAGGIO
- PAESAGGIO MONTANO E ALTO COLLINARE CON BOSCO APPENNINICO E PASCOLI
- PAESAGGIO DI FONDOVALLE CON CASE SPARSE IN AREE AGRICOLE
- NUCLEO STORICO

SENSIBILITA' VISIVA
- APERTURE VISUALI PRINCIPALI SUL TRACCIATO SELEZIONATO
- APERTURE VISUALI PRINCIPALI DAL TRACCIATO SELEZIONATO
- AREE DI INTERVISIBILITA'
- EMERGENZE VISIVE

BENI STORICI, ARTISTICI, ARCHITETTONICI (L. 352/97 art. 2) PRECEDENTEMENTE TUTELATI DA L. 1089/39 D.P.R. 1409/63, D.L. 112/98
- FORTIFICAZIONI
- RITROVAMENTI SPARSI NON TUTELATI O SCAVI IN CORSO

CANTIERI E VIABILITA'
- CANTIERE SECONDARIO CON AREE A DISPOSIZIONE PER STOCCAGGIO E DEPOSITO (S)
- AREE DI STOCCAGGIO (ST)
- VIABILITA' DI CANTIERE SU S.S. 77
- DEVIAZIONE S.S. N° 77
- VIABILITÀ IN CORRISPONDENZA DELL'ASSE DI PROGETTO
- VIABILITÀ PRINCIPALE ESISTENTE IDONEA
- VIABILITÀ PRINCIPALE ESISTENTE DA ADEGUARE
- VIABILITÀ SECONDARIA ESISTENTE DA ADEGUARE
- VIABILITÀ SECONDARIA DA REALIZZARE
- TRATTI DI VIABILITA' DEFINITIVA PER MANUTENZIONI

MITIGAZIONI AMBIENTALI
- ZONA ECOTONALE
- IMBOCCHI GALLERIE – (con viminata, idrosemina, talee di hippopae e ginestra)
- RICOPRIMENTO GALLERIE ARTIFICIALI–(con idrosemina, talee di hippopae, ginestra, corytus avellana(nocciolo) cornus mas(corniolo))
- DUNE (con rosmarinus officinalis, ligusthrum vulgare e lavandula stoechas)
- ATTRAVERSAMENTO FAUNISTICO

COMPENSAZIONI AMBIENTALI
- SALICETI ARBUSTIVI (con salix triandra, salix purpurea e salix apennina)
- INGEGNERIA NATURALISTICA (con talee di hippopae rhamnoides, salix triandra e salix purpurea)
- IMPIANTO SPECIE ARBOREE
- FILARE DI PIOPPO CIPRESSINO (populus nigra italica)
- FILARE DI TIGLIO (tilia cordata)
- RIPRESE FOTOGRAFICHE PAESAGGIO
- RIPRESE FOTOGRAFICHE CANTIERI
- Pa-00 PUNTO RILIEVO DI MISURA (vedi schede)
- TRACCIATO DI PROGETTO
- LIMITI COMUNALI

Fonte: Regione Marche PPAR
Elaborati : tav.5 Sottosistemi botanico–vegetazionali
tav.7 Ambiti di alta percettività visuale, strade e punti panoramici
tav.10 Zone archeologiche, strade consolari e luoghi di memoria storica
tav.11 Località di interesse archeologico cartograficamente delimitate

QUADRO D'UNIONE

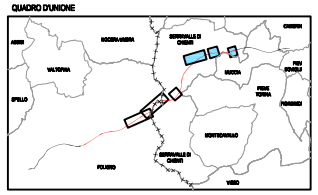

FOTO 15 - Ripresa fotografica a 180° verso lo svincolo Serravalle sullo sfondo il monte Barbontile

FOTO 16 - Vista verso la viabilità dello svincolo

FOTO 17 - ST8 area di stoccaggio n°8 ripristinata

FOTO 18 - ST9 area di stoccaggio n°9 ripristinata

FOTO 19 - Vista verso gli ex cantieri ST12 area di stoccaggio n°12 e S6 cantiere secondario n°6 ripristinate

FOTO 20 - ST12 area di stoccaggio n°12 ripristanata

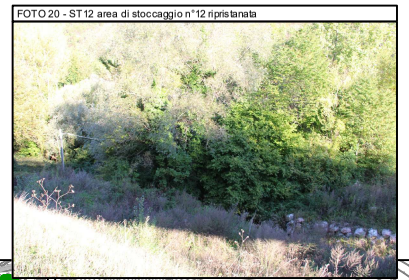

FOTO 21 - ST11 area di stoccaggio n°11 ripristinata

FOTO 22 - Area in precedenza occupata da S6 cantiere secondario n°6

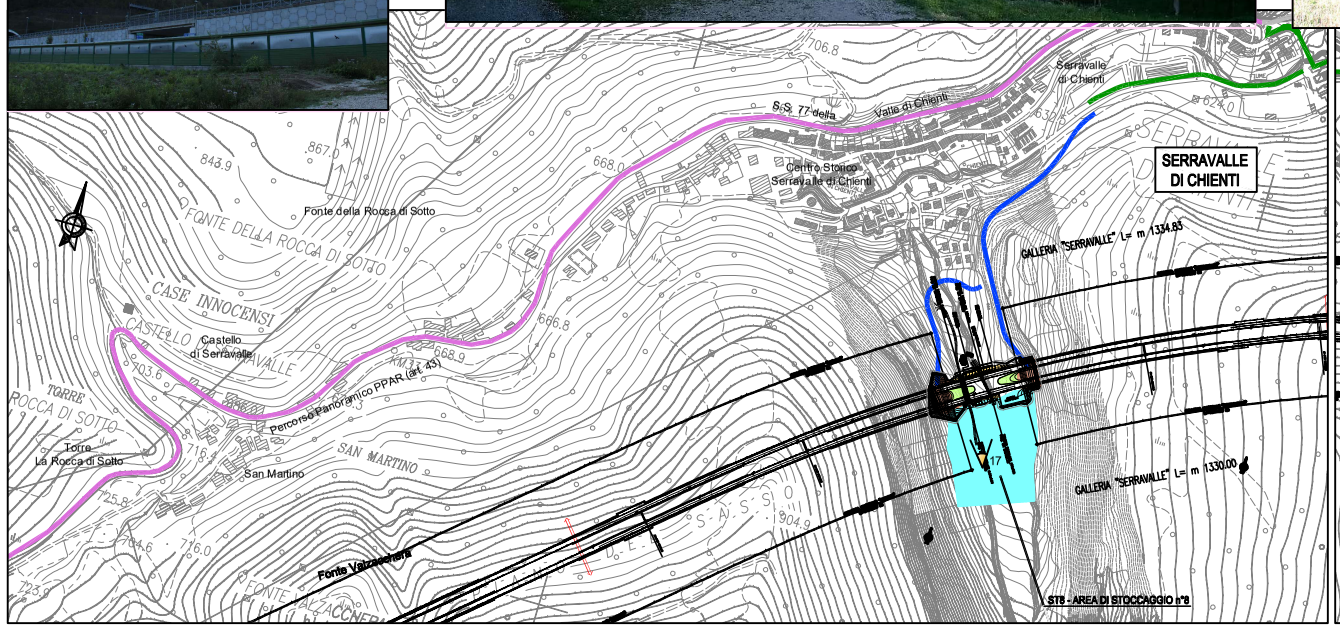

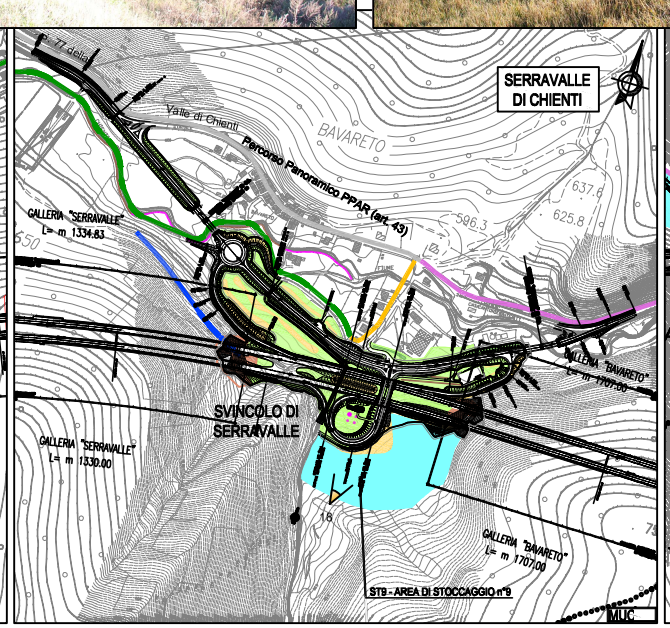

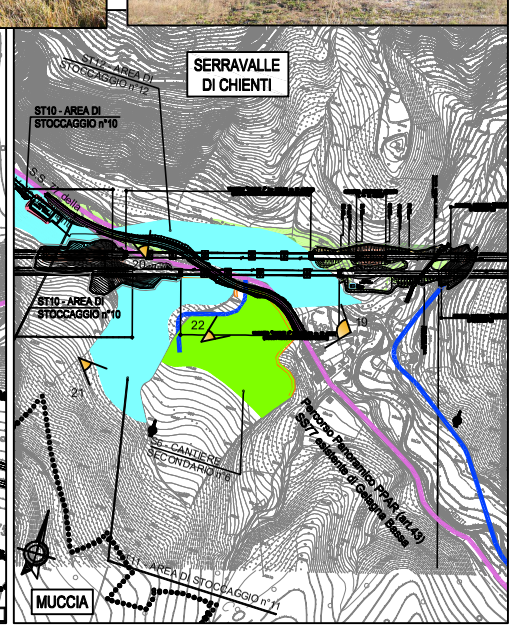

QUADRILATERO Marche Umbria S.p.A.

ASSE VIARIO MARCHE–UMBRIA E QUADRILATERO DI PENETRAZIONE INTERNA

MAXILOTTO 1

PROGETTO ESECUTIVO

CONTRAENTE GENERALE: Val di Chienti

IL RESPONSABILE DEL CONTRAENTE GENERALE:

GRUPPO DI PROGETTAZIONE
ATI: TECHNITAL s.p.a. (mandataria)
SCETAUROUTE
SICS s.r.l. Società Italiana Conoscenza Strade
S.I.S. Studio di Ingegneria Stradale s.r.l.
SOIL Geologia Geotecnica Opere in sotterraneo Difesa del territorio
INTEGRAZIONI PRESTAZIONI SPECIALISTICHE: *Dott. Ing. M. Raccosta*
IL GEOLOGO: *Dott. Geol. F. Ferrari*, Ordine dei Geologi Regione del Veneto n° 60

I RESPONSABILI DI PROGETTO
Dott. Ing. M. Raccosta, Ordine Ing. Verona n° A1665
Dott. Ing. L. Samama
Dott. Ing. T. Di Bari, Ordine Ing. Taranto n° 1083
Prof. Ing. A. Bevilacqua, Ordine Ing. Palermo n° 4058
Dott. Ing. L. Albert, Ordine Ing. Milano n° A14725

VISTO IL RESPONSABILE DEL PROCEDIMENTO: *Dott. Ing. Andrea Simonini*
VISTO IL RESPONSABILE DEL SERVIZIO PROGETTAZIONE:
DATA:
LA DIREZIONE LAVORI:

SUBLOTTO 2.1: S.S. 77 "VAL DI CHIENTI" TRONCO PONTELATRAVE – FOLIGNO
TRATTI FOLIGNO–VALMENOTRE E GALLERIA MUCCIA–PONTELATRAVE (inclusa galleria)
MONITORAGGIO AMBIENTALE POST OPERAM
COMPONENTE PAESAGGIO
RISULTATI RILIEVI – CARTA DEL PAESAGGIO – AREA PA3

Codice Unico di Progetto (CUP): F12C03000050010 (Delibera CIPE 13/2004)

CODICE ELAB.	Opera	Lotto	Stato	Settore	WBS	Disciplina	Tipo Doc.	N. Progress.	REVISIONE	FOGLIO	SCALA
	LO	703	A2	F	E	GENER00	AMB	PSC	005	A	03 03	1:5.000

REV.	DESCRIZIONE	DATA	REDATTO	VERIFICATO	APPROVATO	APPROVATO RESP. TECNICO ANAS
D						
C						
B						
A	EMISSIONE	02/04/2019	R. Lubrano	A. Salvione	S. Rapisarda	S. Melappioni