


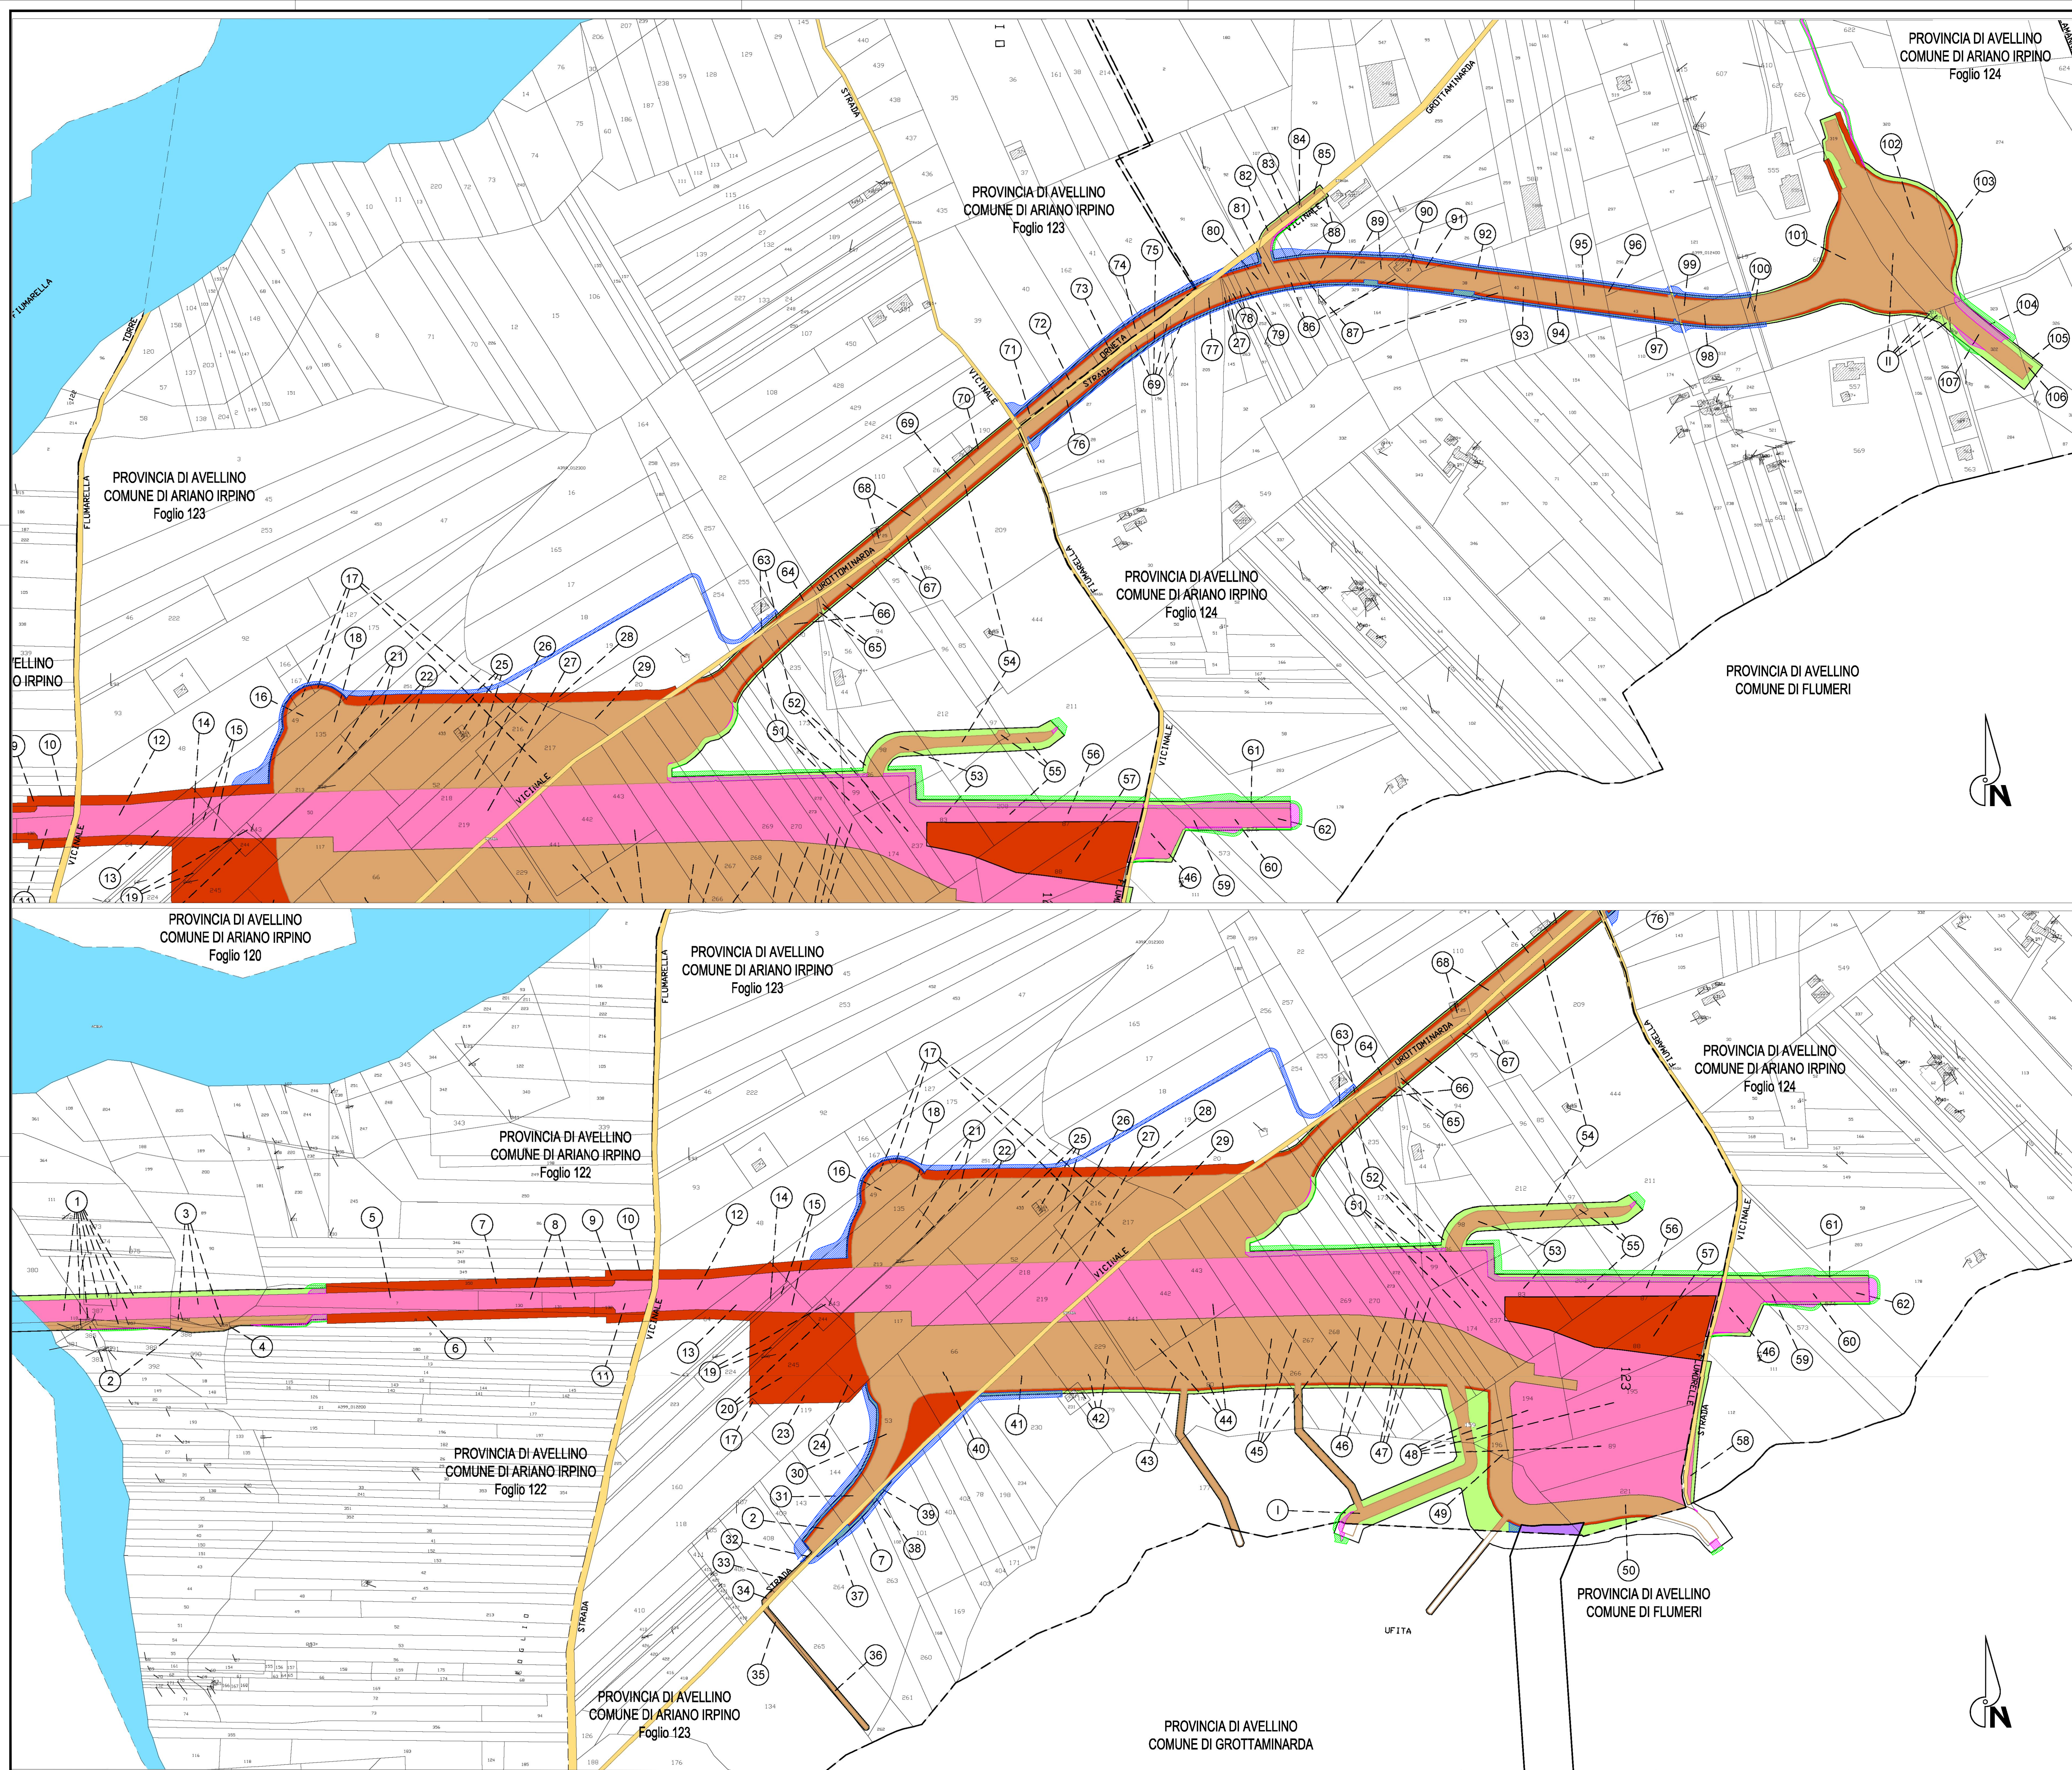

KEY-PLAN - Scala 1:100.000

LEGENDA

- CONFINI PARTICELLE
- CONFINI FOGLIO DI MAPPA
- CAMPITURE FABBRICATI
- PROPRIETA' FERROVIARIA
- ESPROPRIAZIONI PER LA NUOVA SEDE FERROVIARIA E SUE DIPENDENZE
- STRADE ESISTENTI
- CORSI D'ACQUA
- ESPROPRIAZIONI PER DEVIAZIONI DI STRADE, CANALI, FOSSI
- ESPROPRIAZIONI PER OPERE DI MITIGAZIONE AMBIENTALE
- ASSERVIMENTI
- RELIQUATI
- OCCUPAZIONI TEMP. NON PREORDINATE ALL'ESPROPRIO
- NUMERO DI PIANO DA ACQUISIRE O ACQUISITO
- NUOVI ASSERVIMENTI
- NUOVE ESPROPRIAZIONI DEFINITIVE
- NUOVE OCCUPAZIONI TEMPORANEE

COMMITTENTE: **RFI** **GRUPPO FERROVIE DELLO STATO ITALIANO**

DIREZIONE LAVORI: **ITALFERR** **GRUPPO FERROVIE DELLO STATO ITALIANO**

APPALTATORE: **HirpiniaAV**

CONSORZIO: **salini impreglio** **ASTALDI**

PROGETTAZIONE: **ROCKSOIL S.p.A.**

MANDANTE: **NETENGINEERING** **Alpina S.p.A.**

PROGETTO ESECUTIVO

ITINERARIO NAPOLI - BARI
RADDOPPIO TRATTA APICE - ORSARA
I LOTTO FUNZIONALE APICE - HIRPINIA
PARTE GENERALE
ESPROPRI

Aggiornamento delle planimetrie catastali - Comune di Ariano Irpino

APPALTATORE	DIRETTORE DELLA PROGETTAZIONE	PROGETTISTA
Consorzio HIRPINIA AV Il Direttore Tecnico Ing. Vincenzo Morillo 10/06/2020	Il Responsabile integrazione fra le varie prestazioni specialistiche Ing. G. Cassani	NETENGINEERING Ing. S. Eandi

COMMESSA	LOTTO	FASE	ENTE	TIPO DOC.	OPERAZIONE	PROGR.	REV.	SCALA:
IF28	01	E	ZZ	BD	AF0000	006	B	1:2.000

Rev.	Descrizione	Redatto	Data	Verificato	Data	Approvato	Data	Autore
A	Emissione per consegna	A. Celi	21/06/2020	G. T. Thai Huynh	21/06/2020	T. Finocchietti	21/06/2020	Ing. S. Eandi
B	Revisione definitiva	A. Celi	10/06/2020	G. T. Thai Huynh	10/06/2020	T. Finocchietti	10/06/2020	

File: IF2801EZBDAF0000006B.dwg

n. Elab.: -