CENTRALE DI PORTO TOLLE

RINFORZO ARGINE A FIUME

SEZIONE TIPICA 2-2

ENEL - C.P.C.R. - MILANO	SCALA 1:100
O.I. 971/2 CIV. SERIE 23	N° 210625

RIFERIMENTI PER POSIZIONE ARGINE
VEDI DISEGNO N° 531246
« RINFORZO ARGINI DI DIFESA - PLANIMETRIA »

ARCHIVIO
Centr. Termoel. P. Tolle
TC
(Bo)
E 1 03PR

SEZIONE 2-2

RINFORZO ARGINE A FIUME
(SEZIONE TIPICA) SCALA 1:100

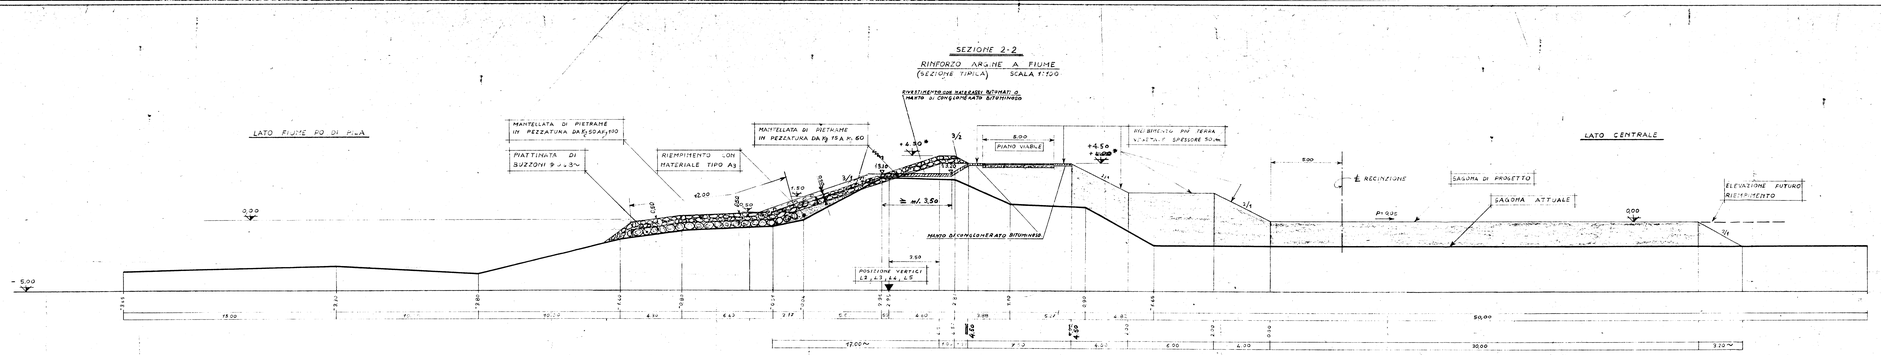

NB. LE MODIFICHE IN ROSSO SONO STATE RIPRESE DALLA COPIA DI QUESTO STESSO DISEGNO ALLEGATA AL "DISCIPLINARE".

PARTICOLARE
PIANO VIABILE

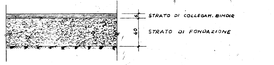

* LE QUOTE DI SOMMITÀ INDICATE SI RIFERISCONO ALLA SEZIONE PIÙ A VALLE, VERSO MONTE SARANNO INCREMENTATE DEL 0,1 ‰

1	19-10-82				
N°	DATA				MODIFICHE