

LINEA: CASERTA - FOGGIA

Realizzazione dell'impianto di Comando Centralizzato del Traffico (C.T.C.) ed opere connesse sulla linea Caserta - Foggia

IMPIANTO: APICE

Tav. RIPETIZIONI BM LEVETTE DEVIATOIO N-R FD

DATA	OGGETTO	FORE	PRODOTTO
15/09/97	AGG. DOPO ATTIVAZIONE	GOLDONI	16

ASSOCIAZIONE TEMPORANEA DI IMPRESE


ANSALDO

MANDATARIA: ANSALDO
 MANDANTE: CASERTA
 MANDANTE: FOGGIA

Sede A.T.I.: Via Nuova delle Breccie 260, Napoli.

Disegnato: GOLDONI
 Contratto: PAGLIUCA
 Data: 15.09.97

Codice cliente: CF1.ASS.08.303.14
 Foglio: 1

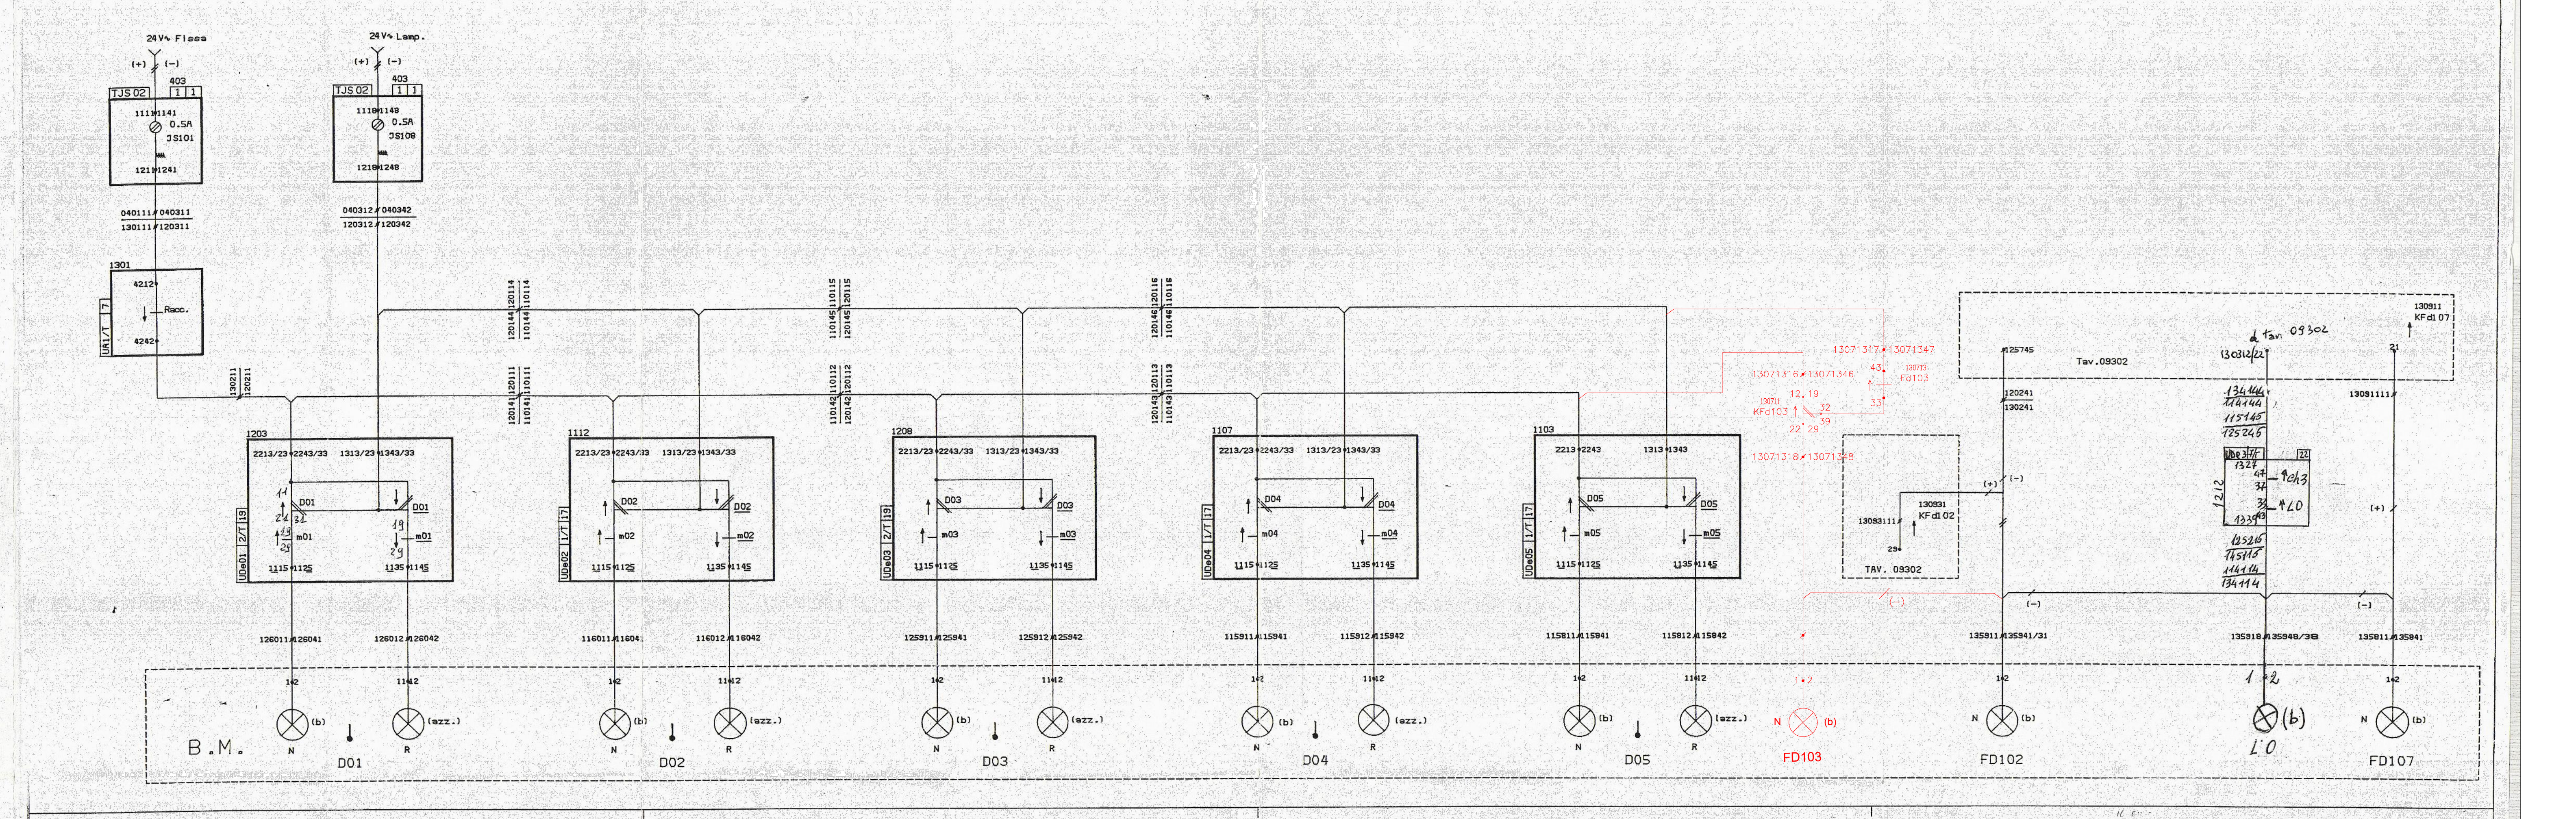

COMMITTENTE:



DIREZIONE LAVORI:



APPALTATORE:

 CONSORZIO: 

SOCI:




PROGETTAZIONE:

 MANDATARIA: 

MANDANTI:




PROGETTO ESECUTIVO

ITINERARIO NAPOLI - BARI
RADDOPPIO TRATTA APICE - ORSARA
I LOTTO FUNZIONALE APICE - HIRPINIA

IMPIANTI DI SEGNALAMENTO
 MODIFICA ACEI DI APICE PER FASE 1.1

RIPETIZIONI BM LEVETTE DEVIATOIO N-R FD

APPALTATORE Consorzio HIRPINIA AV Il Direttore Tecnico Ing. Vincenzo Moriello 21/02/2020	DIRETTORE DELLA PROGETTAZIONE Il Responsabile integrazione fra le varie prestazioni specialistiche Ing. G. Cassani	PROGETTISTA  Ing. F. Rigoni	REVISORE F. Barbone
--	--	--	------------------------

COMMESSA	LOTTO	FASE	ENTE	TIPO DOC.	OPERA/DISCIPLINA	PROGR.	REV.	SCALA:
IF28	01	E	ZZ	DX	IS0100	008	A	---

Rev.	Descrizione	Redatto	Data	Verificato	Data	Approvato	Data	Autorizzato Data
A	Emissione per consegna	C. Piccardo	21/02/2020	V. Corsini	21/02/2020	S. Eandi	21/02/2020	Ing. S. Eandi