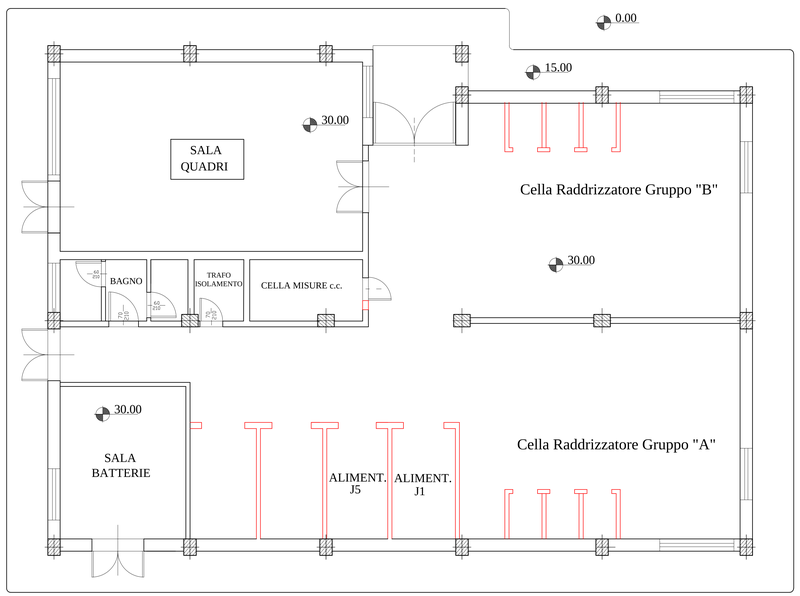

LAYOUT FABBRICATO S.S.E. ANTE OPERAM

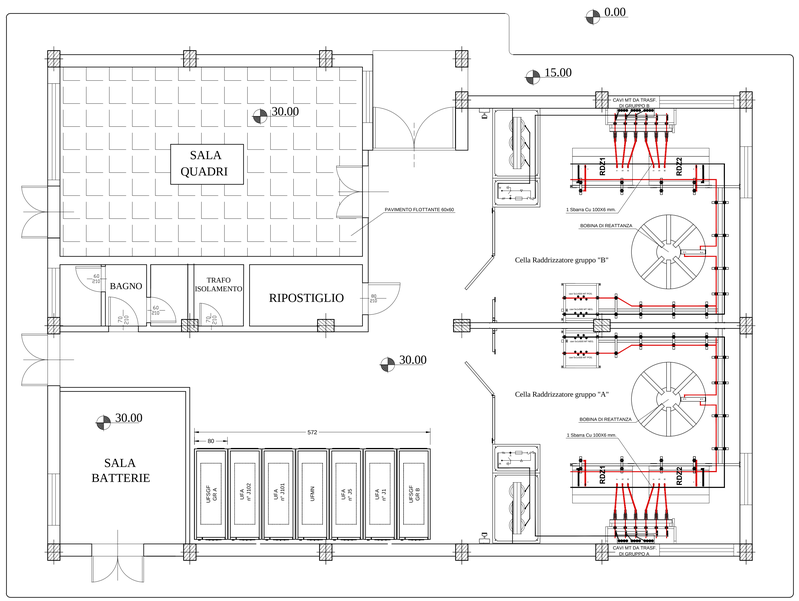

LAYOUT FABBRICATO S.S.E. POST OPERAM

COMMITTENTE:

RFI RETE FERROVIARIA ITALIANA
GRUPPO FERROVIE DELLO STATO ITALIANE

PROGETTAZIONE:

ITALFERR
GRUPPO FERROVIE DELLO STATO ITALIANE

DIRETTRICE FERROVIARIA MESSINA - CATANIA - PALERMO

NUOVO COLLEGAMENTO PALERMO - CATANIA

U.O. TECNOLOGIE SUD

PROGETTO DEFINITIVO

TRATTA DITTAINO - CATENANUOVA

IMPIANTI DI S.S.E. E CABINE T.E.

ADEGUAMENTO S.S.E. DI RADDUSA
FABBRICATO DI S.S.E. DISPOSIZIONE APPARECCHIATURE (LAYOUT) ANTE E POST OPERAM

SCALA: 1: 50

COMMESSA	LOTTO	FASE	ENTE	TIPO DOC.	OPERA/DISCIPLINA	PROGR.	REV.
RS3E	50	D	67	PB	SE0200	001	A

Rev.	Descrizione	Redatto	Data	Verificato	Data	Approvato	Data	Autorizzato Data
A	Emissione esecutiva	G. Murillo	11 / 2019	G. Murillo	11 / 2019	F. Salamone	11 / 2019	A. Presta

Dott. Ing. ANTONIO PRESTA Ordine Ingegneri Provincia di Napoli Sezione A - 1959

File: RS3E 50 D67 PB SE0200 001A

n. Elab.: 1982