PLANIMETRIA DI RAFFRONTO
SCALA 1:5.000

LOMBARDIA
MANTOVA
EMILIA-ROMAGNA
MODENA
CONCORDIA (MO)
NOVI DI MODENA (MO)

MODIFICA PLANIMETRICA

km 4+600.00

AVI06
VIADOTTO SU S.P. 413 ROMANA

APO03
PONTE SUL CANALE ACQUE BASSE MODENESI

APO04
PONTE SUL CAVO LAMA

SOTTOVIA PODERALE
Ø1000x10m
Pk km 3+560.72
V04

SOTTOVIA PODERALE
Ø1000x10m
Pk km 4+977.56
V05

SOTTOVIA S.C. SN.ATTA
Sezione 7.00x6.80 Scatolare
Pk km 5+972.840
V06

SOTTOVIA VIA SANT'ELENO
Sezione 7.00x6.80 Scatolare
Pk km 7+554.931
V07

BOLOGNA-PADOVA

km 5
km 6
km 7

QUADRO D'UNIONE

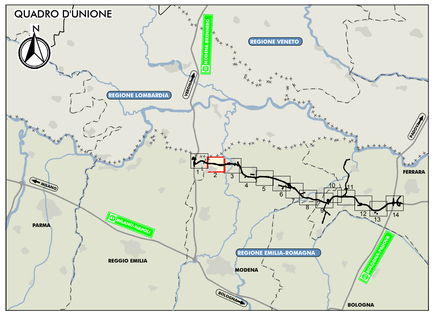

LEGENDA

TERRITORIO
- Confini regionali
- Confini provinciali
- Confini comunali
- ROLO (RE) — Denominazione Comune
- Direzioni

OPERE D'ARTE E VIABILITA' DI PROGETTO
- Ponti e viadotti
- Sottovia, cavalcavia
- Svincoli e interconnessioni
- Modifica planimetrica dell'asse principale rispetto al Progetto Definitivo 2012

INFRASTRUTTURE ESISTENTI
- Autostrade
- Ferrovie
- Asse viario Cispadano

INFRASTRUTTURE DI PROGETTO
- Tracciato autostradale, svincoli, interconnessioni, aree di servizio
- Viabilità di adduzione al sistema autostradale
- Interventi di ricucitura delle viabilità poderali interferite (larghezza 4-6m)

PROGETTO DEFINITIVO 2012
- Tracciato autostradale da Progetto Definitivo 2012
- Opere e viabilità da Progetto Definitivo 2012

ELABORATI DI RIFERIMENTO

CARATTERISTICHE DEI MATERIALI

NOTE

IL CONCEDENTE
Regione Emilia-Romagna

IL CONCESSIONARIO
AREA AUTOSTRADA REGIONALE CISPADANA

AUTOSTRADA REGIONALE CISPADANA
DAL CASELLO DI REGGIOLO-ROLO SULLA A22 AL CASELLO DI FERRARA SUD SULLA A13

CODICE C.U.P. E81B08000060009

PROGETTO DEFINITIVO

ASSE AUTOSTRADALE (COMPRENSIVO DEGLI INTERVENTI LOCALI DI COLLEGAMENTO VIARIO AL SISTEMA AUTOSTRADALE)

PROGETTAZIONE STRADALE

ASSE AUTOSTRADA

PLANIMETRIA DI RAFFRONTO PROGETTO DEFINITIVO 2012 E PROGETTO DEFINITIVO INTEGRATO A SEGUITO DI DECRETO VIA.

TAVOLA 2/14

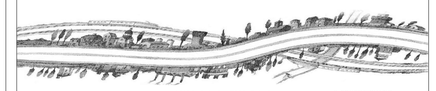

IL PROGETTISTA
PIACENTINI INGEGNERI S.r.l.
Ing. Luca Piacentini
Albo Ing. Bologna n° 4152

RESPONSABILE INTEGRAZIONE PRESTAZIONI SPECIALISTICHE
Ing. Antonio Anania
Albo Ing. Perugia n° A2574
Dott. Ing. Antonio Anania
IMPRESA PIZZAROTTI S.C. S.p.A.
Iscritto all'Albo Ingegneri di Perugia A.A2574

IL CONCESSIONARIO
Autostrada Regionale Cispadana S.p.A.
IL PRESIDENTE
Graziano Pattuzzi

REV.	DATA	DESCRIZIONE	REDAZIONE	CONTROLLO	APPROVAZIONE
G					
F					
E					
D					
C					
B					
A	01.08.2019	EMISSIONE PER OTTEMPERANZA DECRETO VIA DEL 25.07.2017	Alianelli	Piacentini	Anania

IDENTIFICAZIONE ELABORATO

N.ORD. PROG.	FASE	LOTTO	GRUPPO	CODICE OPERA WBS	TRATTO OPERA	AMBITO	TIPO ELABORATO	PROGRESSIVO	REV.
7710	PD	0	A00	ACS00	0	SD	P5	16	A

DATA: AGOSTO 2019
SCALA: 1:5000

IL PRESENTE DOCUMENTO NON POTRA' ESSERE COPIATO, RIPRODOTTO O ALTRIMENTI PUBBLICATO, IN TUTTO O IN PARTE, SENZA IL CONSENSO SCRITTO DEL CONCEDENTE. OGNI UTILIZZO NON AUTORIZZATO SARA' PERSEGUITO A NORMA DI LEGGE.

scala di stampa 1:1