
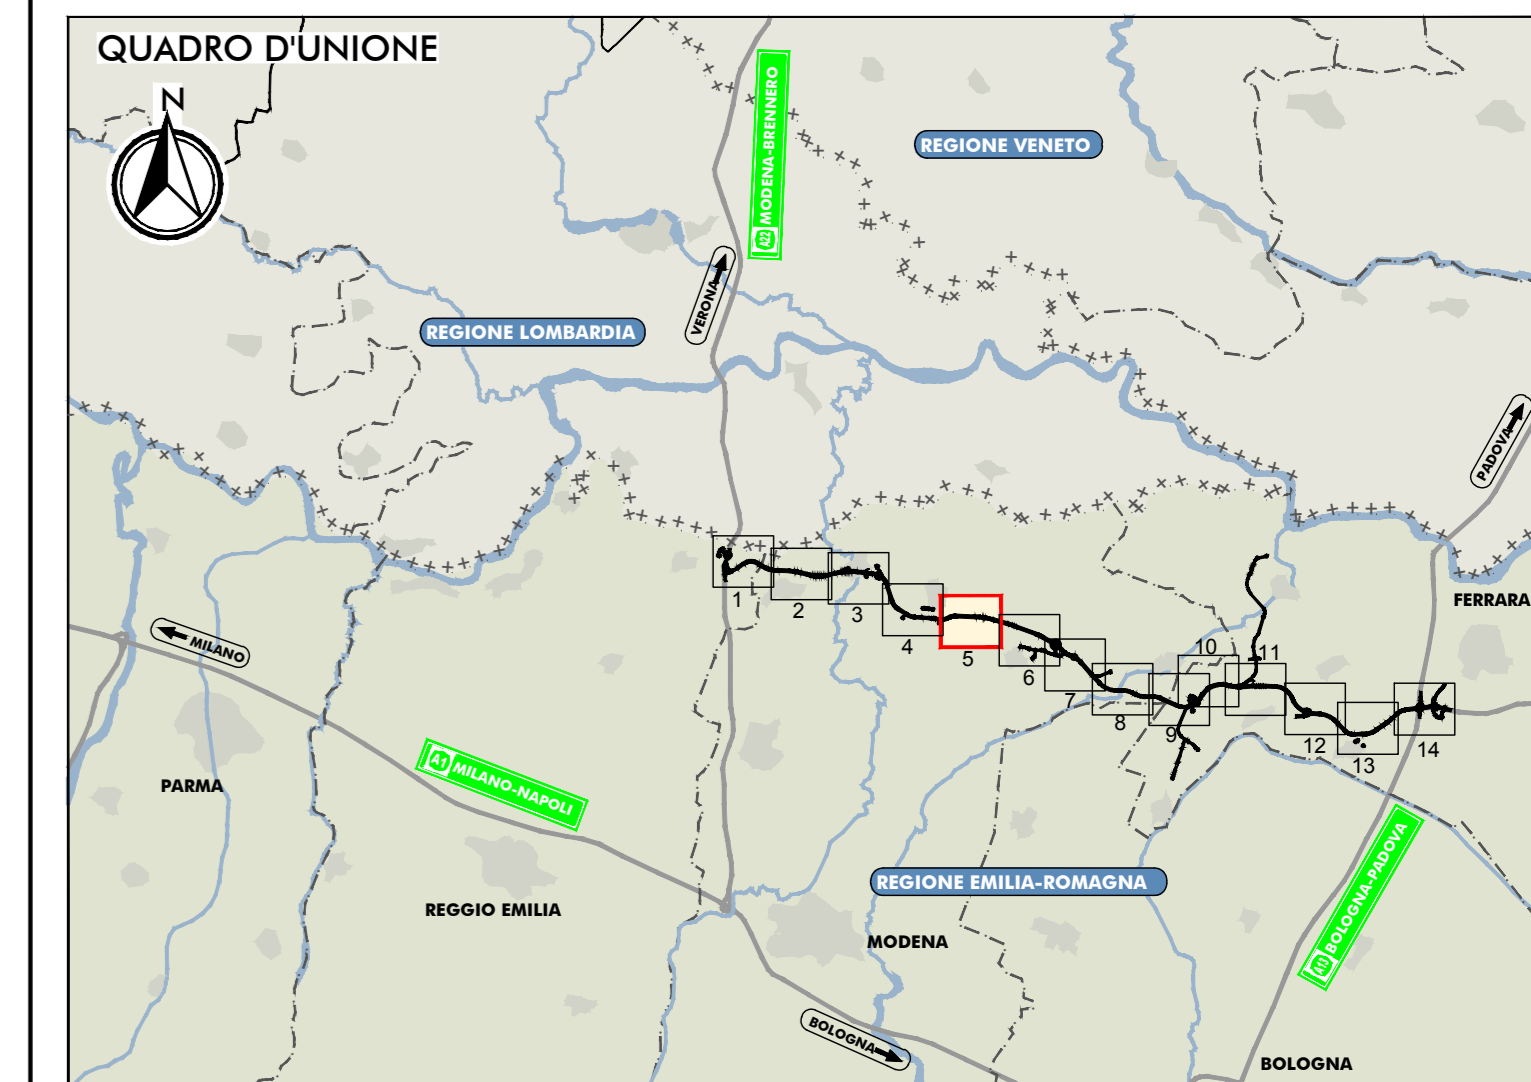


PLANIMETRIA DI RAFFRONTO
SCALA 1:5.000

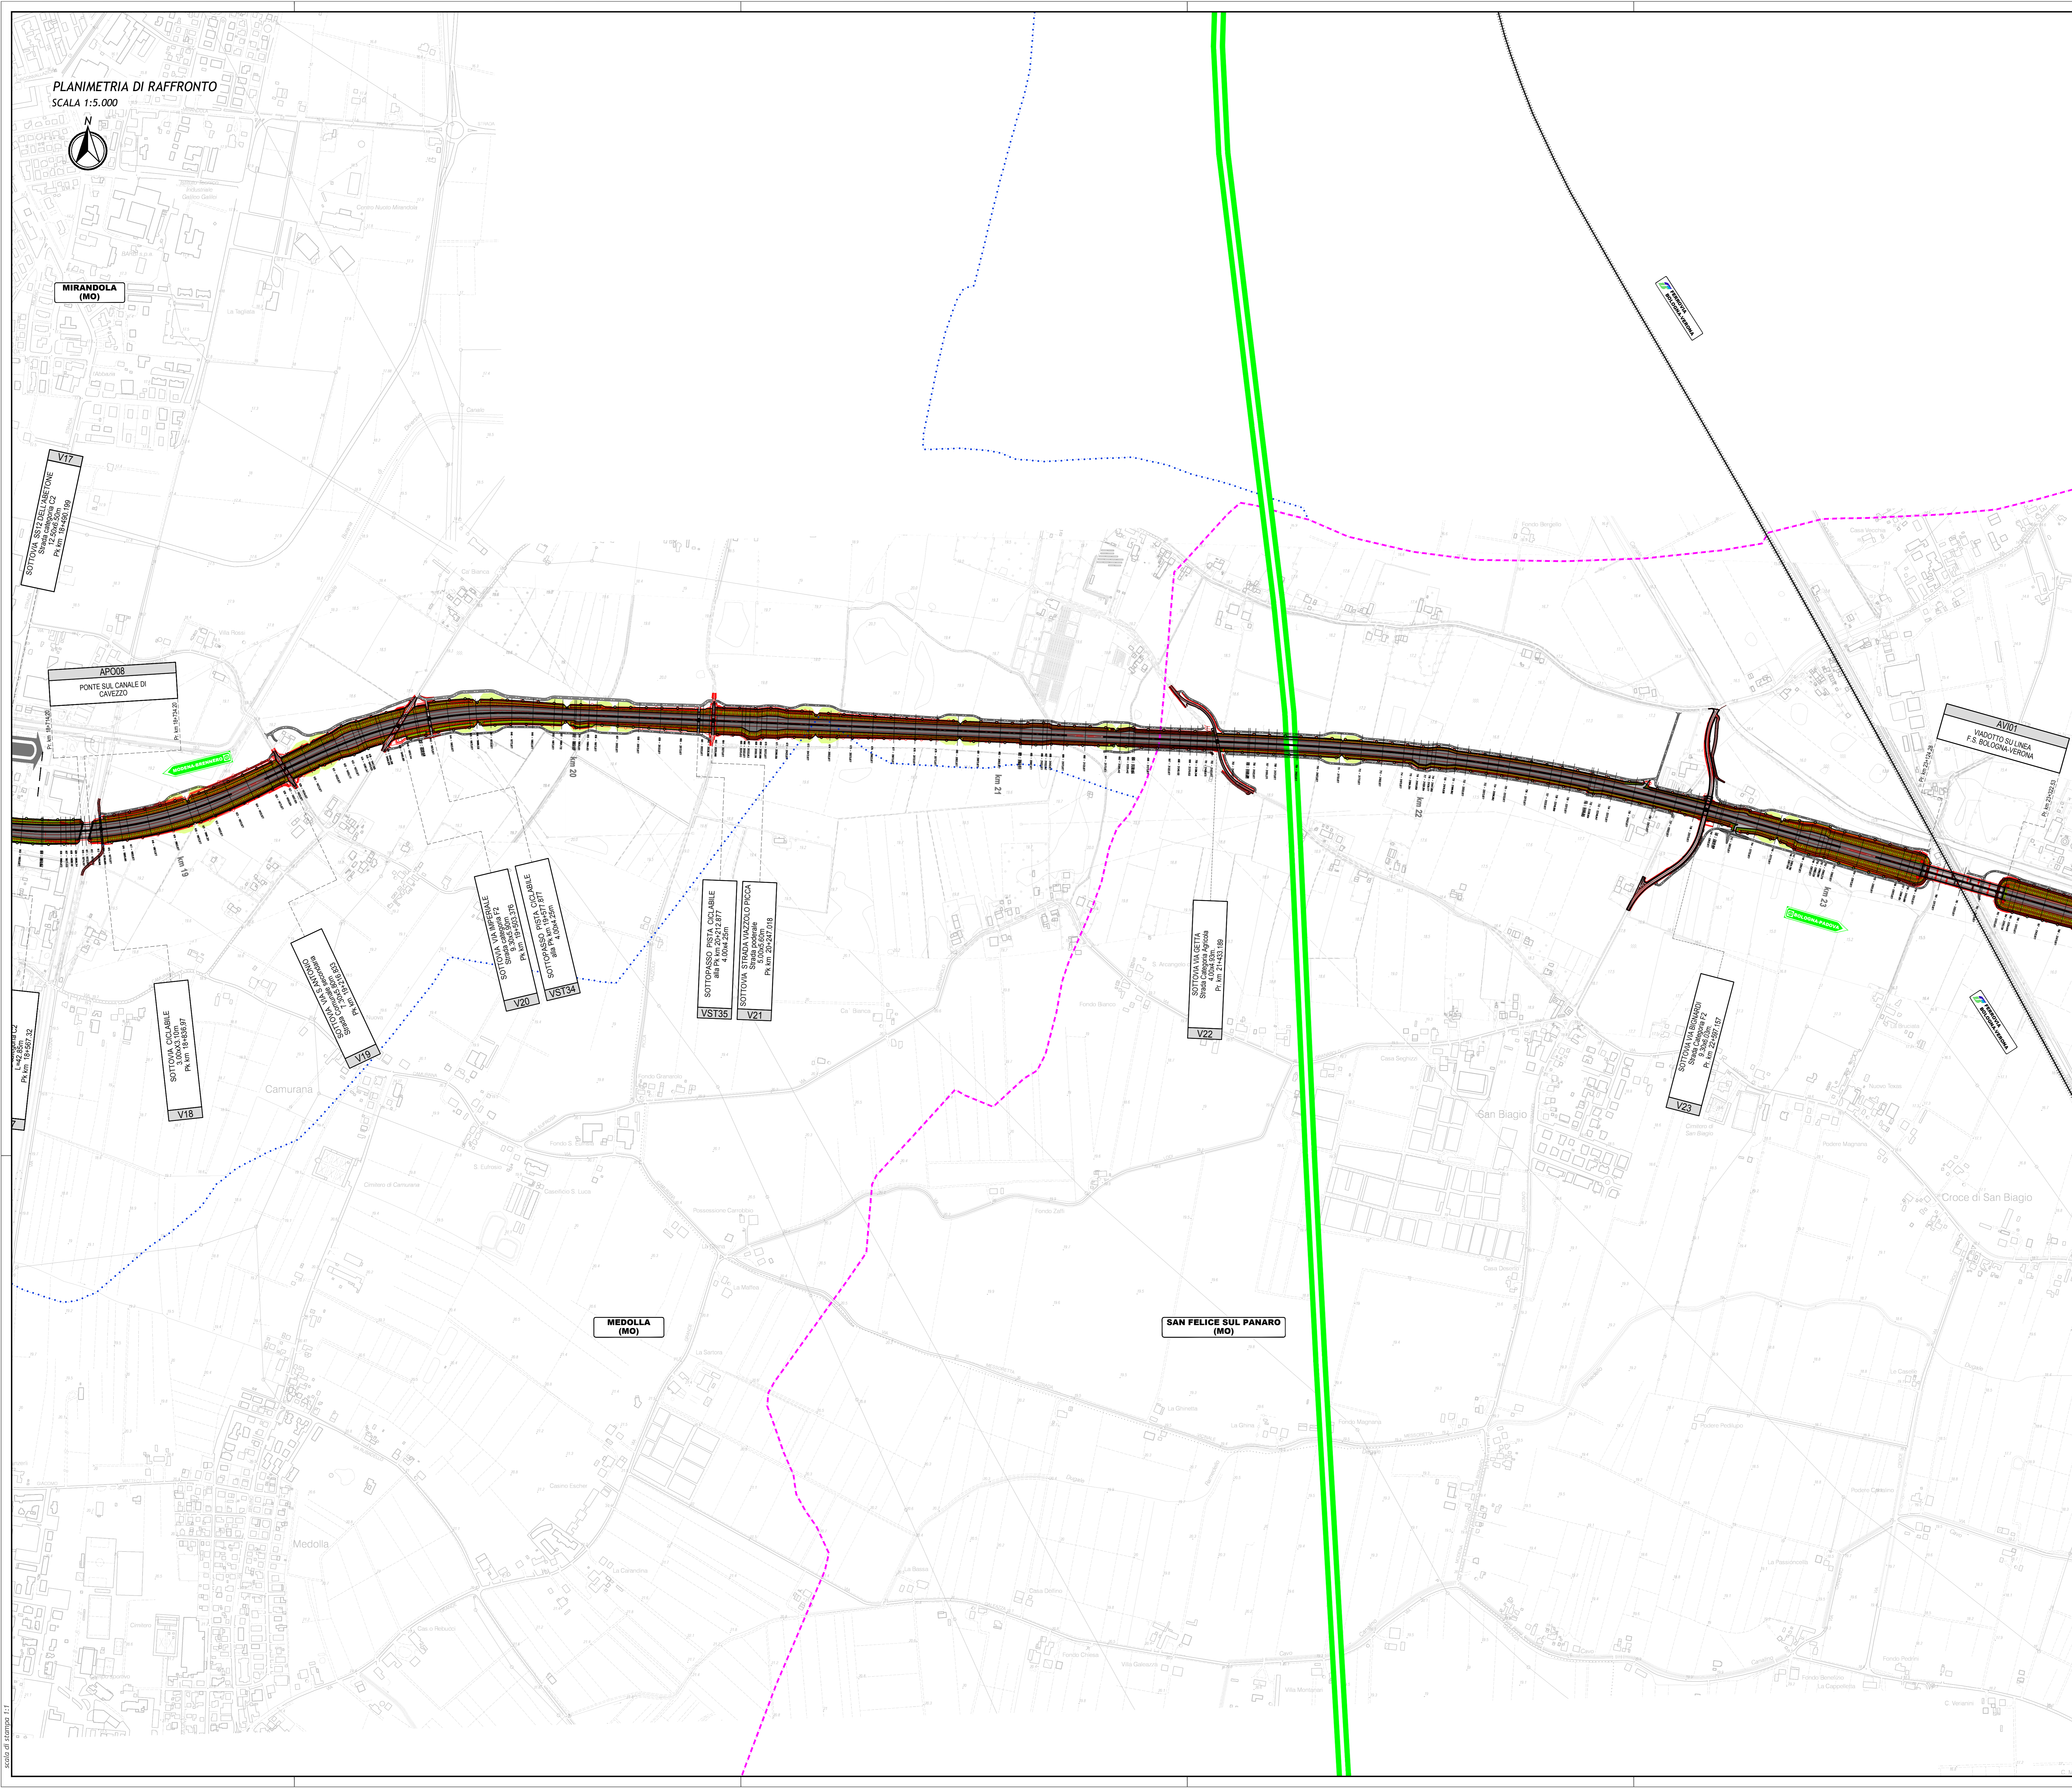

LEGENDA

TERRITORIO

- Confini regionali
- Confini provinciali
- Confini comunali
- Denominazione Comune

INFRASTRUTTURE ESISTENTI

- Autostrade
- Ferrovie
- Asse viario Cispadano

INFRASTRUTTURE DI PROGETTO

- Tracciato autostradale, svincoli, interconnessioni, aree di servizio
- Viabilità di adduzione al sistema autostradale
- Interventi di riqualificazione delle viabilità poderali interferente (larghezza 4-6m)

OPERE D'ARTE E VIABILITA' DI PROGETTO

- Ponti e viadotti
- Sottovia, cavalcavia
- Svincoli e interconnessioni
- Modifica planimetrica dell'asse principale rispetto al Progetto Definitivo 2012

PROGETTO DEFINITIVO 2012

- Tracciato autostradale da Progetto Definitivo 2012
- Opere e viabilità da Progetto Definitivo 2012

ELABORATI DI RIFERIMENTO

CARATTERISTICHE DEI MATERIALI

NOTE

IL CONCEDENTE: Regione Emilia-Romagna

IL CONCESSIONARIO: ARC - Autostrada Regionale Cispadana

AUTOSTRADA REGIONALE CISPADANA DAL CASELLO DI REGGIOLO-ROLO SULLA A22 AL CASELLO DI FERRARA SUD SULLA A13

CODICE C.U.P. E81808000600009

PROGETTO DEFINITIVO

ASSE AUTOSTRADALE (COMPRESIVO DEGLI INTERVENTI LOCALI DI COLLEGAMENTO VIARIO AL SISTEMA AUTOSTRADALE)

PROGETTAZIONI STRADALE

ASSE AUTOSTRADA

PLANIMETRIA DI RAFFRONTO PROGETTO DEFINITIVO 2012 E PROGETTO DEFINITIVO INTEGRATO A SEGUITO DI DECRETO VIA, TAVOLA S/14

IL PROGETTISTA: PIACENTINI INGEGNERI S.r.l.

RESPONSABILE INTEGRAZIONE PRESTAZIONI SPECIALISTICHE: Ing. Antonio Anania

IL CONCESSIONARIO: Autoreda Regionale Cispadana S.p.A. e IRESISTE Gruppo Piacenti

01.08.2019 - ENTRATA IN VIGORE DEL DECRETO VIA DEL 25.07.2017

IDENTIFICAZIONE ELABORATO	DATA	DESCRIZIONE	REDAZIONE	CONTROLLI	APPROVAZIONE
01	01/08/2019	ENTRATA IN VIGORE DEL DECRETO VIA DEL 25.07.2017	PIACENTINI ANANIA		

AGOSTO 2019

SCALA 1:5000