
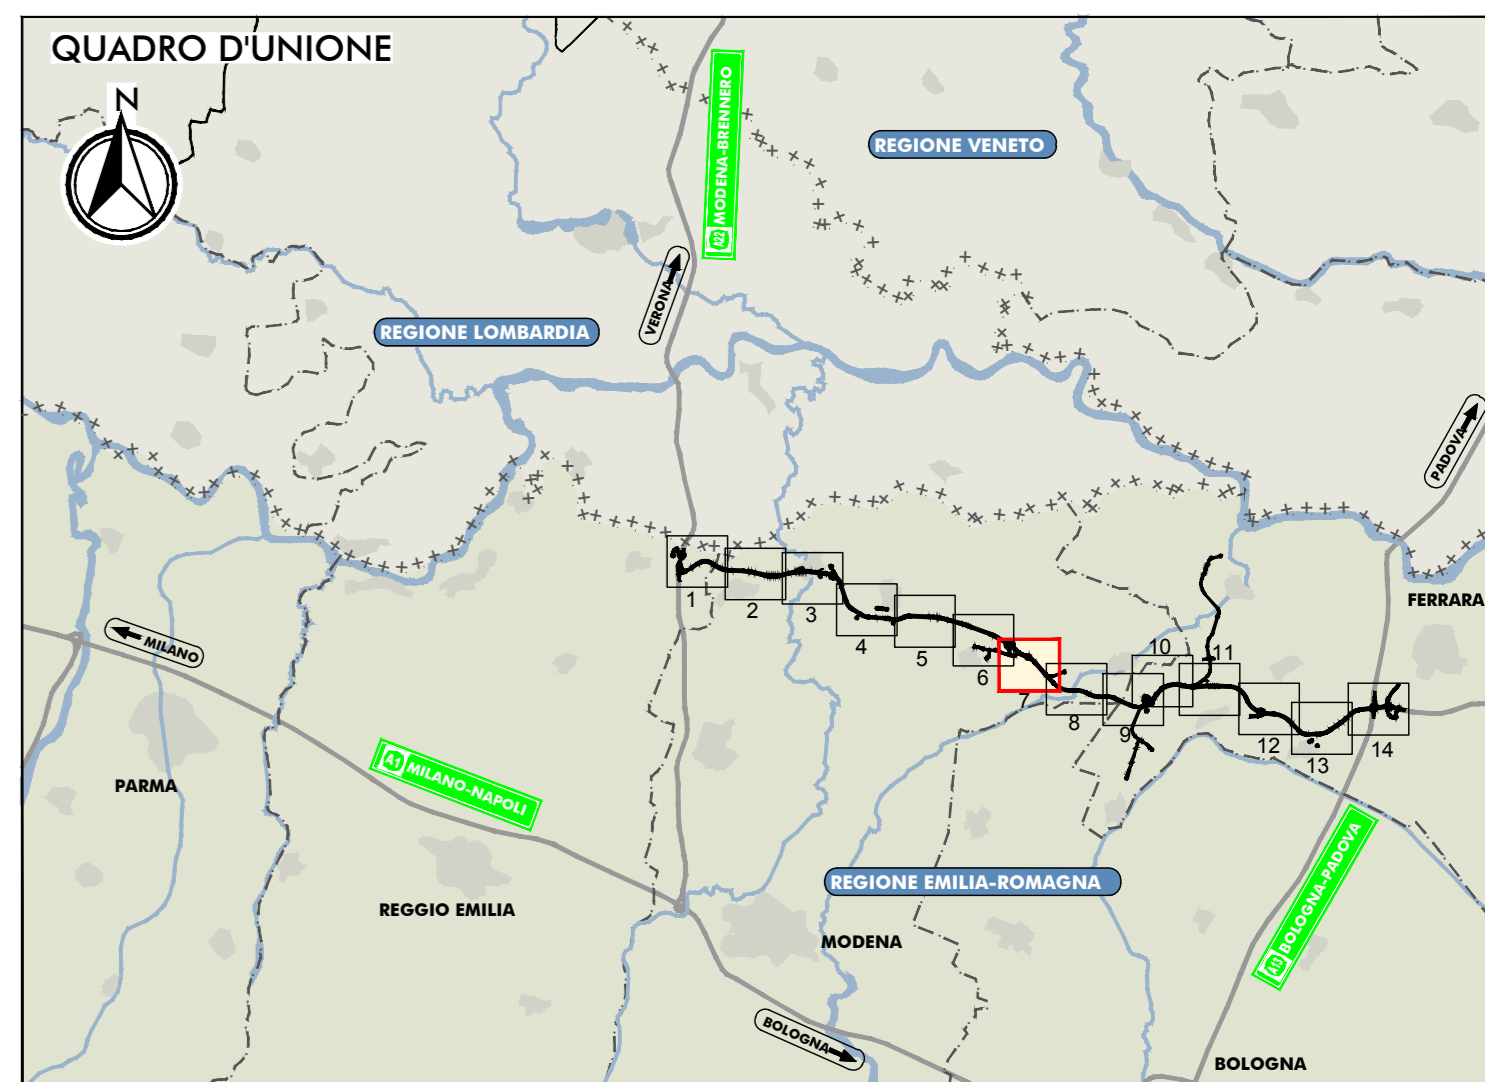


PLANIMETRIA DI RAFFRONTO

SCALA 1:5.000

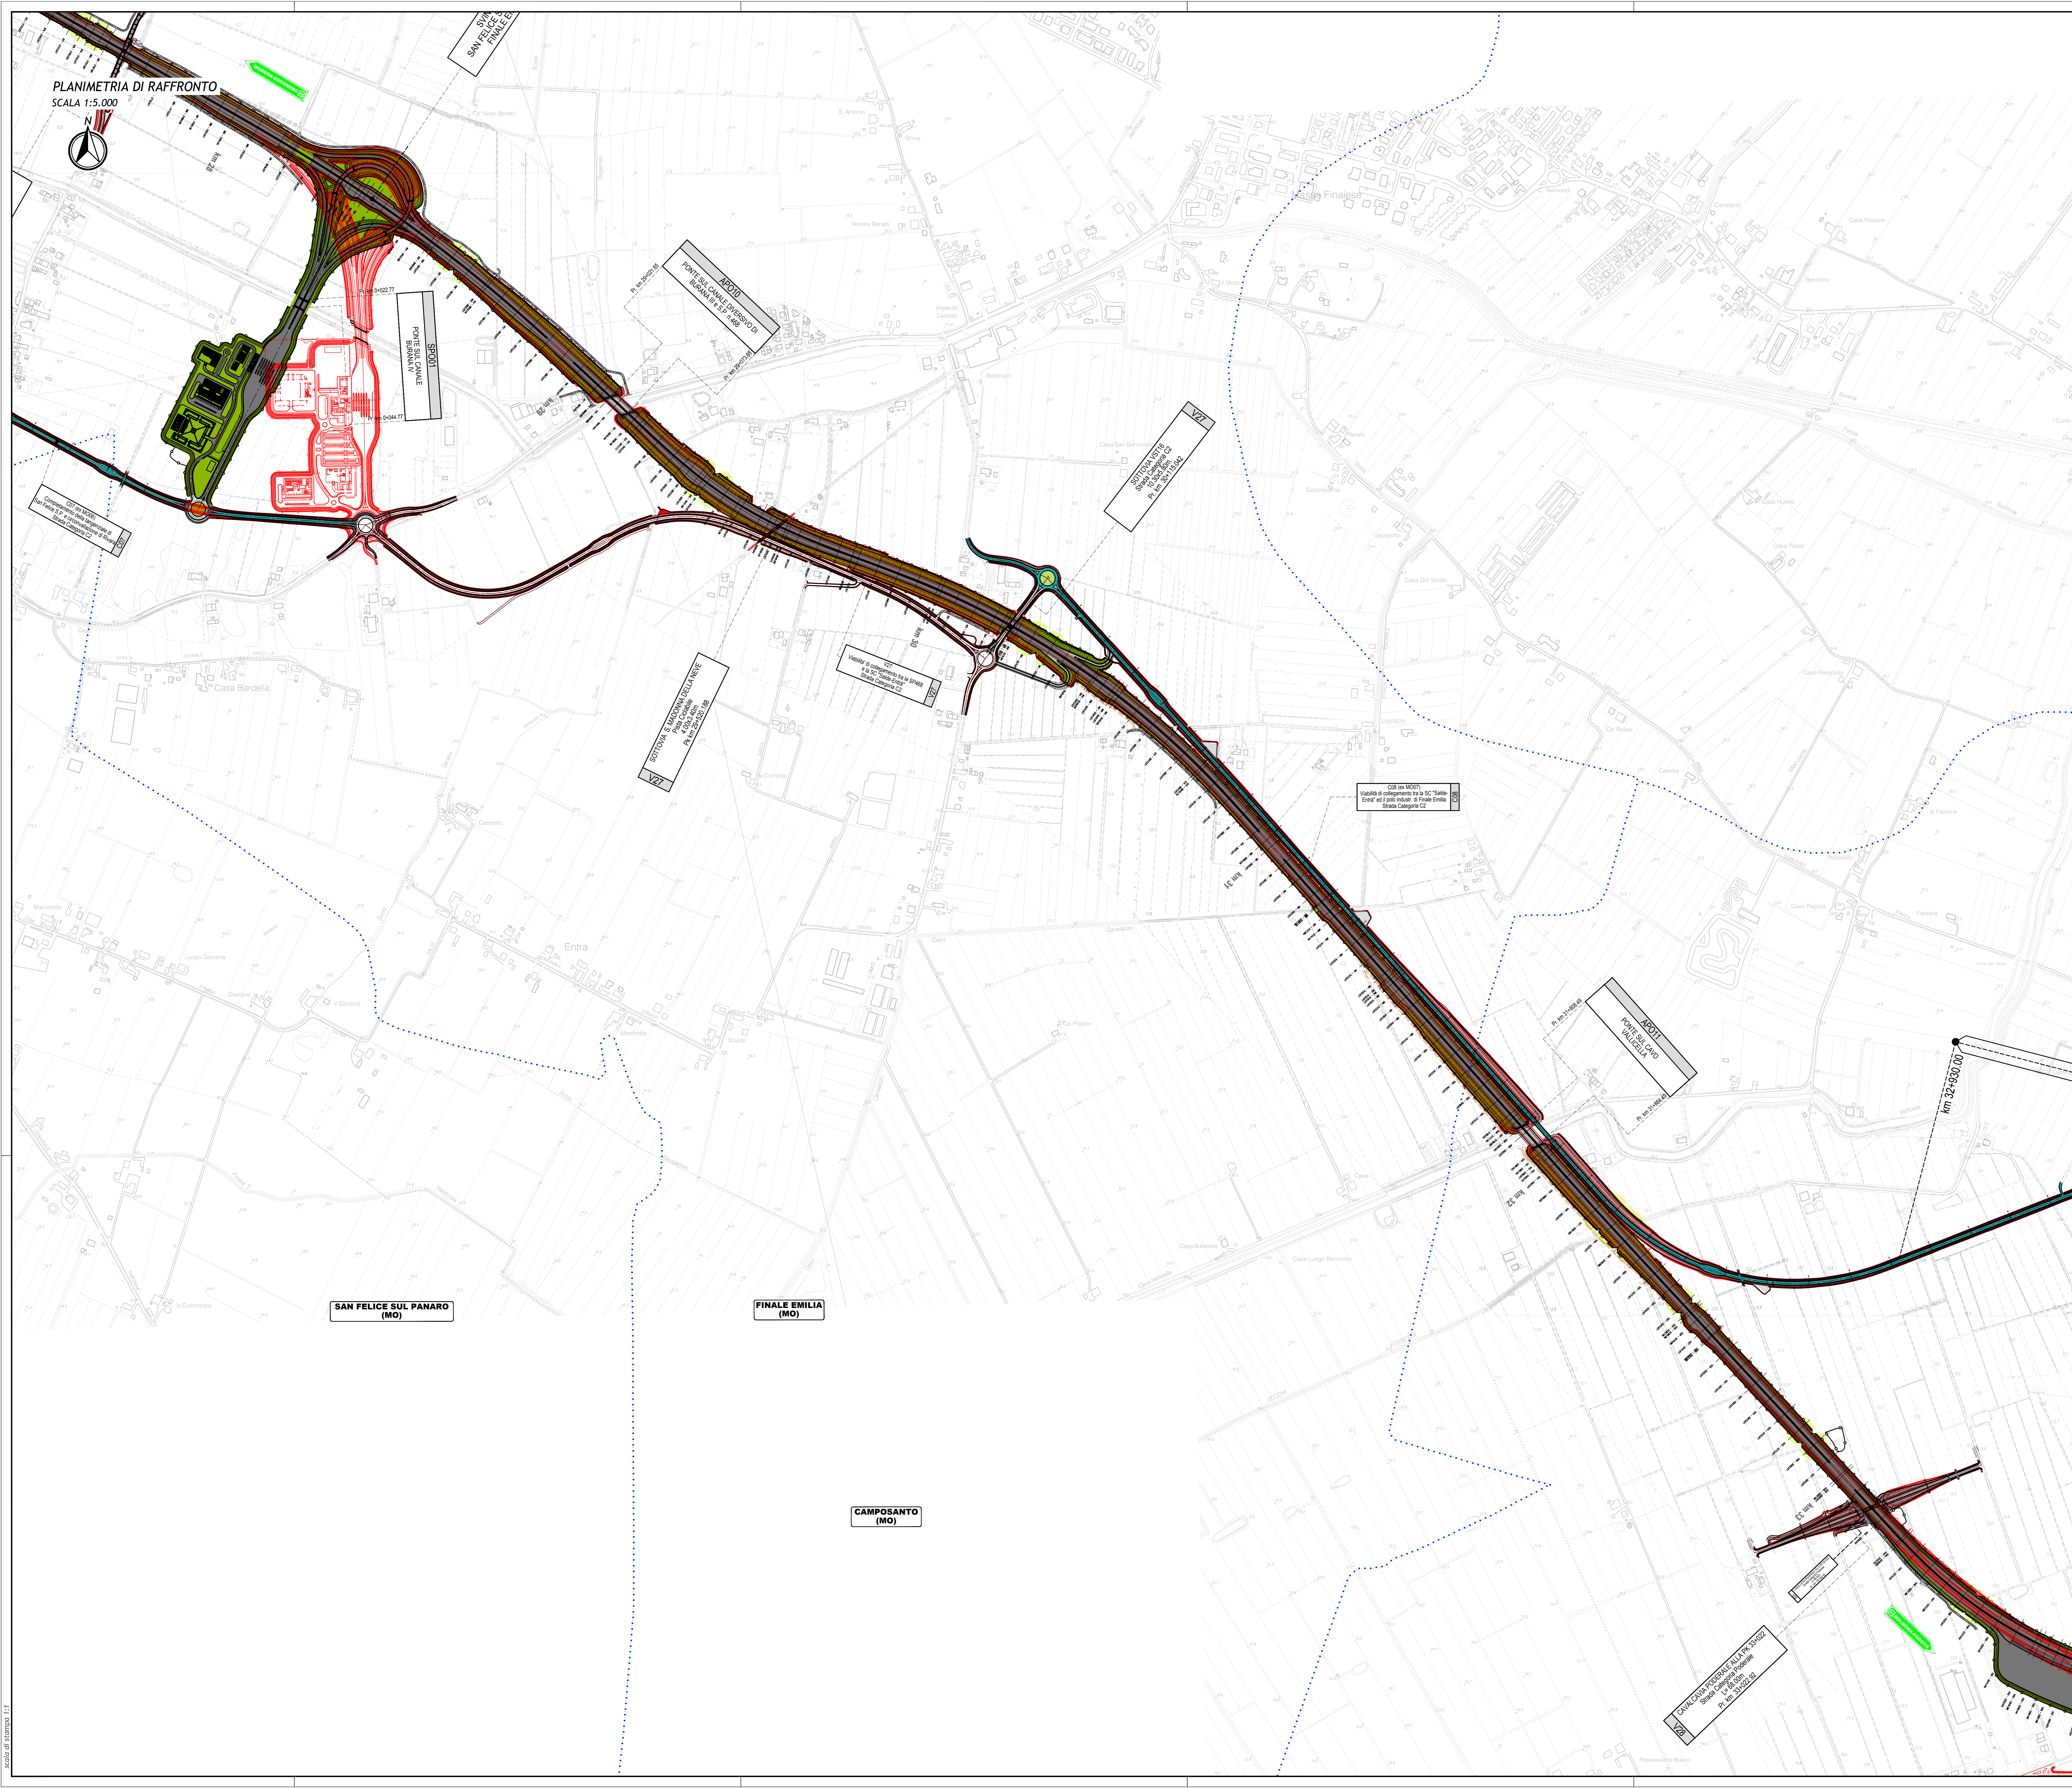

LEGENDA

TERRITORIO	<ul style="list-style-type: none"> Confini regionali Confini provinciali Confini comunali Denominazione Comune 	INFRASTRUTTURE ESISTENTI	<ul style="list-style-type: none"> Autostrade Ferrovie Asse viario Cispadano
POLO	<ul style="list-style-type: none"> MOSSA SERRAVALLE CASTELNUOVO PAVONE 	INFRASTRUTTURE DI PROGETTO	<ul style="list-style-type: none"> Tracciato autostradale, svincoli, interconnessioni, aree di servizio Viabilità di adduzione al sistema autostradale Interventi di ricuttura delle viabilità poderali interferente (larghezza 4-6m)
OPERE D'ARTE E VIABILITA' DI PROGETTO	<ul style="list-style-type: none"> Ponti e viadotti Sottovia, cavalcavia FONDAZIONALI Svincoli e interconnessioni Modifica planimetrica dell'asse principale rispetto al Progetto Definitivo 2012 	PROGETTO DEFINITIVO 2012	<ul style="list-style-type: none"> Tracciato autostradale da Progetto Definitivo 2012 Opere e viabilità da Progetto Definitivo 2012

ELABORATI DI RIFERIMENTO

CARATTERISTICHE DEI MATERIALI

NOTE

IL CONCESSIONARIO	IL CONCESSIONARIO
Regione Emilia-Romagna	ARC AUTOSTRADA REGIONALE CISPADANA

**AUTOSTRADA REGIONALE CISPADANA
DAL CASELLO DI REGGIOLO-ROLO SULLA A22
AL CASELLO DI FERRARA SUD SULLA A13**

CODICE C.U.P. E8180800060009

PROGETTO DEFINITIVO

ASSE AUTOSTRADALE (COMPRESIVO DEGLI INTERVENTI LOCALI DI COLLEGAMENTO VIARIO AL SISTEMA AUTOSTRADALE)

PROGETTAZIONE STRADALE
ASSE AUTOSTRADA
PLANIMETRIA DI RAFFRONTO PROGETTO DEFINITIVO 2012 E PROGETTO DEFINITIVO INTEGRATO A SEGUITO DI DECRETO VIA TAVOLA 7/14

IL PROGETTISTA	RESPONSABILE INTEGRAZIONE PRESTAZIONI SPECIALISTICHE	IL CONCESSIONARIO

G									
F									
E									
D									
C									
B									
A	01.08.2019	EMISSIONE PER OTTENERE DECRETO VIA DEL 25.07.2019	Alienati	Piacentini	Anania				

IDENTIFICAZIONE ELABORATO


01 AGOSTO 2019
SCALA 1:5000