PLANIMETRIA DI RAFFRONTO

SCALA 1:5.000

N

km 32+950.00

MODIFICA PLANIMETRICA

MODIFICA

AP011
PONTE SUL CAVO VERGARA
Pr. km 31+548.90

AP012
PONTE SUL FIUME PANARO
Pr. km 34+888.50
Pr. km 34+888.50

AP013
PONTE SUL CANALE COLLETTORE ACQUE ALTE
Pr. km 36+961.92
Pr. km 36+961.92

V28
CAVALCAVIA PODERALE ALLA PK 33+450
Strada Comunale Panaria
Pr. km 33+072.90

AREA DI SERVIZIO "PANARIA NORD"

AREA DI SERVIZIO "PANARIA SUD"

V29 - CAVALCAVIA S.P.2 PANARIA BASSA

V29
SOTTOVIA SCP.2 PANARIA BASSA
Strada Comunale n°2
Pr. km 34+433.70

V31
SOTTOVIA SC DI ALTAVELLA
Strada Comunale n°2
Pr. km 35+960.69

V32
CAVALCAVIA SC. RIVERBERATELLA
Strada Comunale n°2
Pr. km 37+186.17

km 37

BOLOGNA-PADOVA

EMILIA-ROMAGNA
MODENA

FINALE EMILIA (MO)

EMILIA-ROMAGNA
BOLOGNA

CREVALCORE (BO)

PANARO

FIUME

SELVABELLA

POSSESSIONE DI CONFINE

Industriale

QUADRO D'UNIONE

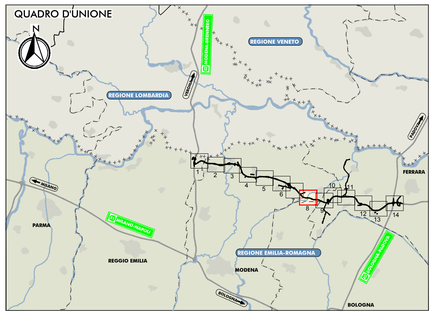

LEGENDA

TERRITORIO

- Confini regionali
- Confini provinciali
- Confini comunali
- ROLO (RE) — Denominazione Comune
- MODENA-BRENNERO / BOLOGNA-PADOVA — Direzioni

OPERE D'ARTE E VIABILITA' DI PROGETTO

- Ponti e viadotti
- Sottovia, cavalcavia
- Svincoli e interconnessioni
- Modifica planimetrica dell'asse principale rispetto al Progetto Definitivo 2012

INFRASTRUTTURE ESISTENTI

- A PADOVA — Autostrade
- Ferrovie
- Asse viario Cispadano

INFRASTRUTTURE DI PROGETTO

- Tracciato autostradale, svincoli, interconnessioni, aree di servizio
- Viabilità di adduzione al sistema autostradale
- Interventi di ricucitura delle viabilità poderali interferite (larghezza 4-6m)

PROGETTO DEFINITIVO 2012

- Tracciato autostradale da Progetto Definitivo 2012
- Opere e viabilità da Progetto Definitivo 2012

ELABORATI DI RIFERIMENTO

CARATTERISTICHE DEI MATERIALI

NOTE

IL CONCEDENTE: Regione Emilia-Romagna

IL CONCESSIONARIO: ARC Autostrada Regionale Cispadana

AUTOSTRADA REGIONALE CISPADANA

DAL CASELLO DI REGGIOLO-ROLO SULLA A22 AL CASELLO DI FERRARA SUD SULLA A13

CODICE C.U.P. E81B08000060009

PROGETTO DEFINITIVO

ASSE AUTOSTRADALE (COMPRENSIVO DEGLI INTERVENTI LOCALI DI COLLEGAMENTO VIARIO AL SISTEMA AUTOSTRADALE)

PROGETTAZIONE STRADALE

ASSE AUTOSTRADA

PLANIMETRIA DI RAFFRONTO PROGETTO DEFINITIVO 2012 E PROGETTO DEFINITIVO INTEGRATO A SEGUITO DI DECRETO VIA.

TAVOLA 8/14

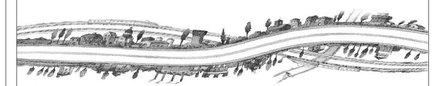

IL PROGETTISTA
PIACENTINI INGEGNERI S.r.l.
Ing. Luca Piacentini
Albo Ing. Bologna n° 4152

RESPONSABILE INTEGRAZIONE PRESTAZIONI SPECIALISTICHE
Ing. Antonio Anania
Albo Ing. Perugia n° A2574
Dott. Ing. Antonio Anania
IMPRESA PIZZAROTTI S.C. S.p.A.
Incitto a fare il Ingegnere a Perugia A.A2574

IL CONCESSIONARIO
Autostrada Regionale Cispadana S.p.A.
IL PRESIDENTE
Gaudenzio Pastorri

REV	DATA	DESCRIZIONE	REDAZIONE	CONTROLLO	APPROVAZIONE
G					
F					
E					
D					
C					
B					
A	01.08.2019	EMISSIONE PER OTTEMPERANZA DECRETO VIA DEL 25.07.2017	Alianelli	Piacentini	Anania

IDENTIFICAZIONE ELABORATO

NUM. PROGR.	FASE	LOTTO	GRUPPO	CODICE OPERA WBS	TRATTO OPERA	AMBITO	TIPO ELABORATO	PROGRESSIVO	REVISIONE
7716	PD	0	A00	ACS00	0	SD	PE	22	A

DATA: AGOSTO 2019

SCALA: 1:5000

IL PRESENTE DOCUMENTO NON PUÒ ESSERE COPIATO, RIPRODOTTO O ALTRIMENTI PUBBLICATO, IN TUTTO O IN PARTE, SENZA IL CONSENSO SCRITTO DEL CONCEDENTE. OGNI UTILIZZO NON AUTORIZZATO SARÀ PERSEGUITO A NORMA DI LEGGE
THIS DOCUMENT MAY NOT BE COPIED, REPRODUCED OR PUBLISHED, EITHER IN PART OR IN ITS ENTIRETY, WITHOUT THE WRITTEN PERMISSION OF ARCESS CONCESSIONAIRE. UNAUTHORIZED USE WILL BE PURSUED BY LAW.

scala di stampo 1:1