


PLANIMETRIA DI RAFFRONTO
SCALA 1:5.000

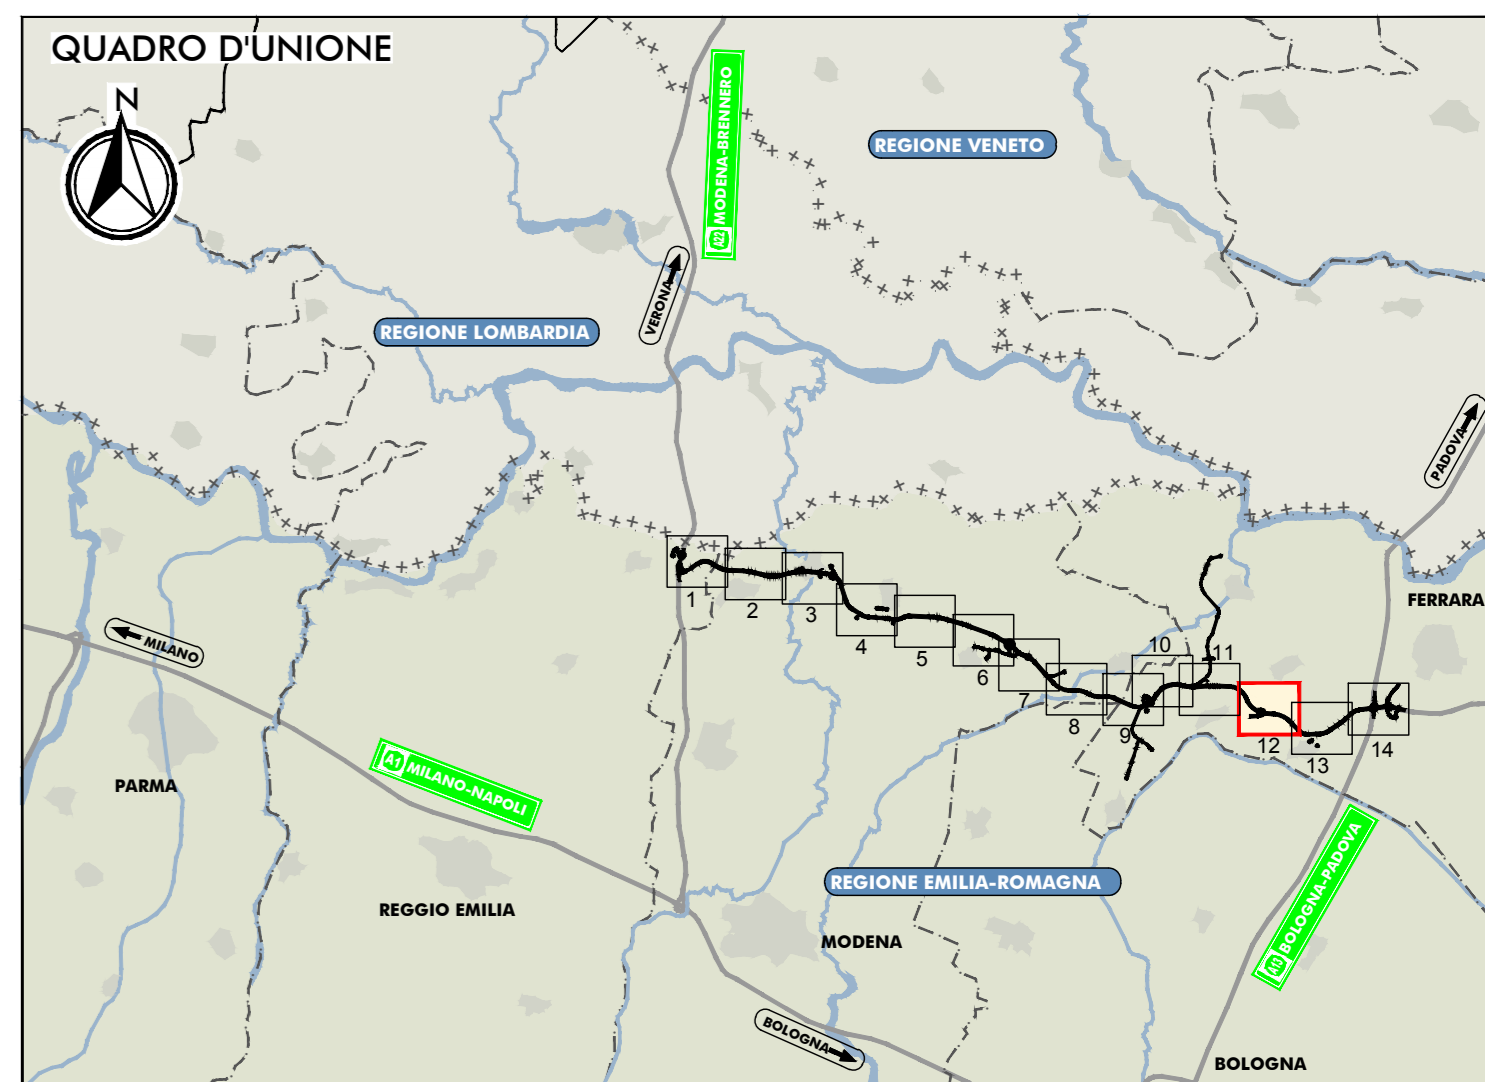

LEGENDA

TERRITORIO	Confini regionali	INFRASTRUTTURE ESISTENTI	Autostrade
Confini provinciali	Ferrovie	Asse viario Cispadano	
Confini comunali			
Denominazione Comune			
POLO			
ROLO			
MODENA-SERRAVALLE			
MODENA-PAROLA			
OPERE D'ARTE E VIABILITA' DI PROGETTO		INFRASTRUTTURE DI PROGETTO	
Ponti e viadotti	Tracciato autostradale, svincoli, interconnessioni, aree di servizio	Viabilità di adduzione al sistema autostradale	
Sottovia, cavalcavia	Interventi di ristrutturazione delle viabilità poderali interferente (larghezza 4-6m)		
FONDAZIONE		PROGETTO DEFINITIVO 2012	
Svincoli e interconnessioni		Tracciato autostradale da Progetto Definitivo 2012	
Modifica planimetrica dell'asse principale rispetto al Progetto Definitivo 2012		Opere e viabilità da Progetto Definitivo 2012	

ELABORATI DI RIFERIMENTO

CARATTERISTICHE DEI MATERIALI

NOTE

IL CONCEDENTE Regione Emilia-Romagna	IL CONCESSIONARIO ARC AUTOSTRADA REGIONALE CISPADANA
--	---

**AUTOSTRADA REGIONALE CISPADANA
DAL CASELLO DI REGGIOLO-ROLO SULLA A22
AL CASELLO DI FERRARA SUD SULLA A13**
CODICE C.U.P. E8180800060009

PROGETTO DEFINITIVO

ASSE AUTOSTRADALE (COMPRESIVO DEGLI INTERVENTI LOCALI DI COLLEGAMENTO VIARIO AL SISTEMA AUTOSTRADALE)

PROGETTAZIONE STRADALE
ASSE AUTOSTRADA
PLANIMETRIA DI RAFFRONTO PROGETTO DEFINITIVO 2012 E PROGETTO DEFINITIVO INTEGRATO A SEGUITO DI DECRETO VIA, TAVOLA 12/14

IL PROGETTISTA PIACENTINI INGEGNERI S.r.l. Ing. Luca Piacentini Alba Ing. Bologna n° 4152	RESPONSABILE INTEGRAZIONE PRESTAZIONI SPECIALISTICHE Ing. Antonio Anania Alba Ing. Perugia n° 42374	IL CONCESSIONARIO Autosole Regionale Cispadana S.p.A. L. VESCHETTI Giovanni Pizzetti
---	--	---

Dott. Ing. Antonio Anania
INPRIPA (PZZAROTTI) & C. S.p.A.
INPRIPA (PZZAROTTI) & C. S.p.A.

IDENTIFICAZIONE ELABORATO

DATA	DESCRIZIONE	REDAZIONE	CONTROLLI	APPROVAZIONE
01.08.2019	ESUSIONE PER OTTENERE DECRETO VIA DEL 25.07.2017	Albani	Piacentini	Anania

IDENTIFICAZIONE ELABORATO

NUM. PROSP.	F. 01	F. 02	
-------------	-------	-------	--------

01 AGOSTO 2019
SCALA 1:5000