




Centrale termoelettrica
di Porto Tolle



Allegato 6.3.1/I

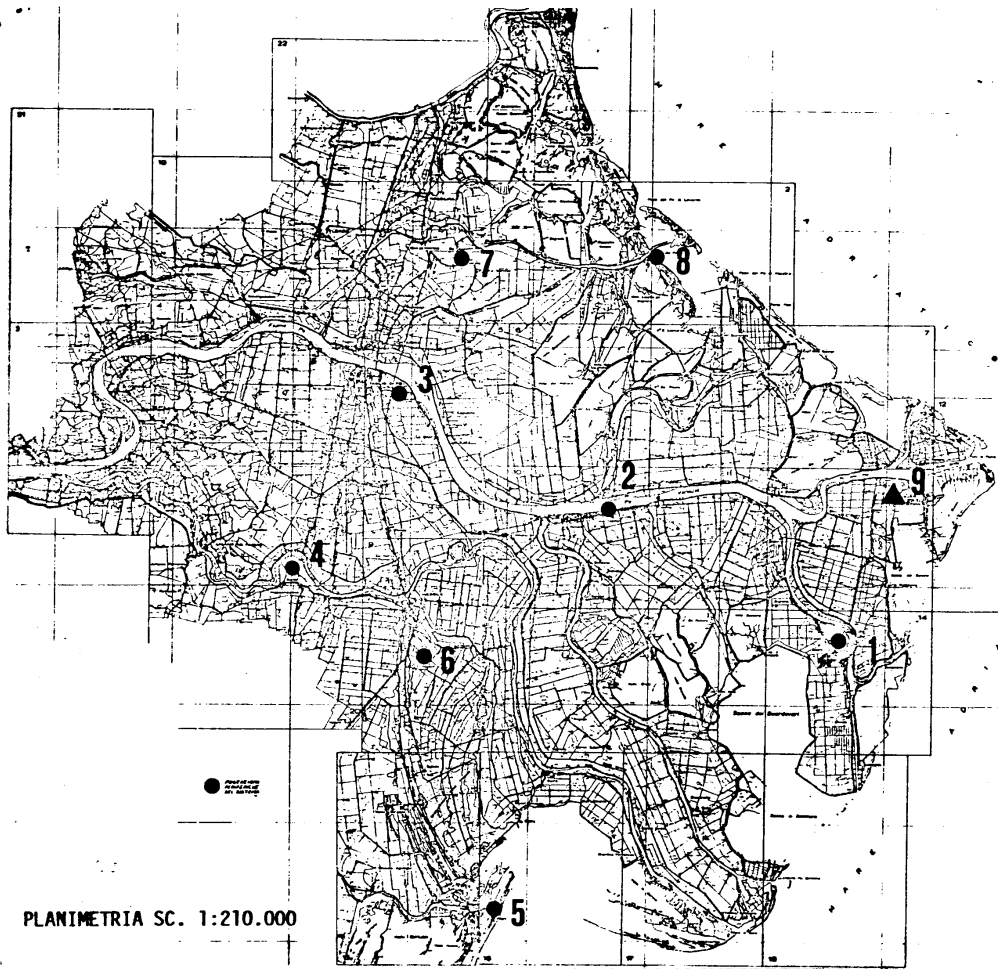


PLANIMETRIA SC. 1:210.000

ELENCO DELLE COORDINATE DEI PUNTI RILEVATI

CAB. N.	COORD. GEOGRAFICHE (SIST. E.D. 1950)		UBICAZIONE		TAV. N.
	NORD	EST	COMUNE	LOCALITÀ, VIA	
1	44° 53' 53".8703	12° 27' 32".4786	PORTO TOLLE	SCARDOVARI	1
2	44° 57' 08".8434	12° 20' 18".1149	PORTO TOLLE	CA' TIEPOLO	2
3	44° 59' 50".1630	12° 13' 37".8812	TAGLIO DI PO	ZONA INDUSTRIALE	3
4	44° 56' 04".5635	12° 10' 33".5906	MESOLA	MASSENZATICA	4
5	44° 48' 06".4654	12° 16' 19".7941	CODIGORO	LIDO DI VOLANO	5
6	44° 54' 01".6658	12° 14' 11".6548	BOSCO MESOLA	CASE RAGAZZI	4
7	45° 02' 53".7560	12° 15' 47".3019	PORTO VIRO	CA' CAPPELLO	6
8	44° 02' 58".3468	12° 21' 53".8564	PORTO VIRO	PORTO LEVANTE	7
9	44° 56' 45".5127	12° 28' 47".8403	PORTO TOLLE	METEO DI CENTRALE	8

BELLAN geom. LUIGINO STUDIO TECNICO - VIALE G. DI VITTORIO 44 - PORTO TOLLE (RO)
 TEL. E FAX 0426/81634 C.F. BLL LGN 51R16 G923Y

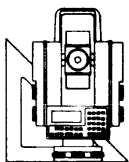

OGGETTO:

INCARICO PROFESSIONALE N. P3BV10004
 - RILEVAMENTO DELLE COORDINATE GEOGRAFICHE DELLE CABINE DELLA RETE DI RILEVAMENTO DELLA QUALITÀ DELL'ARIA.
 - DATI RELATIVI AI PUNTI RILEVATI RIFERITI AL SISTEMA EUROPEO UNIFICATO E.D. 1950.

DATA:

MAGGIO '96

DITTA:

ENEL S.p.A.
 DPT/RIT DI PORTO TOLLE

TAV. N.

9

DESCRIZIONE:

SCALA

FIRMA



NS. PRATICA N.

PRAT. ED.

PROTOCOLLO

SOSTIT. IL

NOTE: