



FASE 1

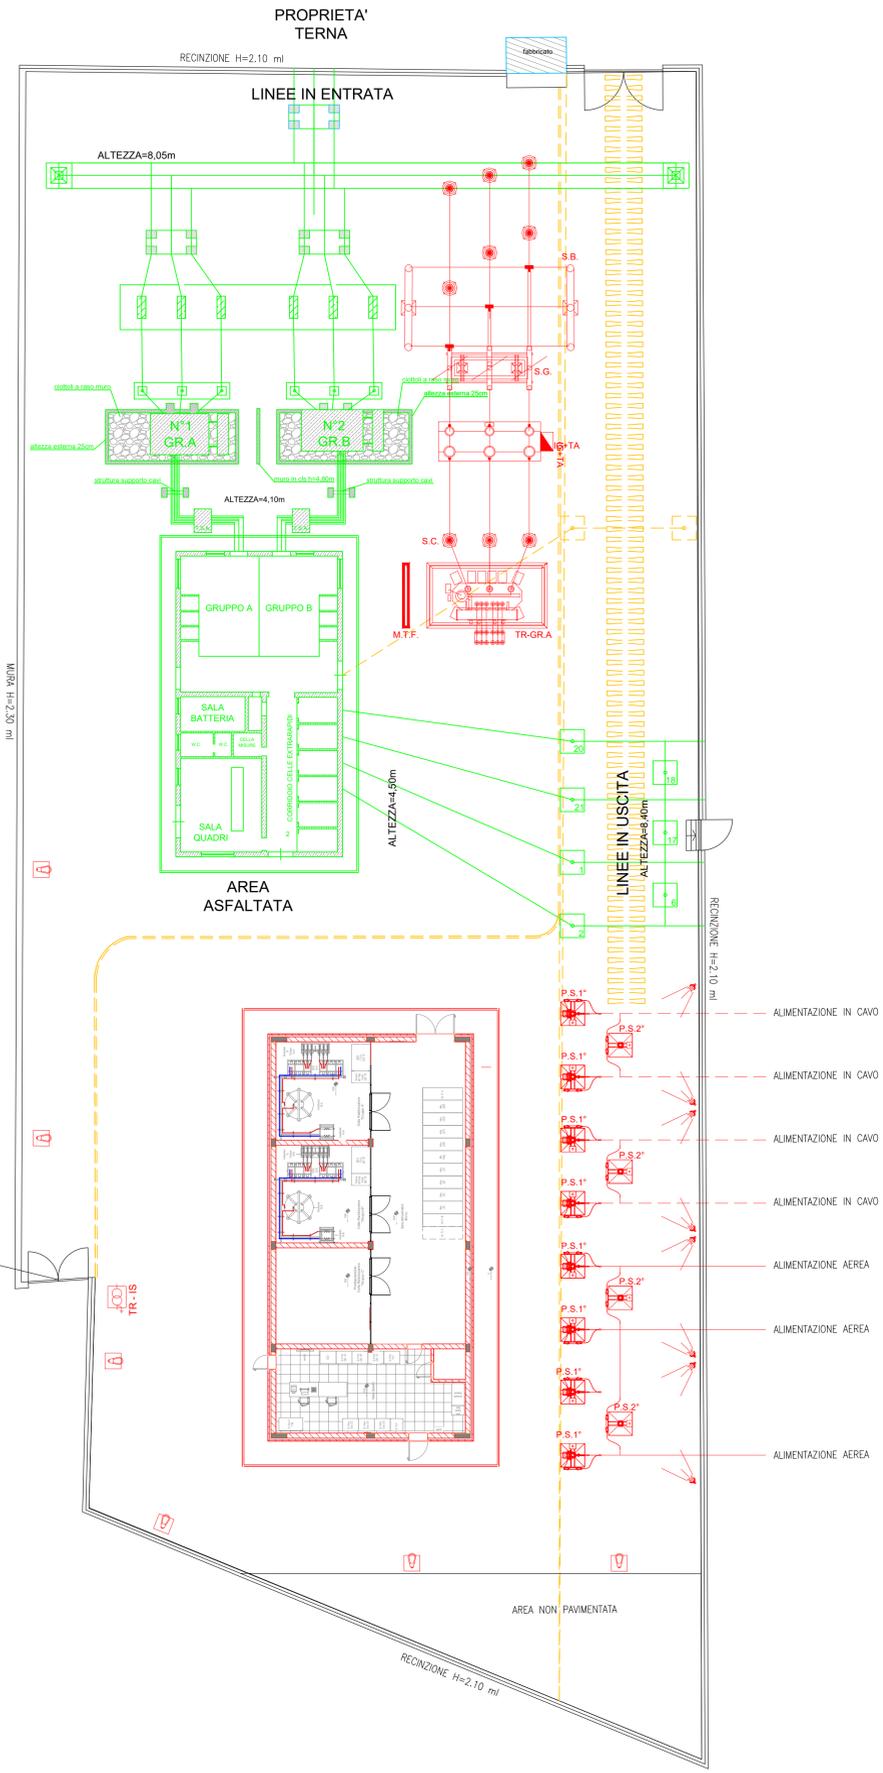

FASE 2

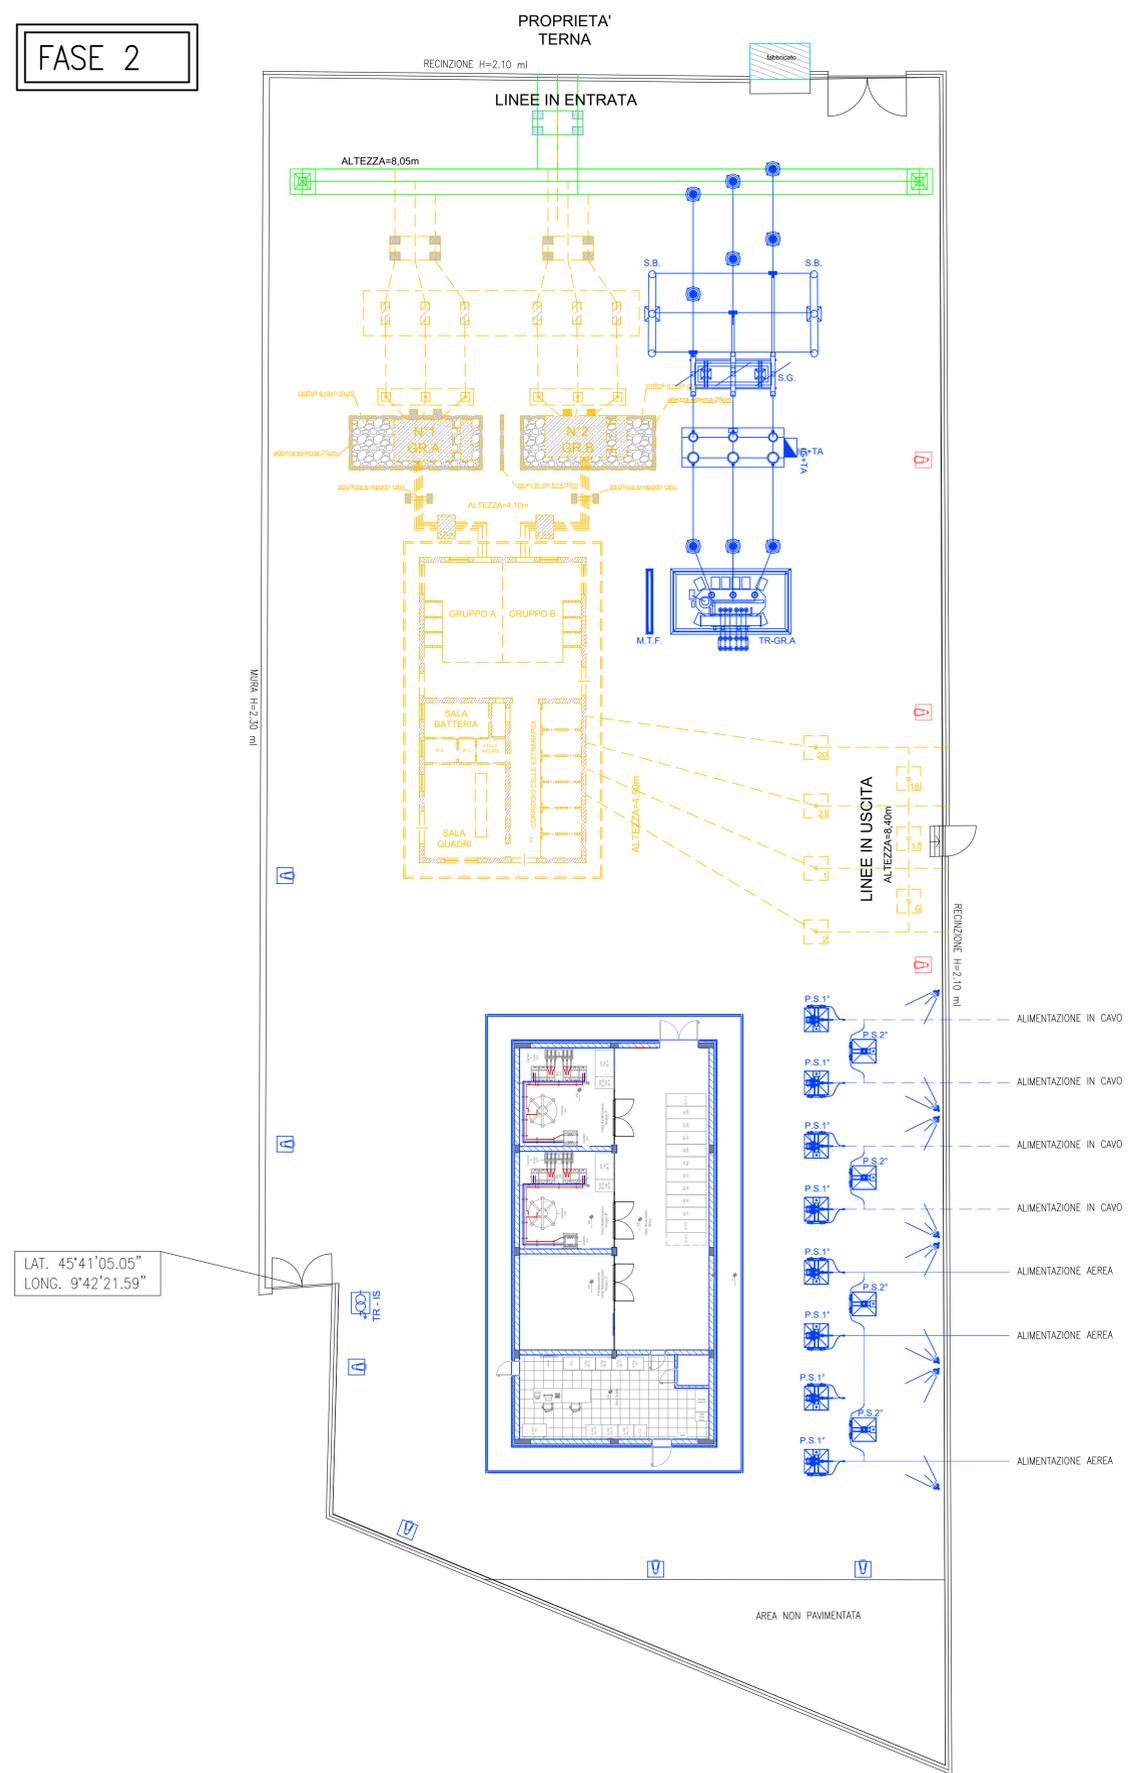

LEGENDA APPARECCHIATURE

T.A.	Trasformatori di corrente
S.L.	Sezionatore A.T. di linea
C.R.T.	Supporto unipolare rompitratta
S.G.	Sezionatore A.T. di gruppo
M.T.F.	Muro tagliafiamma
I.G.	Interruttore A.T. di gruppo
SC.	Scaricatori A.T.
TR. GR. "A"(B)	Trasformatore di gruppo "A" (B)
TR. IS.	Trasformatore di isolamento
S.B.	Sostegno sbarra A.T.
P.S.1°	Sezionatore 1° fila
P.S.2°	Sezionatore 2° fila
T.F.	Torre Faro LED - m 18

LEGENDA COLORI

[Red Box]	Nuova posa
[Yellow Box]	Demolizione
[Green Box]	Esistente
[Blue Box]	Posato in fase precedente



COMMITTENTE:  **RFI**
RETE FERROVIARIA ITALIANA
GRUPPO FERROVIE DELLO STATO ITALIANE

PROGETTAZIONE:  **ITALFERR**
GRUPPO FERROVIE DELLO STATO ITALIANE

CUP: J81D1900000009

U.O. Tecnologie Nord
PROGETTO DEFINITIVO

NUOVO COLLEGAMENTO FERROVIARIO STAZIONE DI BERGAMO - "AEROPORTO ORIO AL SERIO"
LOTTO 1: NUOVA LINEA BERGAMO - ORIO AL SERIO CON MODIFICHE ALLA RADICE EST DEL PRG DI BERGAMO E PRG DI ORIO AL SERIO
SSE Boccaleone
Piazzale - Disposizione apparecchiature (Layout) FASE 1-2

SCALA: 1:200

COMMESSA	LOTTO	FASE	ENTE	TIPO DOC.	OPERA/DISCIPLINA	PROGR.	REV.
NM27	00	D	58	P9	SE10000	018	A

Rev.	Descrizione	Redatto	Data	Verificato	Data	Approvato	Data	Autorizzato Data
A	Emissione esecutiva		Giugno 2020		Giugno 2020		Giugno 2020	M. Cambano Giugno 2020