

REGIMI DI DISTANZIAMENTO	
Lato Mantova	Sospensione esercizio
Lato Cremona	Blocco contaassi



BOZZOLO
 Apparato ACEI I-0/19-2
 Blocco Elettrico Conta-assi
 Posto di blocco n. 10

ai segn. 4s - 5s m 421 | al segn. 3d m 110
 al segn. 3s m 481 | al segn. 4d - 5d m 73

ASPETTO SEGNALI DI ARRIVO LATO 1			
AVVISO	PROTEZIONE	PARTENZA	
SEGN. ASP.	SEGN. ASP.	SEGN. ASP.	SEGN. ASP.
1Ad	G	R	R
	G/V	R/G	5d
	G/V	R	R

ASPETTO SEGNALI DI ARRIVO LATO 2			
AVVISO	PROTEZIONE	PARTENZA	
SEGN. ASP.	SEGN. ASP.	SEGN. ASP.	SEGN. ASP.
2As	G	D	3s
	G/V	V	4s
	G/V	R/G	5s

SEGN.	ASPETTO
1Ad	R
1d	R
1e	R
3s	R
4s	R
5s	R

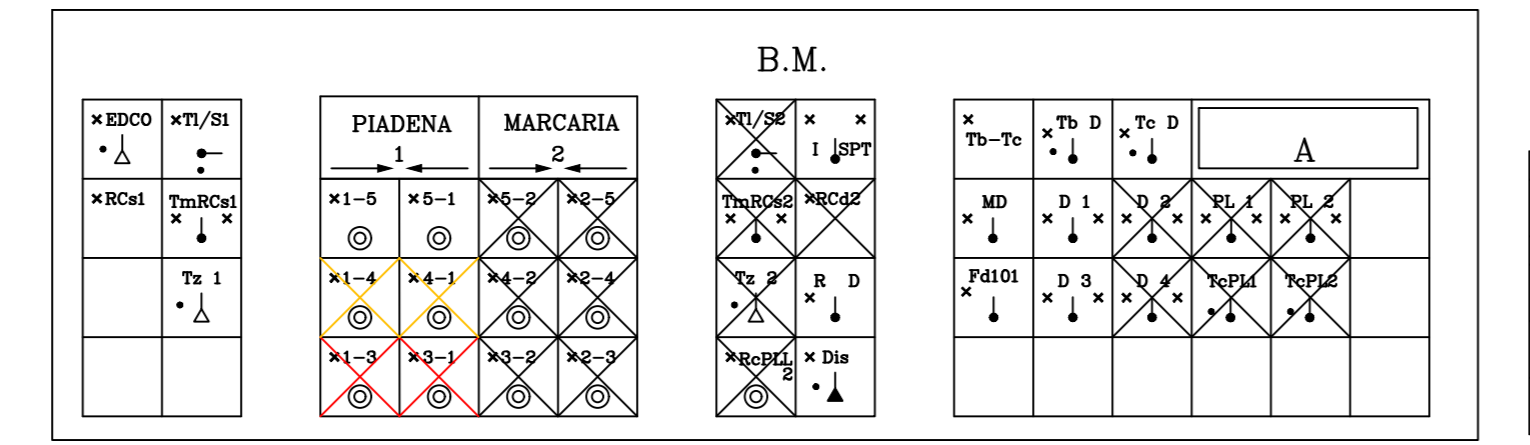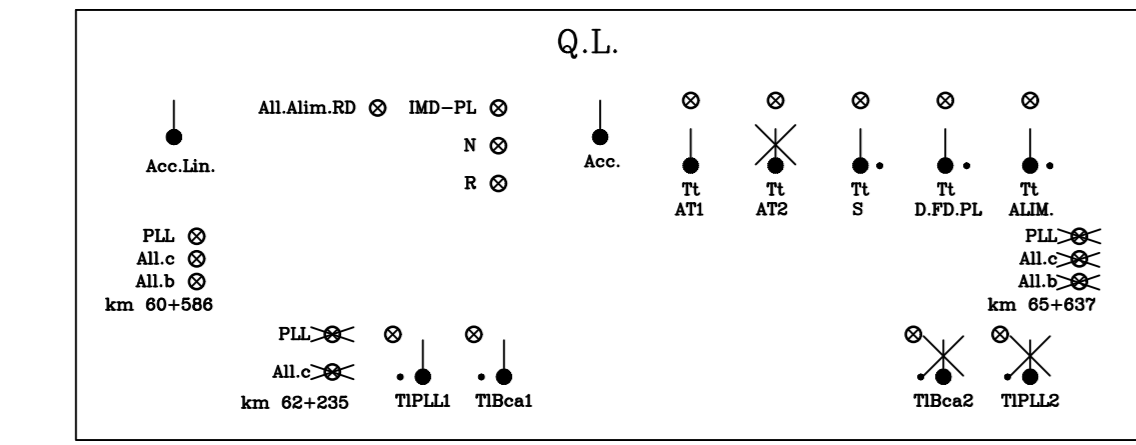

SEGN.	ASPETTO
3d	R
4d	R
5d	R

- LEGENDA**
- Enti esistenti
 - Enti inseriti
 - Enti eliminati
 - Enti provvisori

COMMITTENTE: **RFI** RETE FERROVIARIA ITALIANA GRUPPO FERROVIE DELLO STATO ITALIANE

PROGETTAZIONE: **ITALFER** GRUPPO FERROVIE DELLO STATO ITALIANE

CUP: J84H17000930009

U.O. TECNOLOGIE NORD

PROGETTO DEFINITIVO

RADDOPPIO LINEA CODOGNO - CREMONA - MANTOVA
 TRATTA PIADENA - MANTOVA

ACEI BOZZOLO
 PIANO SCHEMATICO IS - FASE 3

SCALA: -

COMMESSA LOTTO FASE ENTE TIPO DOC. OPERA/DISCIPLINA PROGR. REV.

NM25 03 D 58 PX AC12110 003 A

Rev.	Descrizione	Redatto	Data	Verificato	Data	Approvato	Data	Autorizzato Data
A	Emissione esecutiva	[Signature]	03/2020	[Signature]	03/2020	[Signature]	03/2020	M. Giambaro 03/2020

File: NM2503D58PXAC1210003A.dwg n. Elab.: