LEGENDA

FASE FUNZIONALE 1

🟨 RIMOZIONIE ENTI

FASE FUNZIONALE 4

🟥 ENTI PER NUOVO BACF

🟦 ENTI PER NUOVI RTB A CURA RFI

🟩 RIMOZIONI ENTI RTB

︿ CDB ATTREZZATO CON INFILL

SE NON ESPRESSAMENTE INDICATO, LE PROGRESSIVE
CHILOMETRICHE SONO RIFERITE ALLA ATTUALE LINEA STORICA

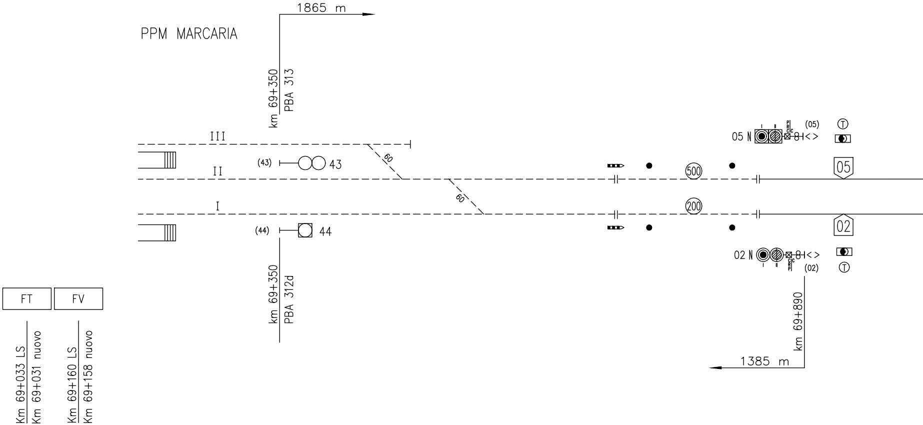
1865 m
PPM MARCARIA
km 69+350
PBA 313
III
II
I
60
60
(43)
43
(44)
44
km 69+350
PBA 312d
500
200
05 N
I
II
PRC
C
(05)
T
05
02
02 N
I
II
CRP
C
(02)
T
km 69+890
1385 m
FT
FV
Km 69+033 LS
Km 69+031 nuovo
Km 69+160 LS
Km 69+158 nuovo

CHIAVI DI RL LINEA

RL 315	RL 313d	RL 317	RL 315d	RL 319	RL 317d	RL 321	RL 319d	RL 323	RL 321d	RL 325	RL 323d	RL 327	RL 325d	RL 329	RL 327d	RL 331	RL 329d	RL 333	RL 331d	RL 335	RL 333d	RL 337	RL 335d
RL 314d	RL 312	RL 316d	RL 314	RL 318d	RL 316	RL 320d	RL 318	RL 322d	RL 320	RL 324d	RL 322	RL 326d	RL 324	RL 328d	RL 326	RL 330d	RL 328	RL 332d	RL 330	RL 334d	RL 332	RL 336d	RL 334

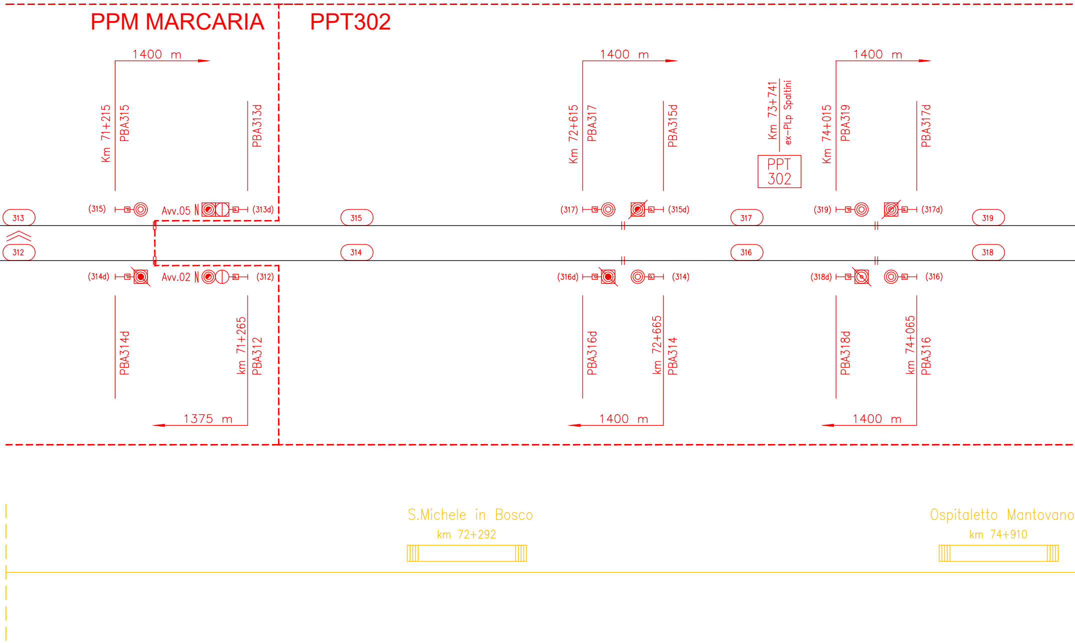
PPM MARCARIA
PPT302
1400 m
Km 71+215
PBA315
PBA313d
(315)
Avv.05
(313d)
313
312
315
314
1400 m
Km 72+615
PBA317
PBA315d
(317)
(315d)
Km 73+741
ex-PLp Spaltini
PPT
302
1400 m
Km 74+015
PBA319
PBA317d
(319)
(317d)
317
316
319
318
(314d)
Avv.02
(312)
PBA314d
km 71+265
PBA312
1375 m
(316d)
(314)
PBA316d
km 72+665
PBA314
1400 m
(318d)
(316)
PBA318d
km 74+065
PBA316
1400 m
S.Michele in Bosco
km 72+292
Ospitaletto Mantovano
km 74+910

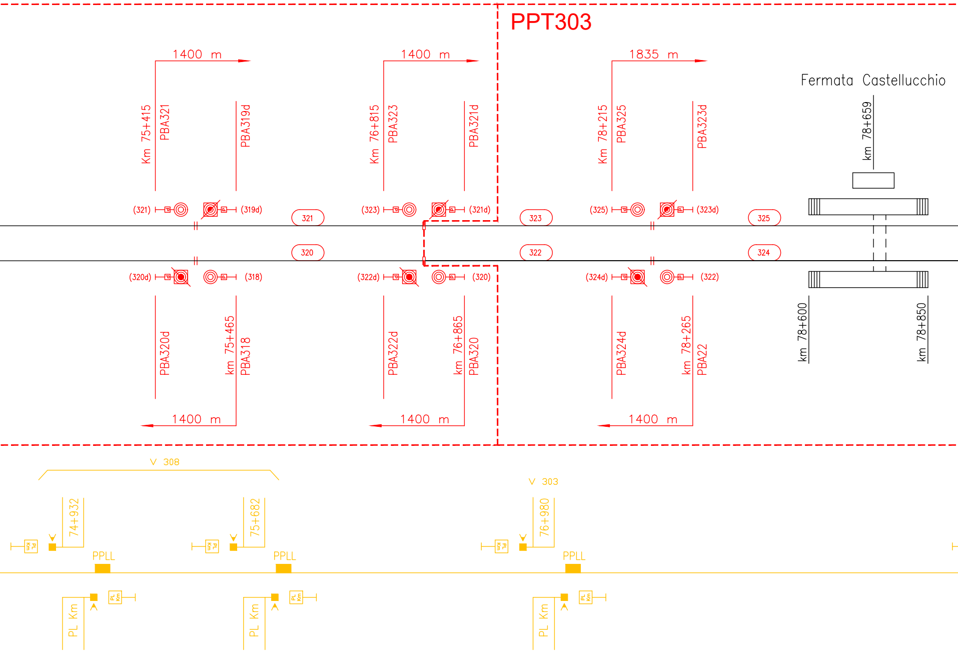
PPT303
1400 m
Km 75+415
PBA321
PBA319d
1400 m
Km 76+815
PBA323
PBA321d
1835 m
Km 78+215
PBA325
PBA323d
Fermata Castellucchio
km 78+659
(321)
(319d)
321
(323)
(321d)
323
(325)
(323d)
325
320
322
324
(320d)
(318)
(322d)
(320)
(324d)
(322)
PBA320d
km 75+465
PBA318
PBA322d
km 76+865
PBA320
PBA324d
km 78+265
PBA22
km 78+600
km 78+850
1400 m
1400 m
1400 m
V 308
V 303
74+932
75+682
76+980
PL Km
PPLL
PPLL
PPLL
PL Km
PL Km
PL Km

TIPOLOGIA
monodirezionale senso Dispari

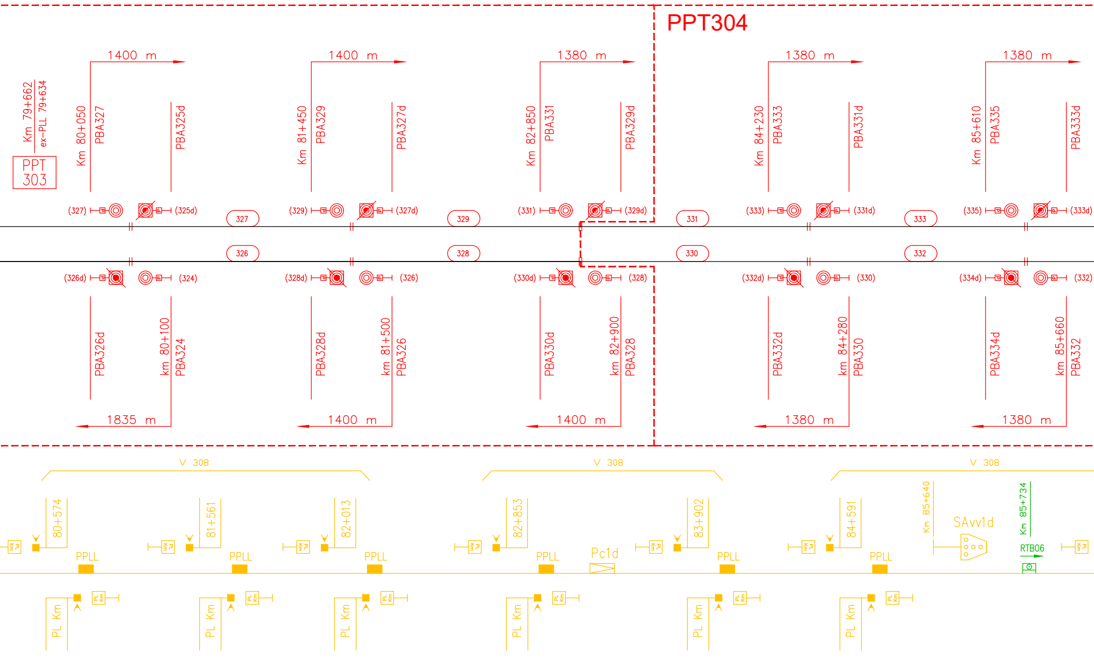
PPT304
PPT 303
Km 79+662
ex-PLL 79+634
1400 m
Km 80+050
PBA327
PBA325d
(327)
(325d)
327
326
(326d)
(324)
PBA326d
km 80+100
PBA324
1835 m
1400 m
Km 81+450
PBA329
PBA327d
(329)
(327d)
329
328
(328d)
(326)
PBA328d
km 81+500
PBA326
1400 m
1380 m
Km 82+850
PBA331
PBA329d
(331)
(329d)
331
330
(330d)
(328)
PBA330d
km 82+900
PBA328
1400 m
1380 m
Km 84+230
PBA333
PBA331d
(333)
(331d)
333
332
(332d)
(330)
PBA332d
km 84+280
PBA330
1380 m
1380 m
Km 85+610
PBA335
PBA333d
(335)
(333d)
(334d)
(332)
PBA334d
km 85+660
PBA332
1380 m
V 308
V 308
V 308
80+574
81+561
82+013
82+853
83+902
84+591
Km 85+640
Km 85+734
SAvv1d
RTB06
Pc1d
PPLL
PPLL
PPLL
PPLL
PPLL
PPLL
PL Km
PL Km
PL Km
PL Km
PL Km
PL Km

RTB 2 - Km 85+750	
COLLEGAMENTO SENSO PARI	COLLEGAMENTO SENSO DISPARI
-	Segnali di partenza di Mantova

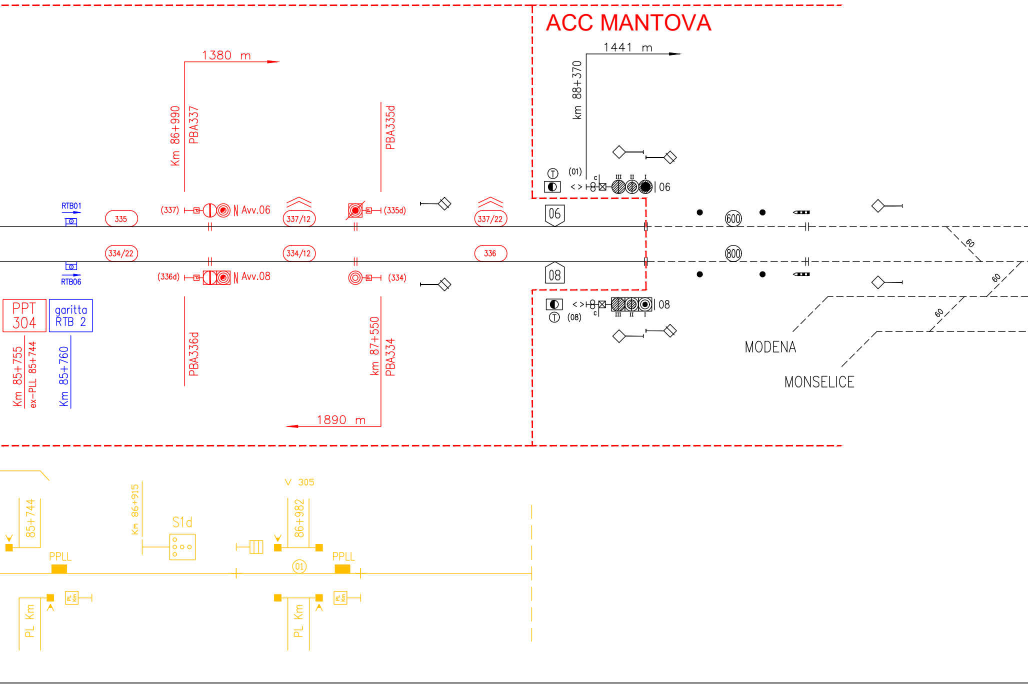
ACC MANTOVA
1380 m
Km 86+990
PBA337
PBA335d
1441 m
km 88+370
(01)
III II I
06
T
(337)
Avv.06
(335d)
RTB01
335
337/12
337/22
06
600
800
60
60
60
334/22
334/12
336
08
RTB06
(336d)
Avv.08
(334)
08
T
(08)
PPT 304
garitta RTB 2
Km 85+755
ex-PLL 85+744
Km 85+760
PBA336d
km 87+550
PBA334
1890 m
MODENA
MONSELICE
V 305
85+744
Km 86+915
S1d
86+982
PPLL
01
PPLL
PL Km
PL Km

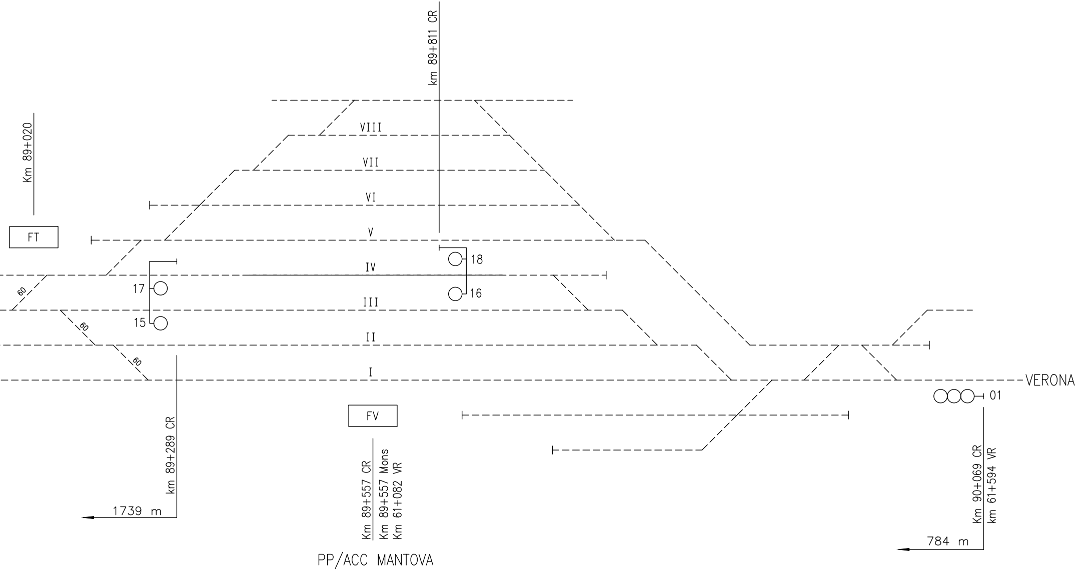
Km 89+020
FT
km 89+811 CR
VIII
VII
VI
V
IV
III
II
I
60
60
60
17
15
18
16
VERONA
01
km 89+289 CR
1739 m
FV
Km 89+557 CR
Km 89+557 Mons
Km 61+082 VR
PP/ACC MANTOVA
Km 90+069 CR
km 61+594 VR
784 m

COMMITTENTE:

RFI
RETE FERROVIARIA ITALIANA
GRUPPO FERROVIE DELLO STATO ITALIANE

PROGETTAZIONE:

ITALFERR
GRUPPO FERROVIE DELLO STATO ITALIANE

CUP: J84H17000930009

U.O. TECNOLOGIE NORD

PROGETTO DEFINITIVO

RADDOPPIO LINEA CODOGNO - CREMONA - MANTOVA
TRATTA PIADENA - MANTOVA

TRATTA MANTOVA - MARCARIA
PROFILO DI LINEA IS

SCALA:
-

COMMESSA	LOTTO	FASE	ENTE	TIPO DOC.	OPERA/DISCIPLINA	PROGR.	REV.
NM25	03	D	58	PX	BL2300	001	A

Rev.	Descrizione	Redatto	Data	Verificato	Data	Approvato	Data	Autorizzato Data
A	Emissione esecutiva	S.Buccheri	03/2020	A.Borzillo	03/2020	M. Berlingieri	03/2020	M.Gambaro 03/2020 Ordine Ingegneri Provincia di Genova n. 9052A GAMBARO MARIO

File: NM2503D58PXBL2300001A.dwg

n. Elab.: