RFI RETE FERROVIARIA ITALIANA
GRUPPO FERROVIE DELLO STATO ITALIANE
DIREZIONE TERRITORIALE PRODUZIONE VERONA
INGEGNERIA
Piazza Trento n.8/a 0 - 37126 Verona

Linea :
VERONA - SUZZARA

Stazione :
ROMANORE

Tavola :
VISTA LATO RELE' DENTE 02

REV.	DESCRIZIONE	REDATTO	DATA	VERIFICATO	DATA	APPROVATO	DATA	AUTORIZZATO	DATA
A	Aggiornamento SCMT	2-CM	30-11-09	Masella STE	30-11-09				
B	Inserimento nuovo cartiglio Aggiornamento tavola	Milani	03-05-17	Ballarini	03-05-17	Zanasco	03-05-17	Bertaccini	06-05-17

DOCUMENTI ASSOCIATI	MOD.	DESCRIZIONE	DESTINATARIO	DATA
	1			
	2			
	3			

SPEC.	LINEA	REDIS. TECN. 1	REDIS. TECN. 2	NUMERAZ.	NUMERO TAVOLA
IS	048	LC0420	N/A	0009	B03/2

FILE ARCHIVIO:
DATA GALLEGGIAMENTO: 06/12/2007 09:05:31 DATA DI STAMPA: 26/04/2007 24:27:54
NOME FILE: w_LOCN20_rw_0009_rev0
NOME TAVOLA: VISTA LATO RELE' DENTE 02








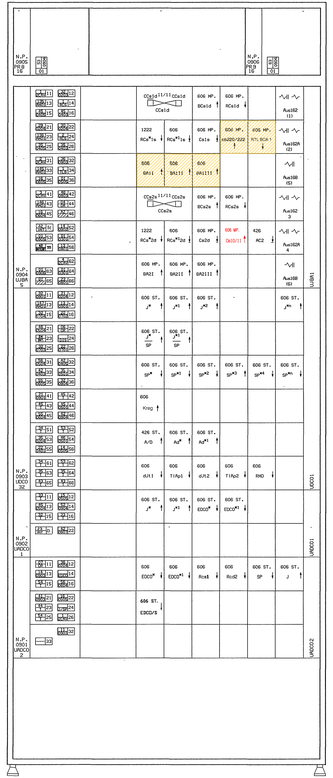



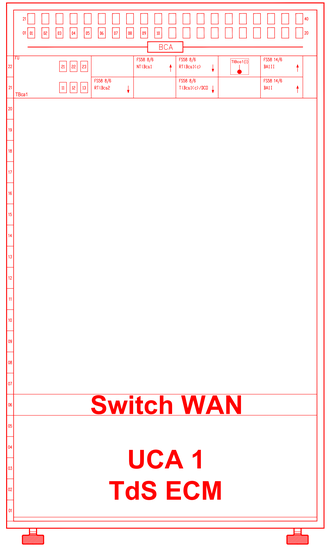

COMMITTENTE:
RFI RETE FERROVIARIA ITALIANA
GRUPPO FERROVIE DELLO STATO ITALIANE

PROGETTAZIONE:
ITALFERR
GRUPPO FERROVIE DELLO STATO ITALIANE

CUP: J84H17000930009

U.O. TECNOLOGIE NORD

PROGETTO DEFINITIVO

RADDOPPIO LINEA CODOGNO - CREMONA - MANTOVA
TRATTA PIADENA - MANTOVA

ACEI ROMANORE
DISPOSIZIONE APPARECCHIATURE NEGLI ARMADI ESISTENTE IN R/G

SCALA: -

COMMESSA	LOTTO	FASE	ENTE	TIPO DOC.	OPERA/DISCIPLINA	PROGR.	REV.
NM25	03	D	58	DX	AC1500	001	A

Rev.	Descrizione	Redatto	Date	Verificato	Date	Approvato	Date	Autorizzato Data
A	Emissione per commento							

File: NM2503D58DIAC1500001A.dwg