

Linea : **VERONA-SUZZARA**

Stazione : **ROMANORE**

Tavola : **PIANO SCHEMATICO**

REV.	DESCRIZIONE	REDATTO	DATA	VERIFICATO	DATA	APPROVATO	DATA	AUTORIZZATO	DATA
A	Suppressione PL Km 48+256 RFI.DM.DM.VR.P.R.2008/103/lp del 05-05-2008.	Gechele	07-04-08	Andreetti	07-04-08	Scaglioni	05-05-08	Bonani	31-07-08
B	Nuovi CdB per InFill. RFI.DM.DM.VR.P.R.2009/015/ln Prot.434 del 21-08-09.	Tomelleri	24-07-09	Andreetti	24-07-09	Pesci	11-08-09		
C	Suppressione raccordo "Frati" RFI-DPR-DTP-VR.A0011\p\2012\0003108 UA 10/7/2012	Gechele	24-05-12	Bassi	24-05-12	Botti	06-07-14	Torasse	27-07-12
D	Trasformazione PL a sembarriere in SB+750 e in SB+555 in sistemi a barriere intere. RFI-DCI-BAD.PFSA0011\p\2014\1333 del 10-07-14 RFI-DPR-DTP-VR.A0011\p\2014\3207 del 1-8-14	Ballerani	10-06-14	Bassi	10-06-14	Matera	10-07-14	Baronconi	09-08-14
E	Tresf. PL Km 58+752 da V303 in V301 e PL Km 58+232 da V301 in V308. Approv. con nota RFI-DCI-BAD.PFSA0011\p\2015\1146 del 16-05-15 RFI-DPR-DTP-VR.A0011\p\2015\4136 del 01-10-15	Sandonia	18-02-15	Bassi	18-02-15	Matera	16-06-15	Baronconi	07-02-16

MOD.	DESCRIZIONE	DESTINATARIO	DATA
1			
2			
3			

SPEC.	LINEA	SEDE. TECN. 1	SEDE. TECN. 2	NUMERAZ.	NUMERO TAVOLA
IS	L048	LO2420	NA	0002	

FILE ARCHIVIO :
DATA SALVATAGGIO : 13/01/2016 10:15:10 DATA DI STAMPA : 16/02/2016 11:07:24
NOME FILE : is_lo2420_na_0002_rev6_bn
NOME TAVOLA : **A01**

FS ENTE FERROVIE dello STATO

COMPARTIMENTO DI VERONA UFFICIO POTENZ. E SVILUPPO

Linea: **Modena - Verona**

Stazione di **Romanore**

Piano Schematico

ENTE FERROVIE DELLO STATO
COMPARTIMENTO DI VERONA

DATA 28-10-1991


DISIGNATO

LUCIDATO *G. Isurino*

VISTO

N° ARC. VR/AC/15/82

Sezione Reparto Zona

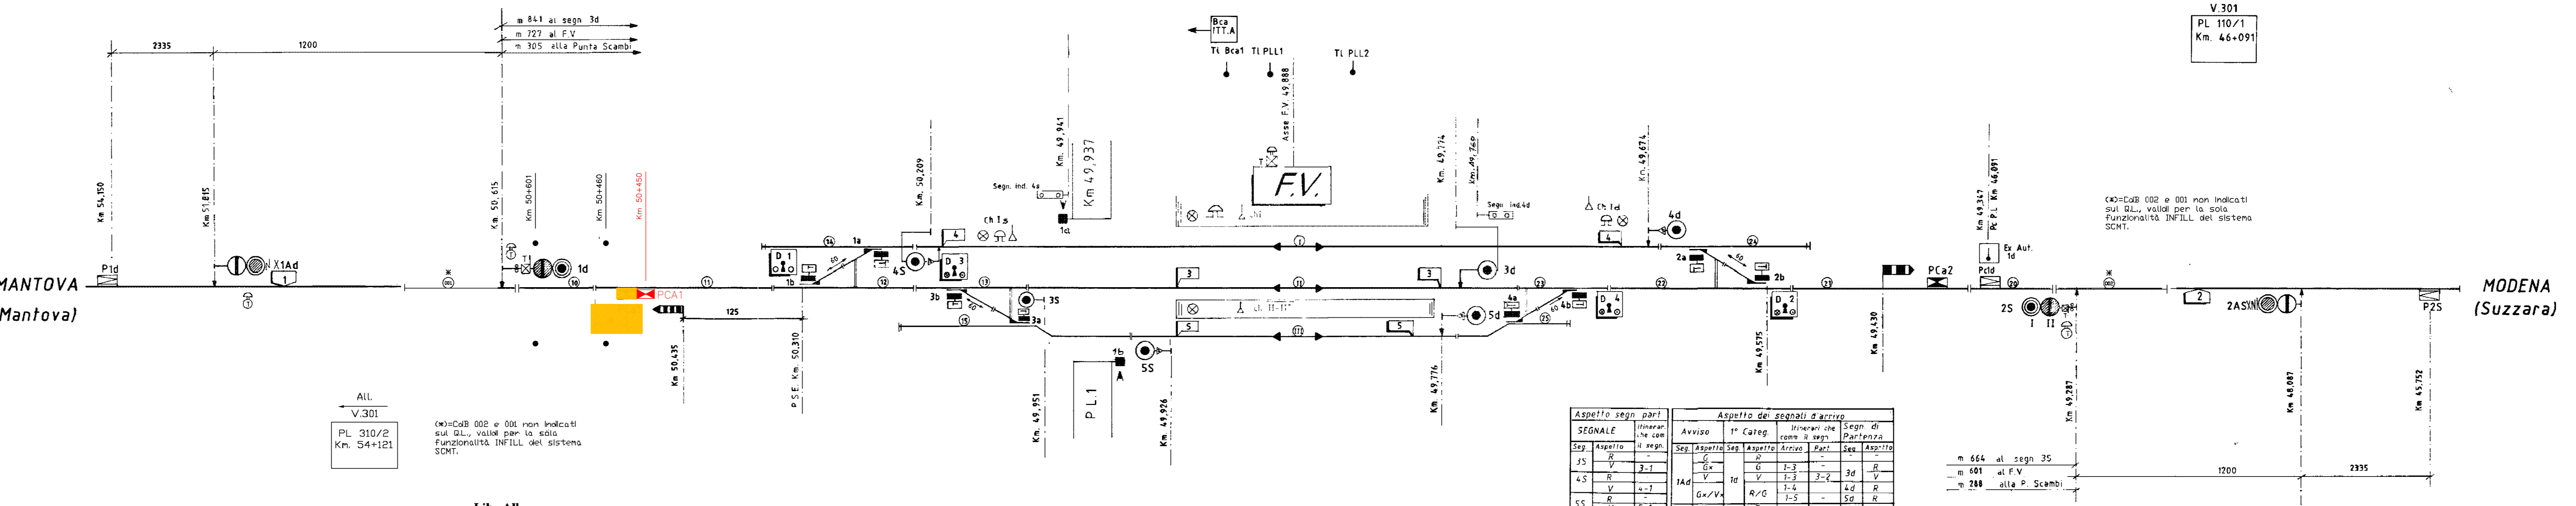


ALL.
V.301
PL 310/2
Km. 54+121

(*)=CdB 002 e 001 non indicati sul DL, validi per la sola funzionalità INFILL del sistema SCMT.

Lib. All.
V308
Garitta manovra PL210/1 - Km 58+232 concede consenso automatico di barriere chiuse alla stazione di Romanore sui segnali 3s-4s-5s e alla stazione di Mantova sui segnali 11-13-15-17-19-21-23-25

Lib. All.
V303
PL 110/1
Km 51+342
manovrata dalla stazione di Romanore che concede consenso di PL chiuso sui segnali di partenza della stazione di Mantova

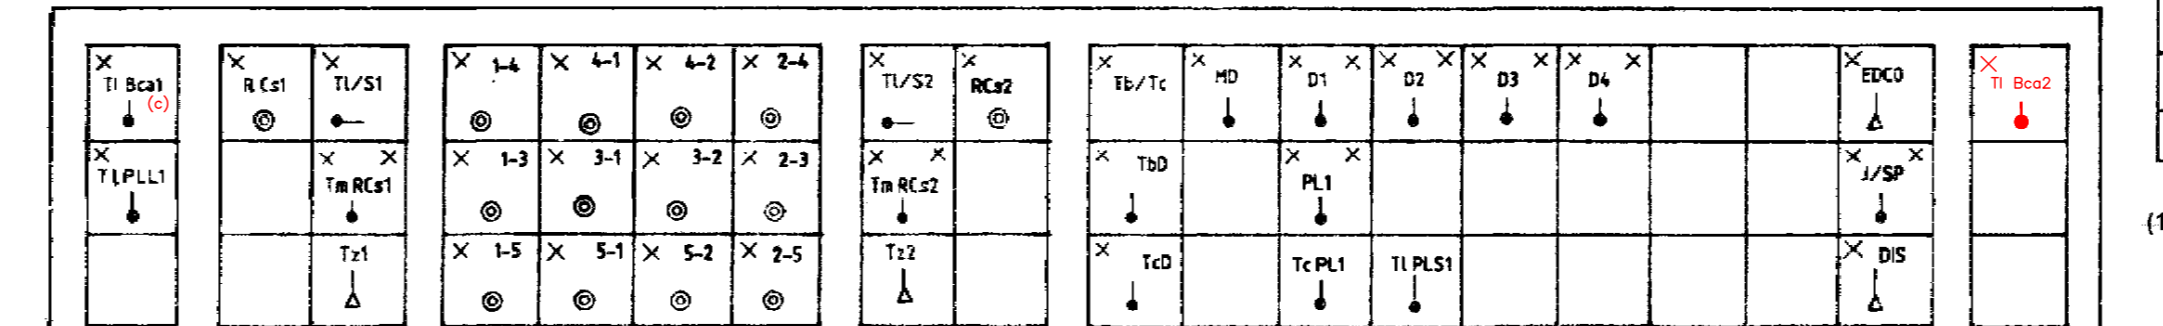

Aspetto segn parti		Aspetto dei segnali d'arrivo			
SEGNALE	Itinerari che con il segn.	Seg. Aspetto	1° Categ	Itinerari che con il segn.	Segn di Partenza
3S	R	G	1-3	-	R
4S	R	V	1-3	3-2	3d V
5S	R	Gx/Vx	1-4	-	5d R
3d	R	G	2-3	-	R
4d	R	V	2-3	3-1	3S V
5d	R	Gx/Vx	2-4	-	4S R
			2-5	-	5S R

(1) Rc PL/RAC: Pulsante chiusura P.L. Km 51+342

COMMITTENTE: **RFI** RETE FERROVIARIA ITALIANA

PROGETTAZIONE: **ITALFERR** GRUPPO FERROVIE DELLO STATO ITALIANE

CUP: J84H17000930009

U.O. TECNOLOGIE NORD

PROGETTO DEFINITIVO

RADDOPPIO LINEA CODOGNO - CREMONA - MANTOVA
TRATTA PIADENA - MANTOVA

ACEI ROMANORE
PIANO SCHEMATICO ESISTENTE IN R/G

SCALA: -

COMMESSA	LOTTO	FASE	ENTE	TIPO DOC.	OPERA/DISCIPLINA	PROGR.	REV.
NM25	03	D	58	PX	AC1500	001	A

Rev.	Descrizione	Redatto	Data	Verificato	Data	Approvato	Data	Autorizzato Data
A	Emissione per commenti	<i>S. Antoli</i>	04/2020	<i>A. Borzillo</i>	04/2020	<i>M. Gambero</i>	04/2020	M. Gambero 04/2020

File: NM2503D58PXAC1500001A.dwg n. Elab.: