


Allestimento contropiastra ma JS non installato

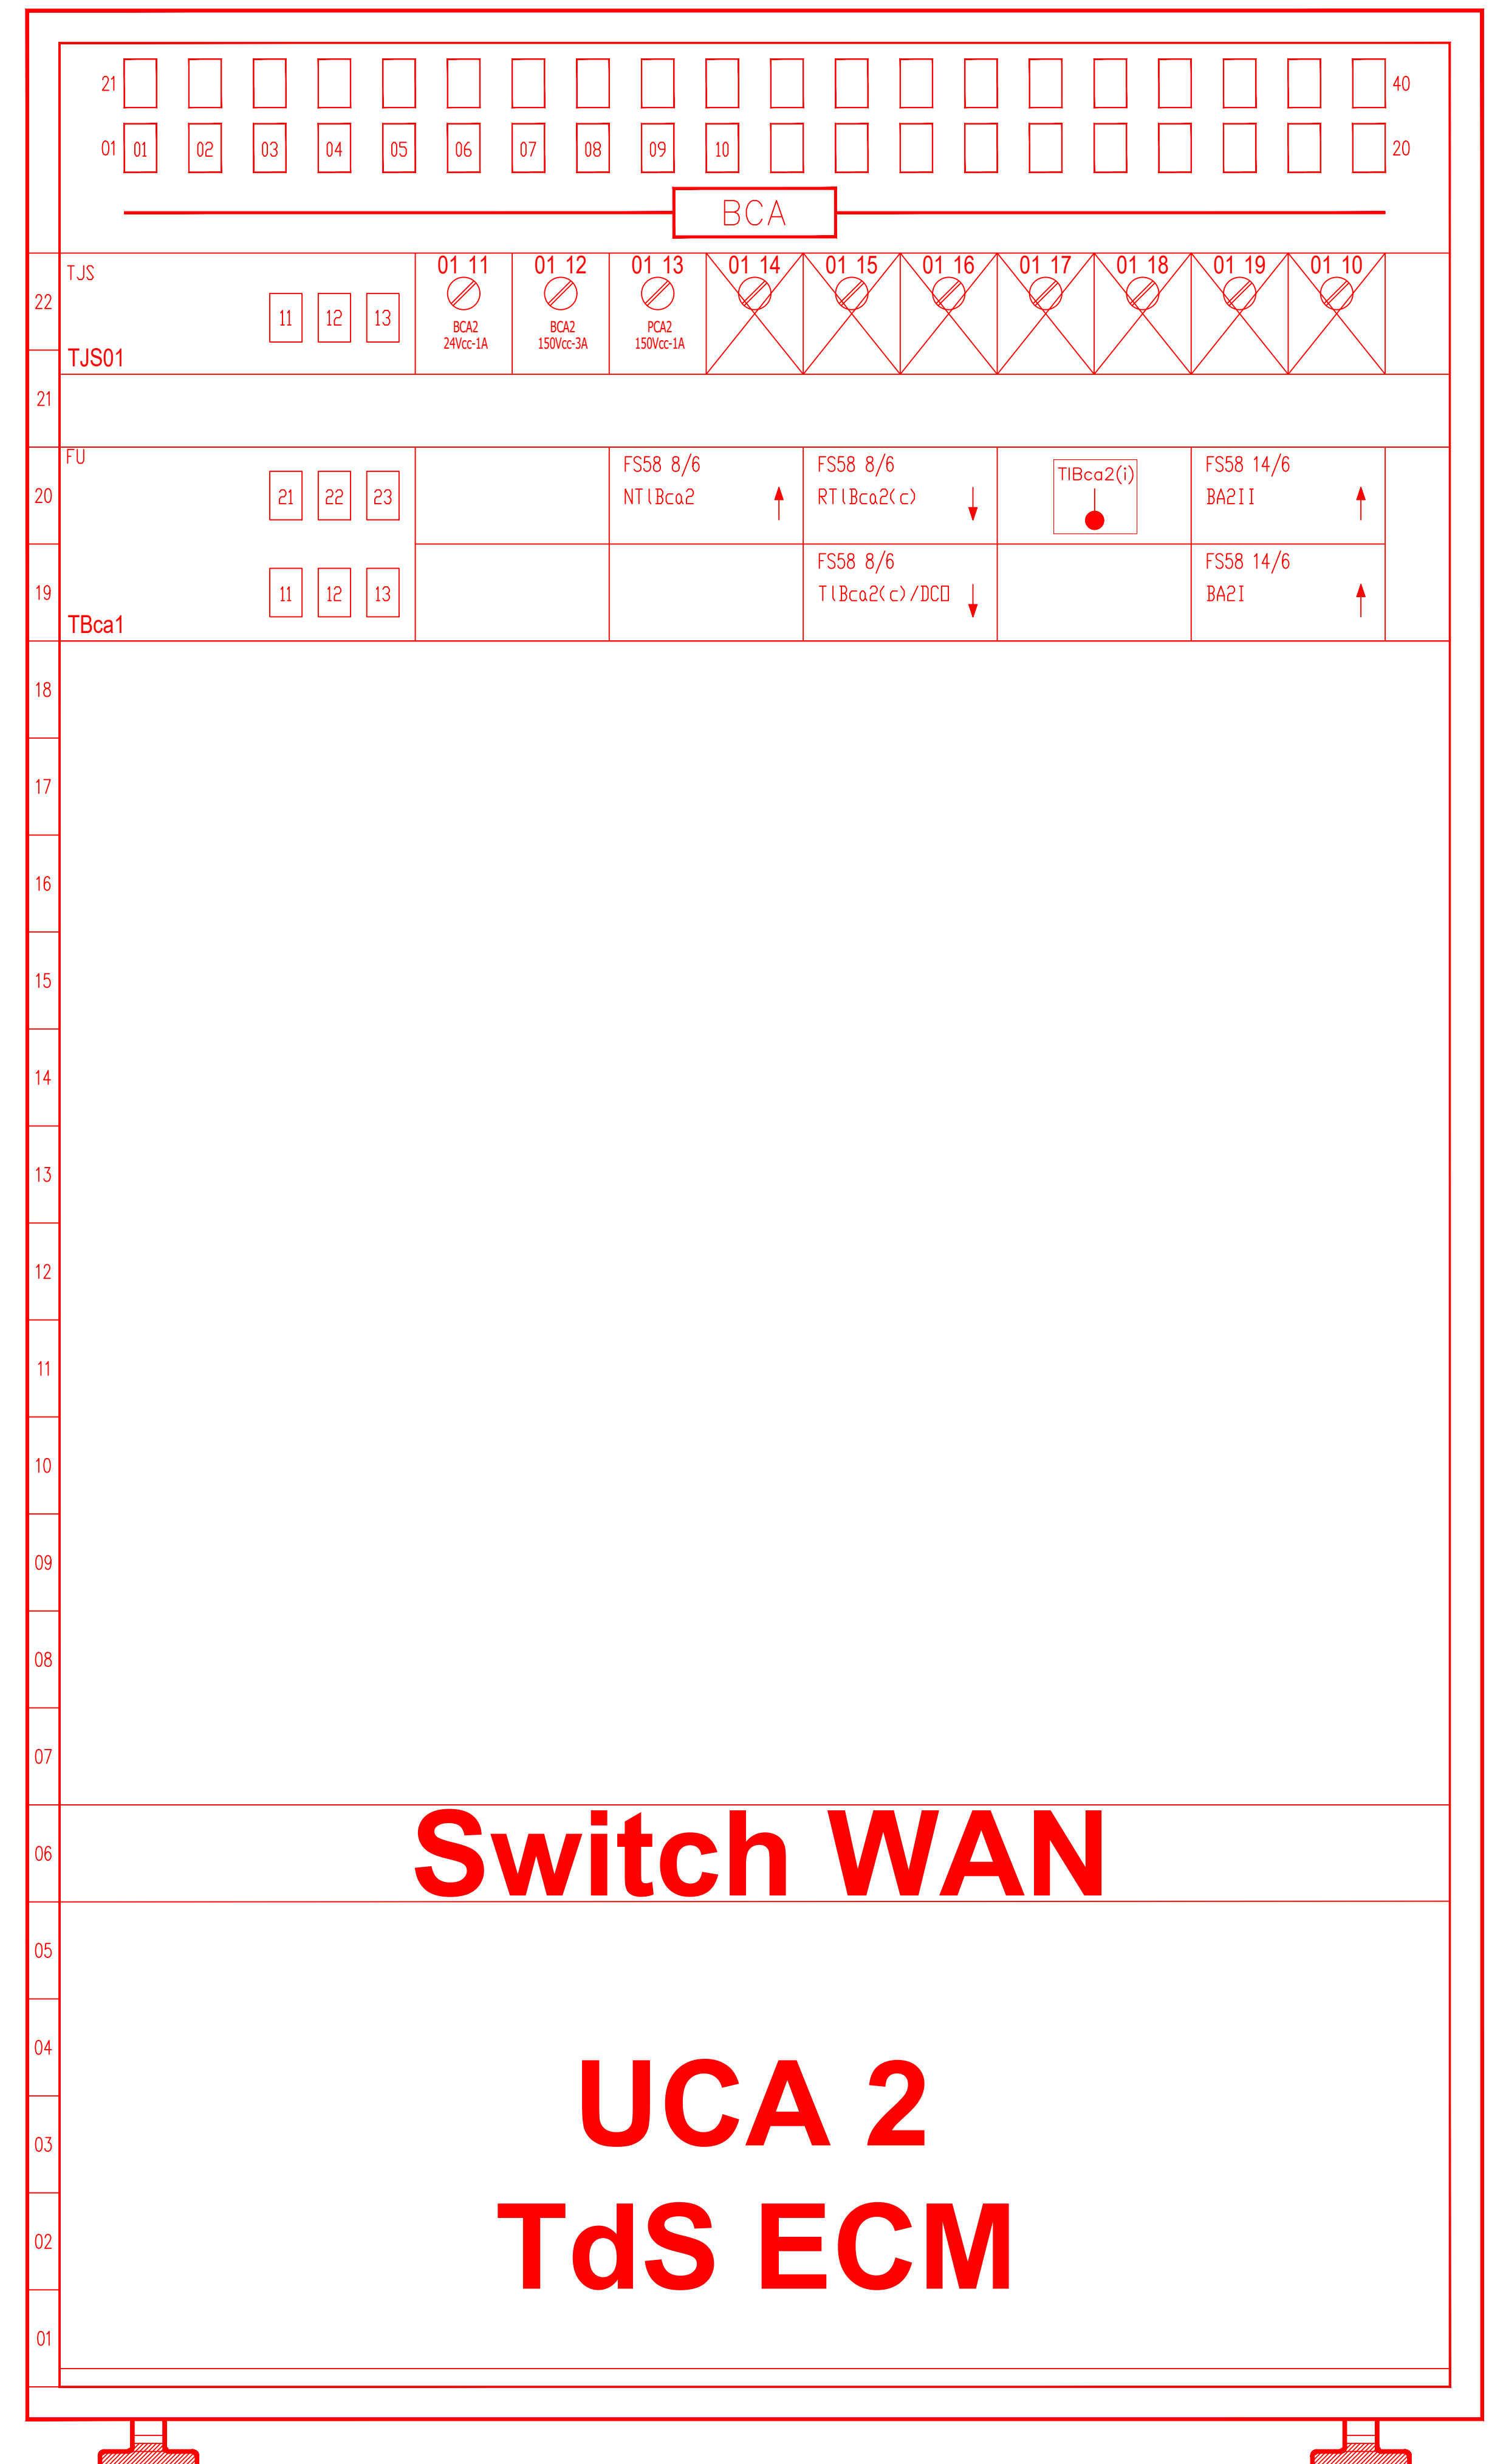

COMMITTENTE:

PROGETTAZIONE:

CUP: J84H17000930009

U.O. TECNOLOGIE NORD

PROGETTO DEFINITIVO

RADDOPPIO LINEA CODOGNO - CREMONA - MANTOVA  
TRATTA PIADENA - MANTOVA

ACEI S. ANTONIO MANTOVANO  
DISPOSIZIONE APPARECCHIATURE NEGLI ARMADI ESISTENTE IN R/G

SCALA: -

COMMESSA LOTTO FASE ENTE TIPO DOC. OPERA/DISCIPLINA PROGR. REV.

NM25 03 D 58 DX AC1700 001 A

Rev.	Descrizione	Redatto	Data	Verificato	Data	Approvato	Data	Autorizzato Data
A	Emissione per commenti	[Signature]	04/2020	[Signature]	04/2020	[Signature]	04/2020	M. Gambino 04/2020

File: NM2503D58DXAC1700001A.dwg n. Elab.: