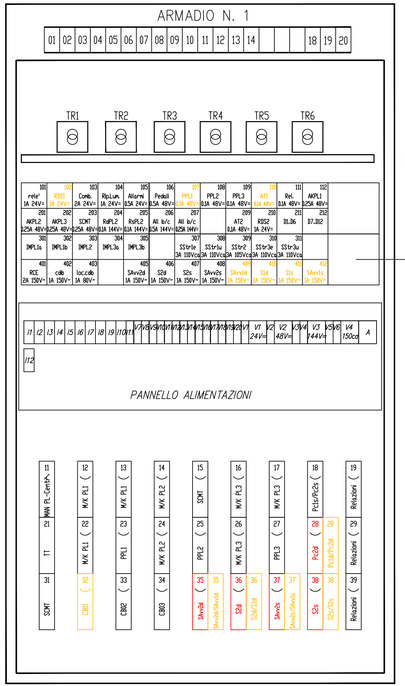

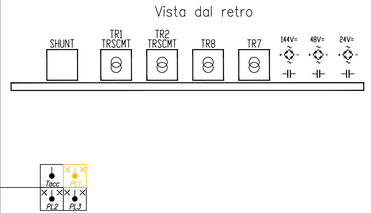

R1:	v	5600Ω	50W
R2:	v	5600Ω	50W
R3:	v	5600Ω	50W
R4:	v	5600Ω	50W
R5:	f	12Ω	15W
R6:	f	12Ω	15W
R7:	f	12Ω	15W
R8:	f	12Ω	15W

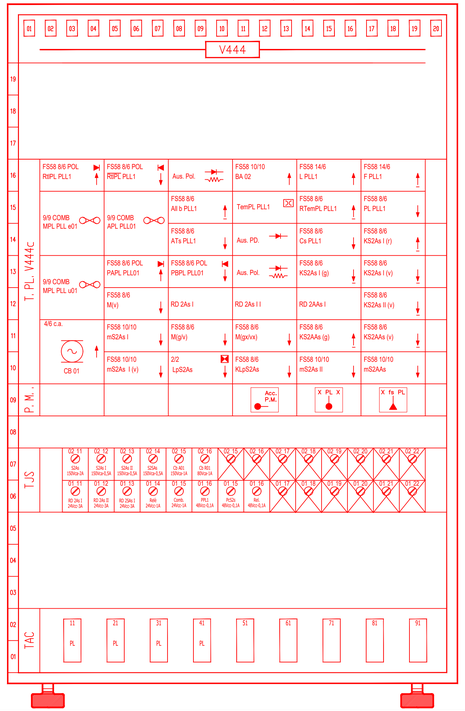

COMMITTENTE:

RFI RETE FERROVIARIA ITALIANA
GRUPPO FERROVIE DELLO STATO ITALIANE

PROGETTAZIONE:

ITALFERR
GRUPPO FERROVIE DELLO STATO ITALIANE

CUP: J84H17000930009

U.O. TECNOLOGIE NORD

PROGETTO DEFINITIVO

RADDOPPIO LINEA CODOGNO - CREMONA - MANTOVA
TRATTA PIADENA - MANTOVA

PLL KM 58+232
DISPOSIZIONE APPARECCHIATURE IN GARITTA ESISTENTE IN R/G

SCALA: -

COMMESSA	LOTTO	FASE	ENTE	TIPO DOC.	OPERA/DISCIPLINA	PROGR.	REV.
NM25	03	D	58	DX	AC1800	001	A

Rev.	Descrizione	Redatto	Data	Verificato	Data	Approvato	Data	Autorizzato Data
A	Emissione per commenti	A.Arlotti	04/2020	A.Borzillo	04/2020	M.Bellingeri	04/2020	M.Gambaro 04/2020

File: NM2503D58DXAC1800001A.dwg n. Elab.: