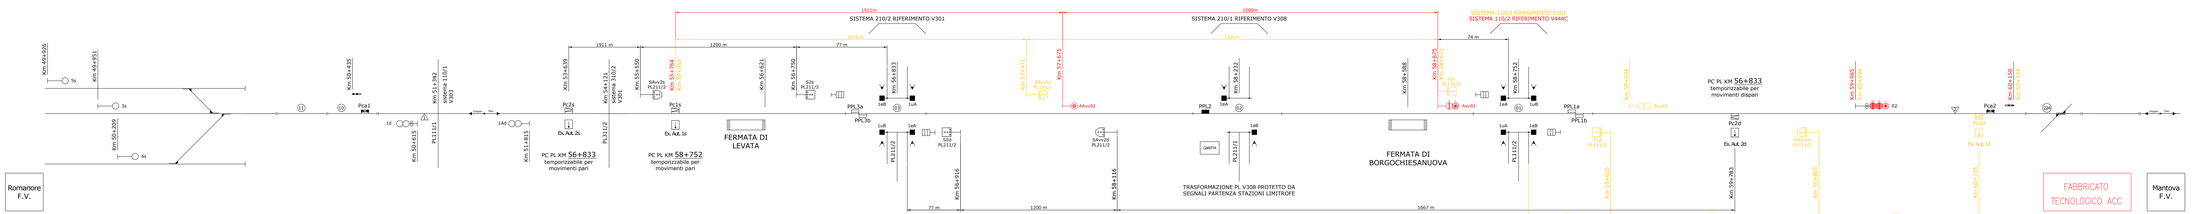
SISTEMA 210/2 RIFERIMENTO V301
1918 m
1915m
SISTEMA 210/1 RIFERIMENTO V308
1050m
1000m
SISTEMA 110/2 RIFERIMENTO V301
SISTEMA 110/2 RIFERIMENTO V444C
Km 49+888
Romanore F.V.
Km 50+076
Km 50+209
Km 50+435
Km 50+615
Km 51+342
sistema 110/1 V301
Km 51+815
Km 51+839
Km 51+950
Km 52+150
km 54+131
sistema 110/2 V301
Km 54+550
Km 55+064
Km 55+084
Km 55+651
Km 56+290
Km 56+833
Km 57+471
Km 57+475
Km 58+088
Km 58+475
Km 58+752
Km 59+116
Km 59+252
Km 59+916
Km 59+955
Km 60+150
Km 60+179
Km 61+082
PC PL KM 56+833
temporizzabile per movimenti pari
PC PL KM 58+752
temporizzabile per movimenti pari
PC PL KM 56+833
temporizzabile per movimenti dispari
FERMATA DI LEVATA
FERMATA DI BORGOCHIESANUOVA
TRASFORMAZIONE PL V308 PROTETTO DA SEGNALI PARTENZA STAZIONI LIMITROFE
FABBRICATO TECNOLOGICO ACC
Mantova F.V.
1911 m
1200 m
77 m
1200 m
1667 m
67 m
1040 m
270 m
Avv02
Avv03
