



GRUPPO FERROVIE DELLO STATO ITALIANE



GRUPPO FERROVIE DELLO STATO ITALIANE

CUP: J84H17000930009

U.O. TECNOLOGIE NORD

PROGETTO DEFINITIVO

RADDOPPIO LINEA CODOGNO - CREMONA - MANTOVA
TRATTA PIADENA - MANTOVA

ACEI BOZZOLO
PIANO CAVI SCMT - FASE 2

SCALA:

:

COMMESSA LOTTO FASE ENTE TIPO DOC. OPERADISCIPLINA PROGR. REV.

N|M|2|5| 0|3| D| 5|8| P|X| M|T|1|2|1|2| 0|0|2| A

Rev.	Descrizione	Redatto	Data	Verificato	Data	Approvato	Data	Autorizzato Data
A	EMISSIONE	A. Casabla	04/2020	G. Pignatelli	04/2020	M. Pignatelli	04/2020	M. Gambaro 04/2020

File: NM25.03.D.58.PX.MT.12.1.2.002_A_PC_F2_A1.DWG n. Elab.: -


LEGENDA

- Boa imperativa di tipo commutato
- Boa non imperativa di tipo commutato
- Cassette Terminale
- (+) Cavi per impiego all'aperto
- (**) Cavi conformi al Regolamento UE 305/2011: B2ca, s1a, d1, a1
- Giunzione

Nota: Cavi equipaggiati con schermo e twistati.

LEGENDA

- Enti esistenti
- Enti eliminati
- Enti provvisori
- Enti inseriti

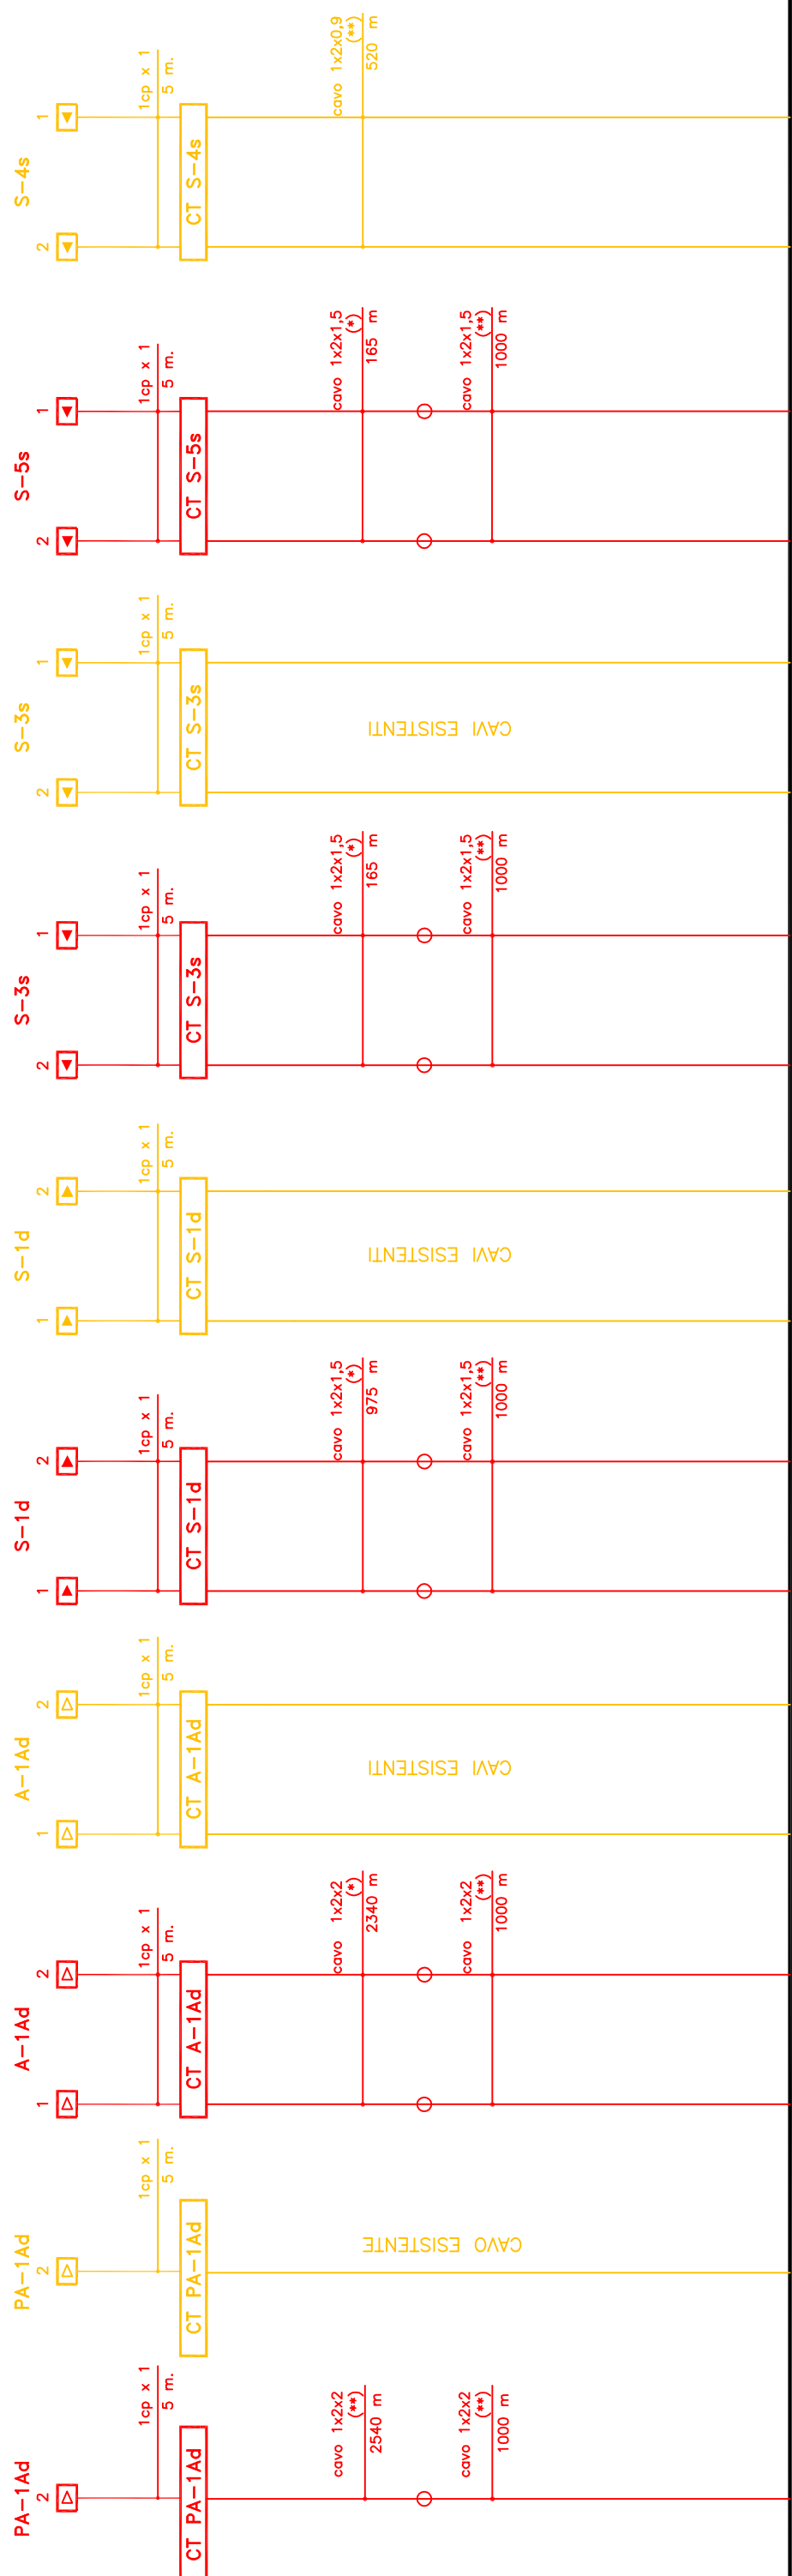

ARMADIO ENCODER

Cabina ACEI