



COMMITTENTE:

PROGETTAZIONE:

CUP: J84H17000930009

U.O. TECNOLOGIE NORD

PROGETTO DEFINITIVO

RADDOPPIO LINEA CODOGNO - CREMONA - MANTOVA
TRATTA PIADENA - MANTOVA

ACEI BOZZOLO
PIANO CAVI SCMT - FASE 3

SCALA:

:

COMMESSA LOTTO FASE ENTE TIPO DOC. OPERADISCIPLINA Progr. REV.

NM25 03 D 58 PX MT1212 003 A

Rev.	Descrizione	Redatto	Data	Verificato	Data	Approvato	Data	Autorizzato Data
A	EMMISSIONE	A. Casabla A. Casabla	04/2020	G. Di Stefano G. Di Stefano	04/2020	M. Gambaro M. Gambaro	04/2020	M. Gambaro 04/2020

File: NM25.03.D.58.PX.MT.12.1.2.003_A_PC_F3_A1.DWG n. Elab.: -


LEGENDA

- Boa Imperativa di tipo commutato
- Boa non imperativa di tipo commutato
- Cassetta Terminale
- Cavi per impiego all'aperto
- Cavi conformi al Regolamento UE 305/2011: B2ca, s1a, d1, a1
- Giunzione

Nota: Cavi equipaggiati con schermo e twistati.

LEGENDA

- Enti esistenti
- Enti inseriti
- Enti eliminati

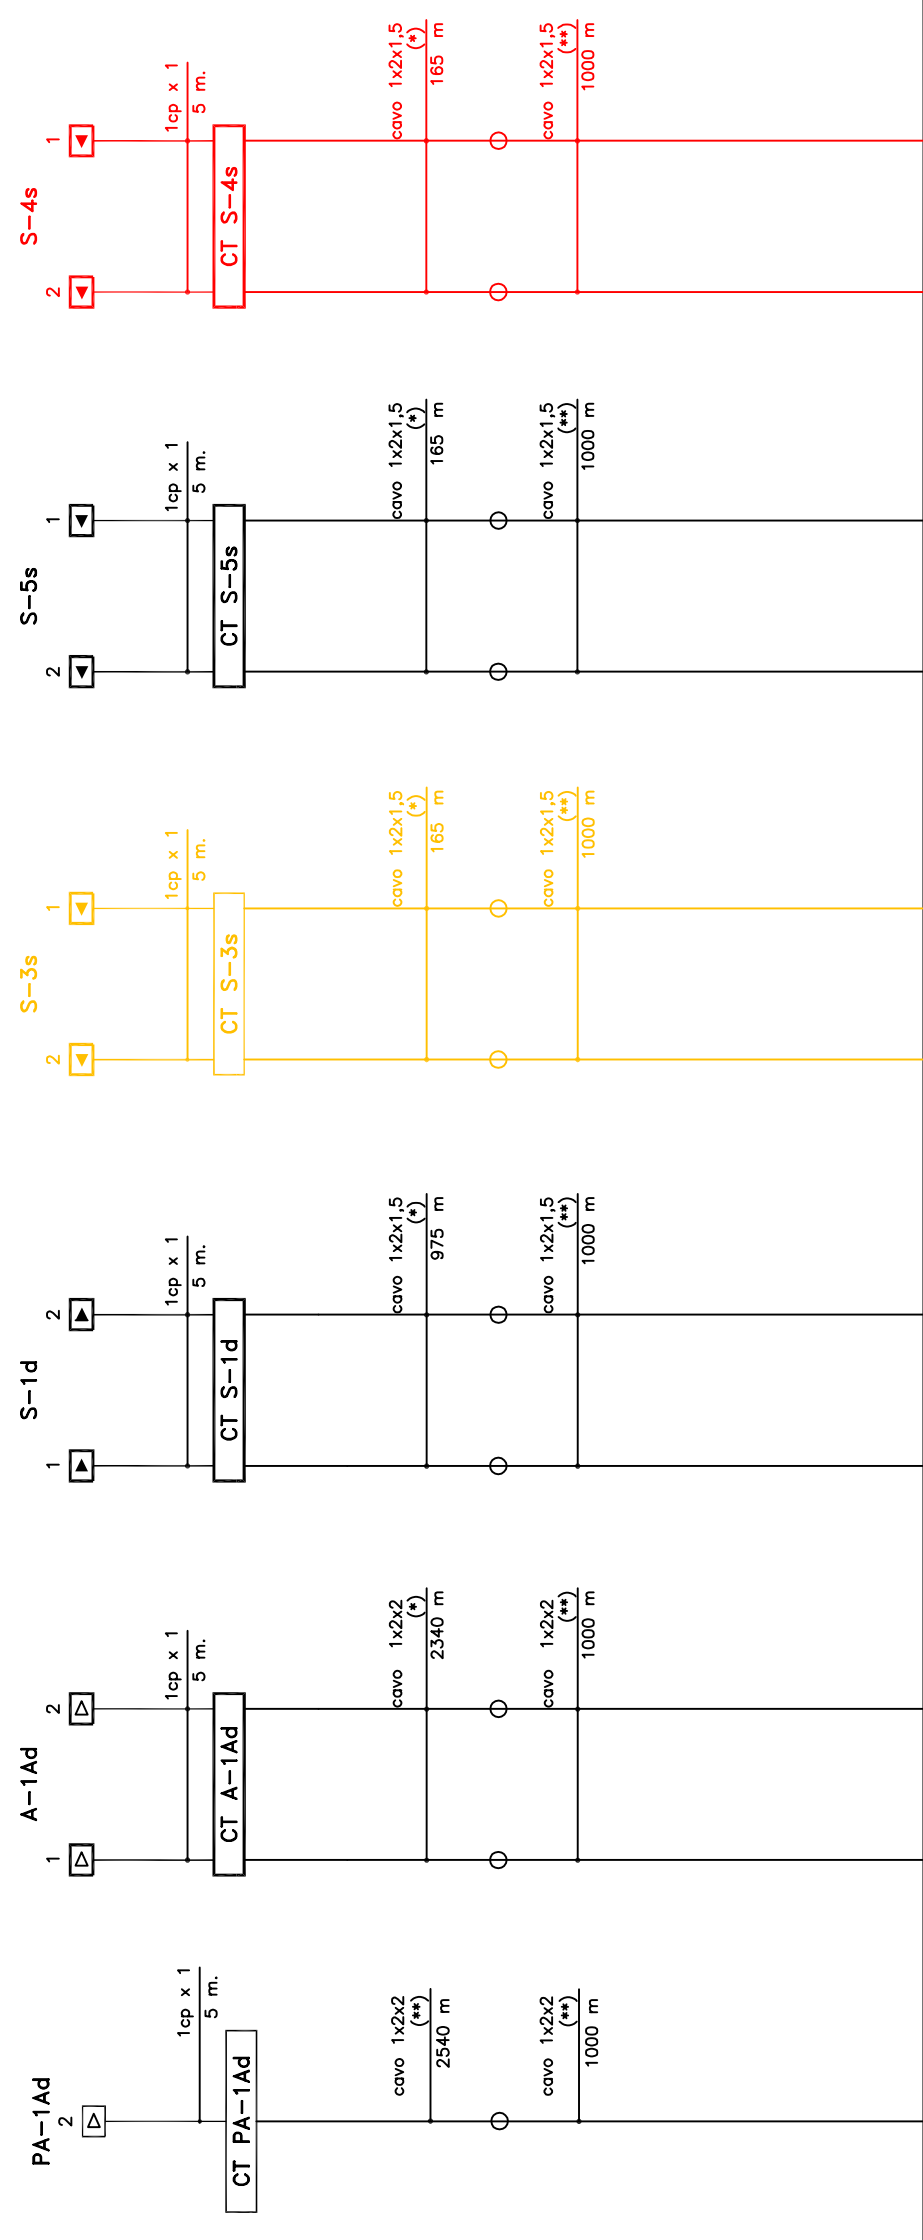

ARMADIO ENCODER

Cabina ACEI