


LEGENDA

- Boa imperativa di tipo commutato
- Boa non imperativa di tipo commutato
- Cassetta Terminale
- Cavi per impiego all'aperto
- Cavi conformi al Regolamento UE 305/2011: B2ca, s1a, d1, a1
- Giunzione

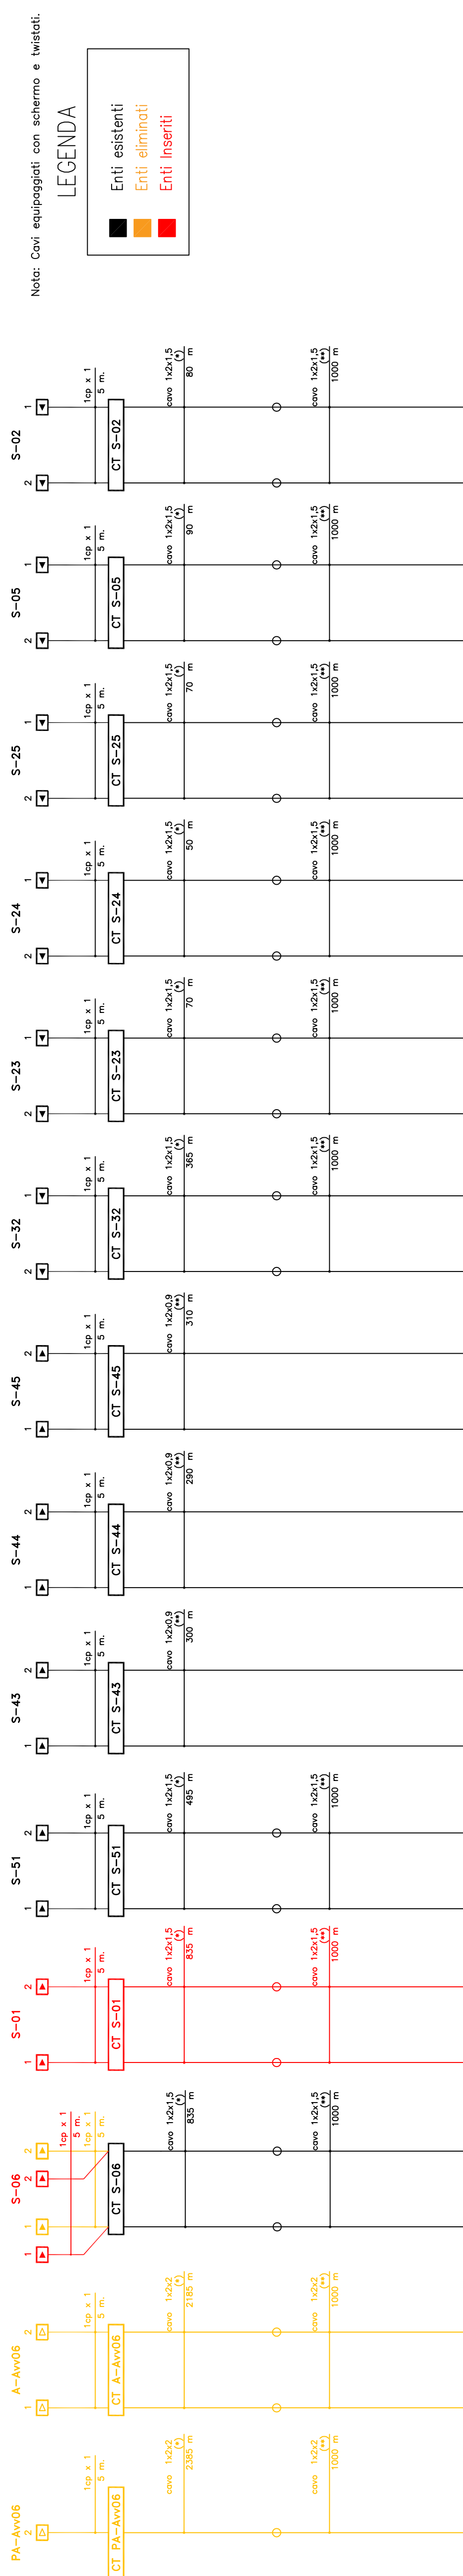

Nota: Cavi equipaggiati con schermo e twistati.

LEGENDA

- Enti esistenti
- Enti eliminati
- Enti inseriti

ATTUATORI BOA SCMT

FABBRICATO TECNOLOGICO PPM

COMMITTENTE:



PROGETTAZIONE:



CUP: J84H17000930009

U.O. TECNOLOGIE NORD

PROGETTO DEFINITIVO

**RADDOPPIO LINEA CODOGNO - CREMONA - MANTOVA
TRATTA PIADENA - MANTOVA**

PPM BOZZOLO
PIANO CAVI SCMT-ERTMS - FASE 5

SCALA:
:

COMMESSA LOTTO FASE ENTE TIPO DOC. OPERA/DISCIPLINA PROGR. REV.
 NM25 03 D 58 PX MT 1222 002 A

Rev.	Descrizione	Redatto	Data	Verificato	Data	Approvato	Data	Autorizzato Data
A	EMISSIONE	A. Casella	04/2020	G. S. Rossi	04/2020	M. Spagnoli	04/2020	M. Gambero 04/2020

File: NM25.03.D.56.PX.MT.12.2.002.A_PC_FS_A1.DWG n. Elab.: -