



COSTRUZIONI

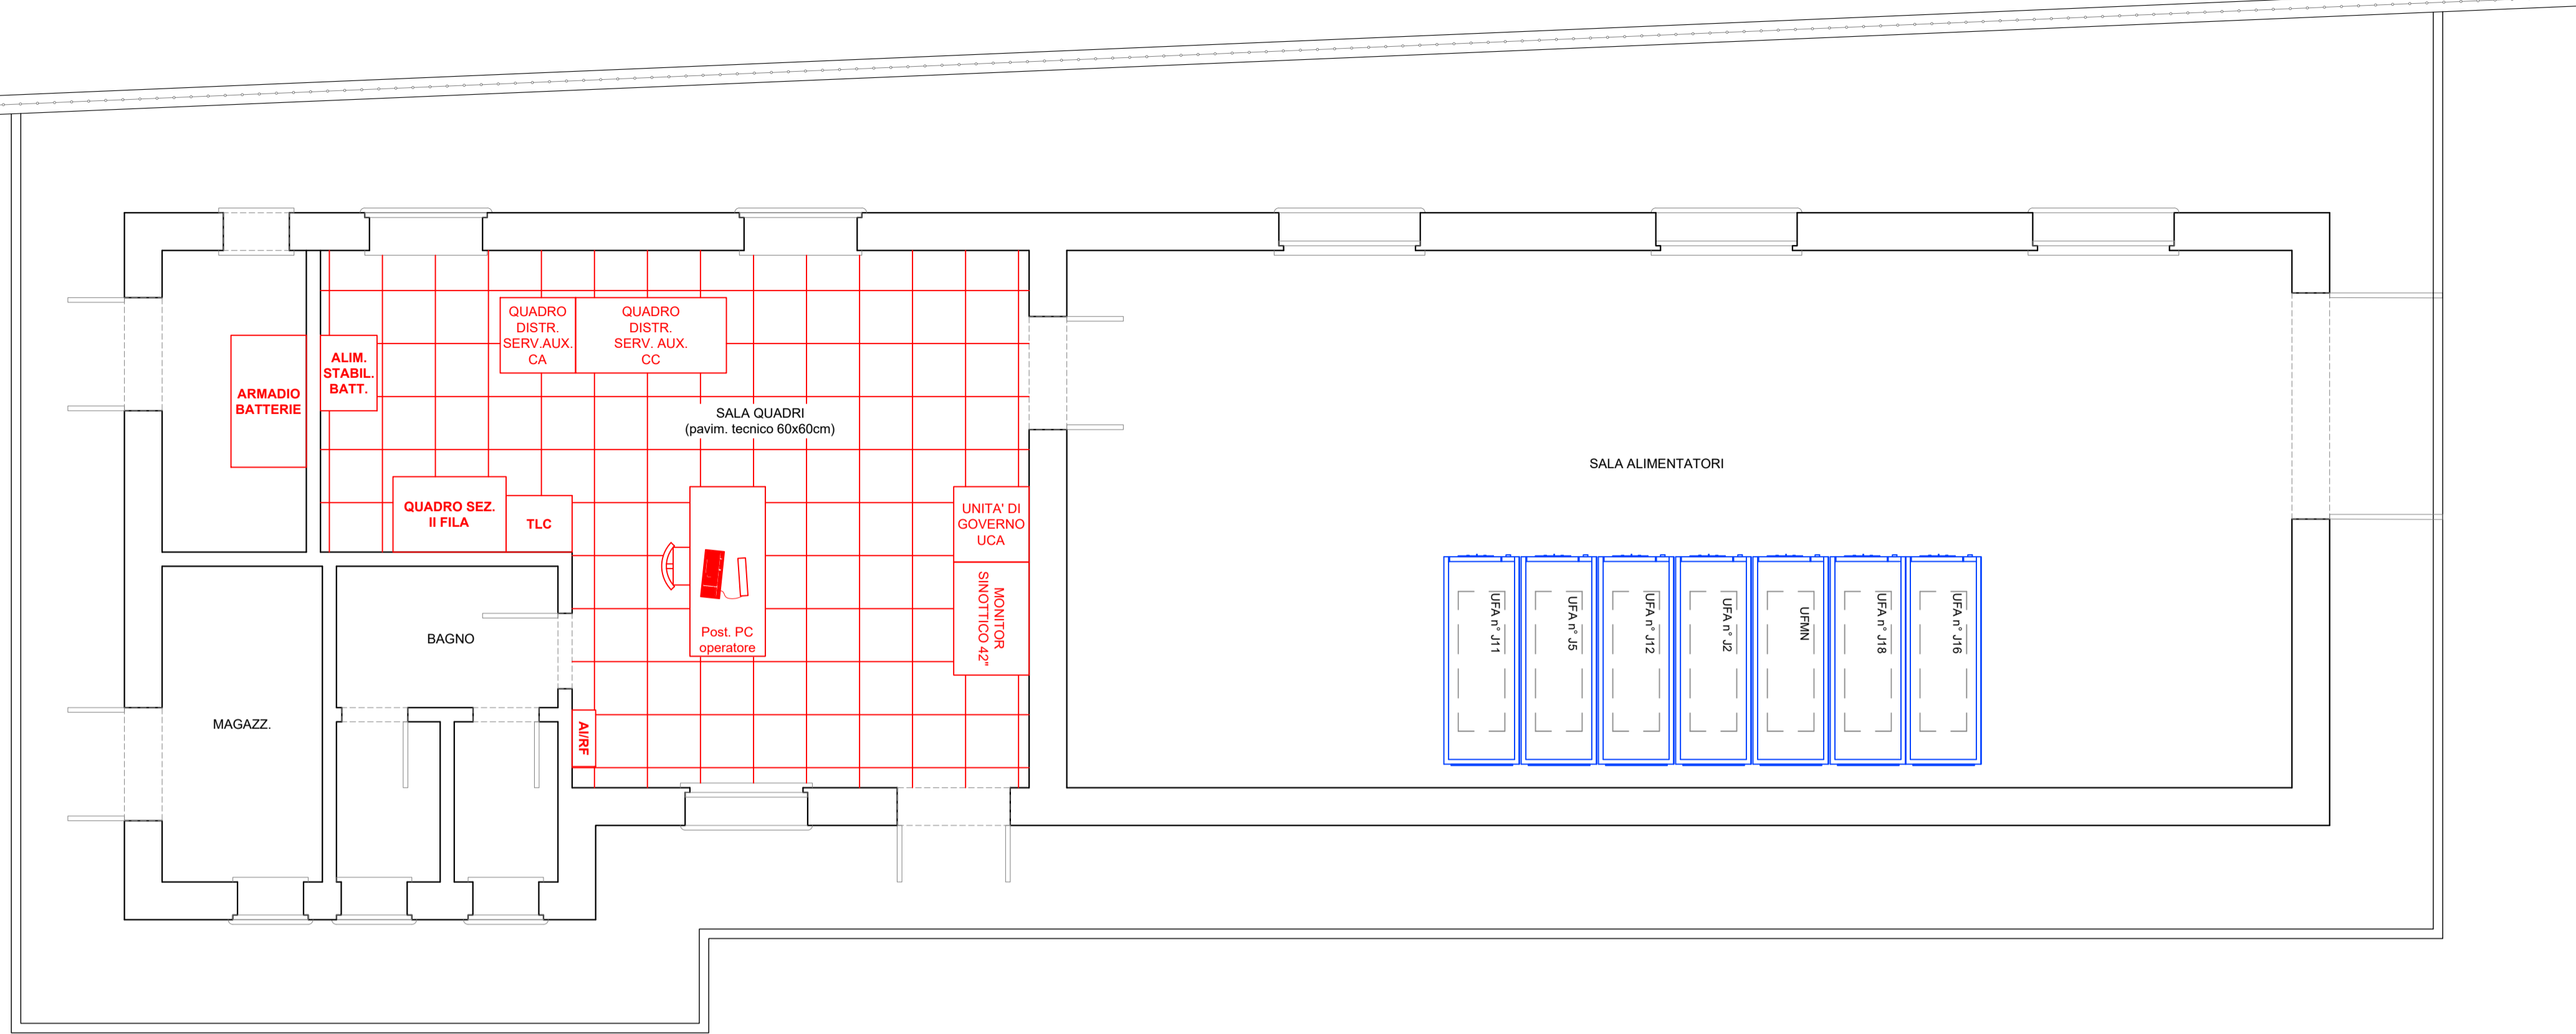

- Lavorazioni di fase:
- Rimozione apparecchiature sala quadri;
 - Rimozione complesso batterie 132Vcc;
 - Demolizione tramezzatura sala quadri;
 - Realizzazione pavimento tecnico sala quadri e ripristino finiture;
 - Realizzazione quadri SA e SAD;
 - Messa in servizio cabina TE.

— Demolizioni
— Costruzioni di fase
— Costruzioni fase precedente

DEMOLIZIONI

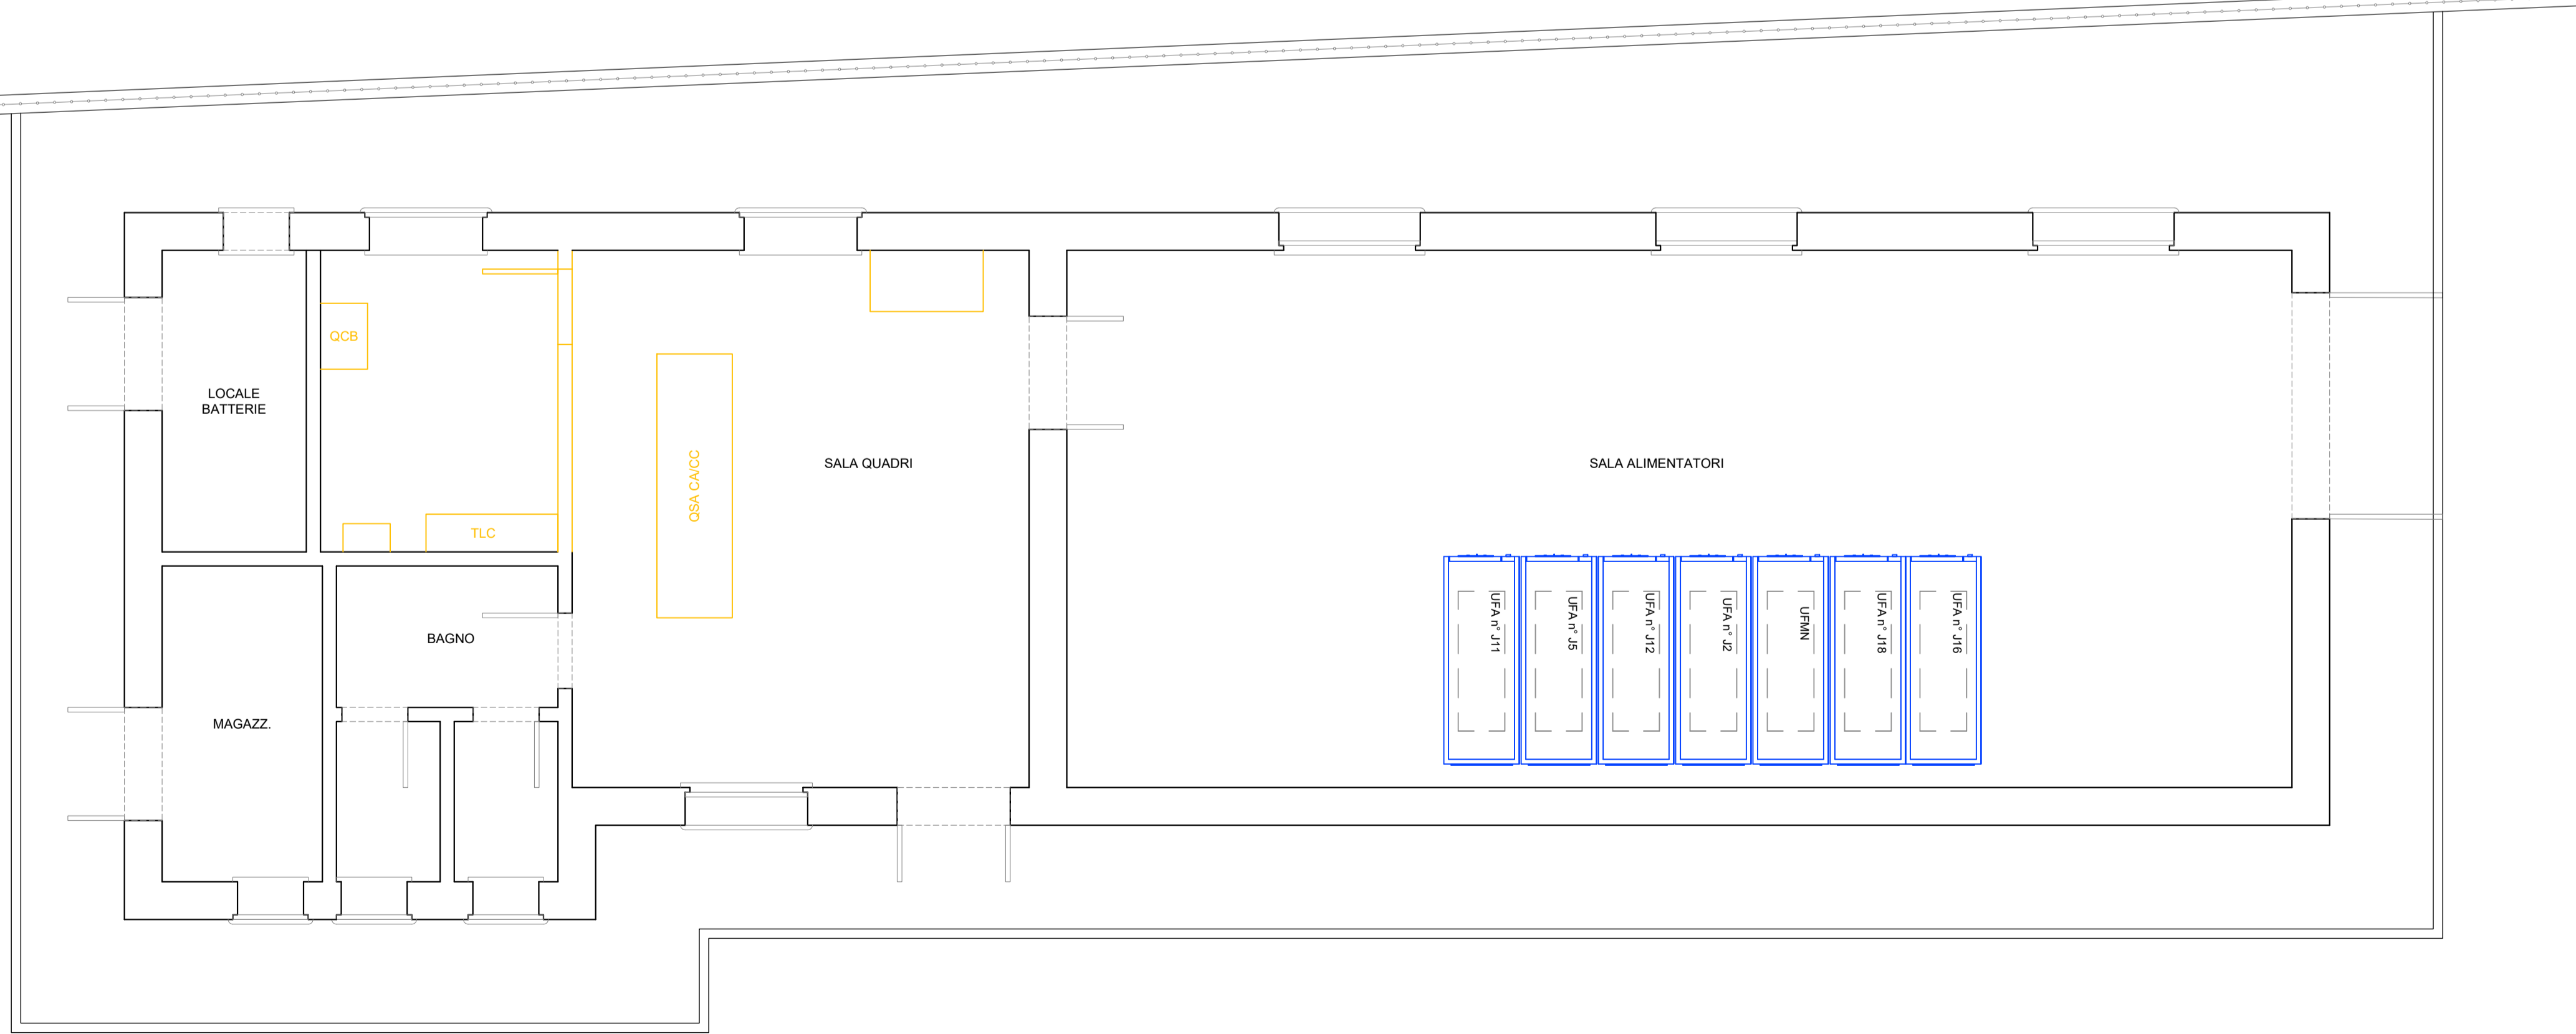

COMMITTENTE:

RFI
 RETE FERROVIARIA ITALIANA
 GRUPPO FERROVIE DELLO STATO ITALIANE

PROGETTAZIONE:

ITALFERR
 GRUPPO FERROVIE DELLO STATO ITALIANE

CUP: J84H17000930009

U.O. TECNOLOGIE NORD

PROGETTO DEFINITIVO

**RADDOPPIO LINEA CODOGNO - CREMONA - MANTOVA
TRATTA PIADENA - MANTOVA**

CTE MANTOVA
 Disposizione apparecchiature interne al fabbricato FASE 2

SCALA:
 1:50

COMMESSA LOTTO FASE ENTE TIPO DOC. OPERA/DISCIPLINA PROGR. REV.
NM25 03 D 518 PB SE1420 001 A

Rev.	Descrizione	Redatto	Data	Verificato	Data	Approvato	Data	Autorizzato	Data
A	Emissione Esecutiva	F. Massari	Apr 2020	M. Reggiani	Apr 2020	M. Berlingieri	Apr 2020	M. Gambaro	Apr 2020

