


- Lavorazioni di fase:
- Rimozione apparecchiature Raddrizzatore Gr.B;
  - Rimozione quota parte sbarre 3kVcc Gr.B;
  - Rimozione apparecchiature e tramezzature cella misure;
  - Realizzazione pavimento tecnico e finiture sala quadri;
  - Realizzazione quadro generale di SSE, SAD e quadri accessori.

Demolizioni  
 Costruzioni di fase  
 Costruzioni fase precedente

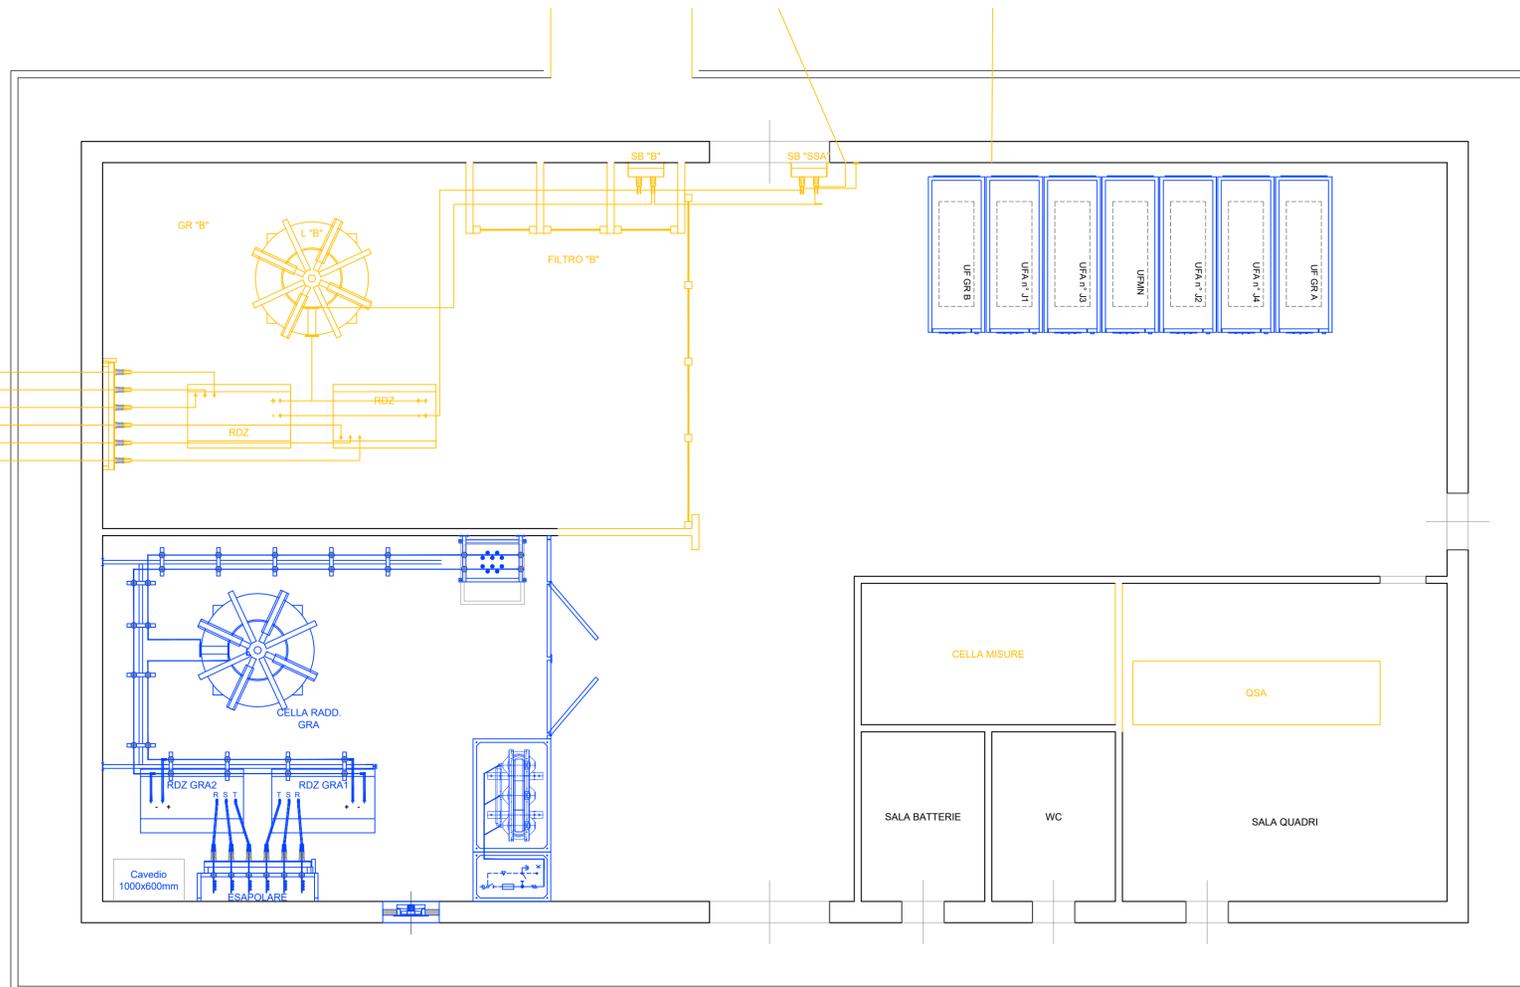

COMMITTENTE:  
  
 RETE FERROVIARIA ITALIANA  
 GRUPPO FERROVIE DELLO STATO ITALIANE

PROGETTAZIONE:  
  
 GRUPPO FERROVIE DELLO STATO ITALIANE

CUP: J84H17000930009

U.O. TECNOLOGIE NORD  
 PROGETTO DEFINITIVO  
 RADDOPPIO LINEA CODOGNO - CREMONA - MANTOVA  
 TRATTA PIADENA - MANTOVA

SSE CURTATONE  
 Disposizione apparecchiature interne al fabbricato FASE 2

SCALA:  
 1:50

COMMESSA LOTTO FASE ENTE TIPO DOC. OPERA/DISCIPLINA PROGR. REV.  
 NM25 03 D 58 PB SE2320 001 A

Rev.	Descrizione	Redatto	Data	Verificato	Data	Approvato	Data	Autorizzato	Data
A	Emissione Esecutiva	F. Massari	Apr 2020	M. Ruggiani	Apr 2020	M. Berlingieri	Apr 2020	M. Gambaro	Apr 2020