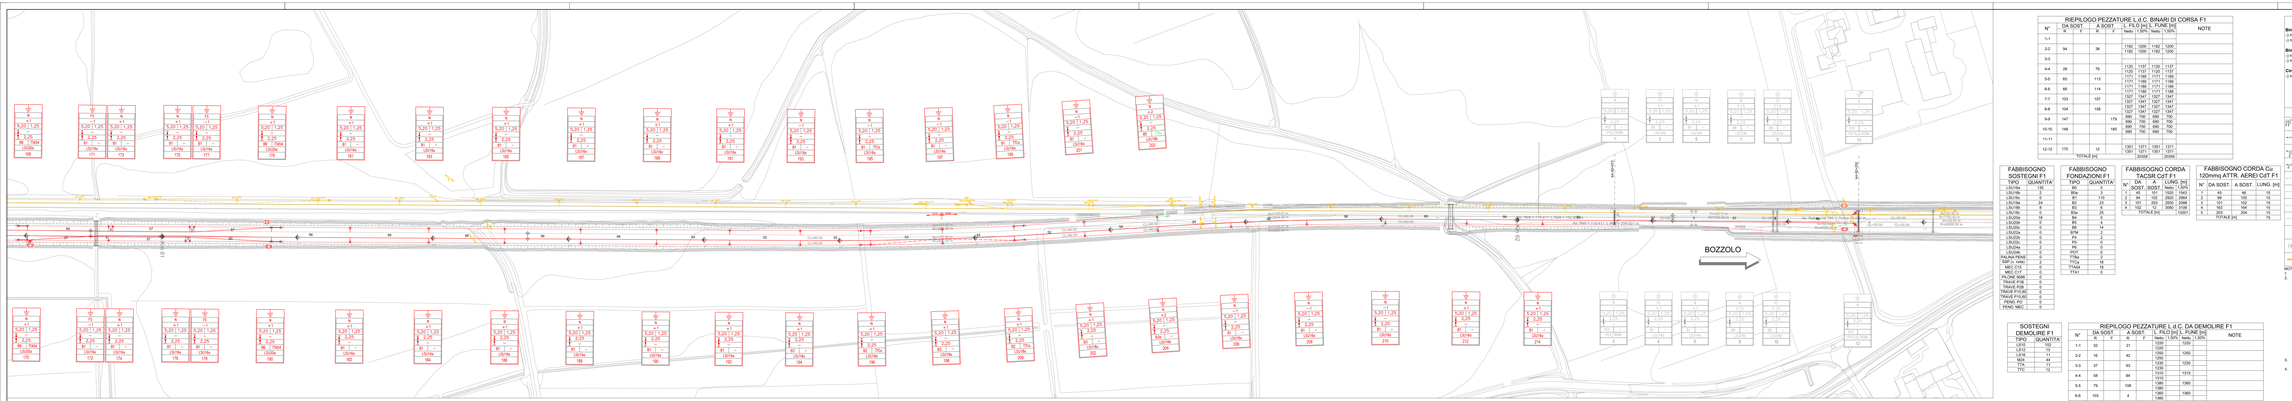
BOZZOLO
Km 0+000,00
Km 0+200,00
Km 0+400,00
Km 0+600,00
Km 0+800,00
Km 0+900,00
Km 0+900,00
Km 0+900