PLANIMETRIA DI PROGETTO – STRALCIO 7

SCALA 1:500

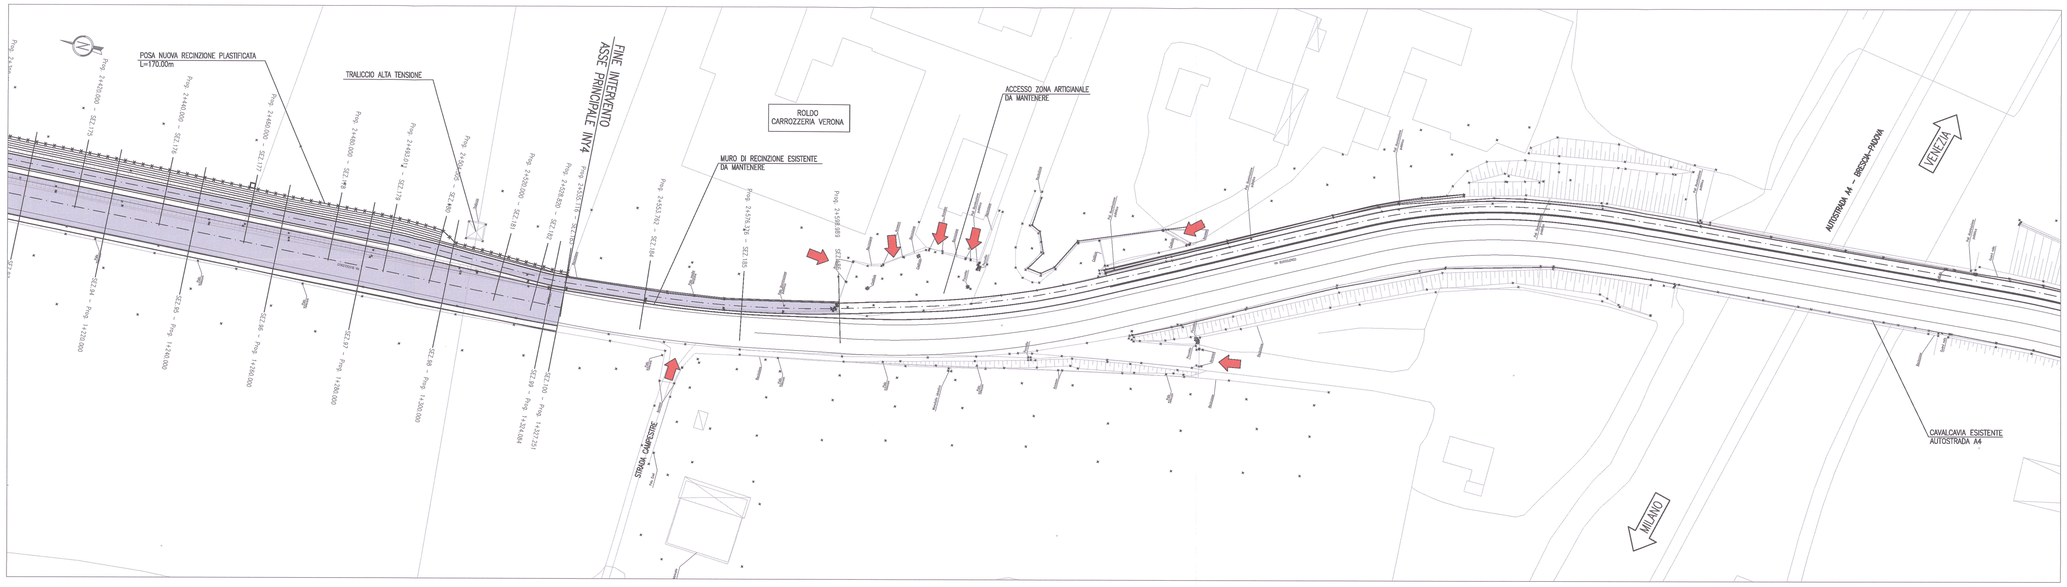

PLANIMETRIA DI PROGETTO – STRALCIO 8

SCALA 1:500

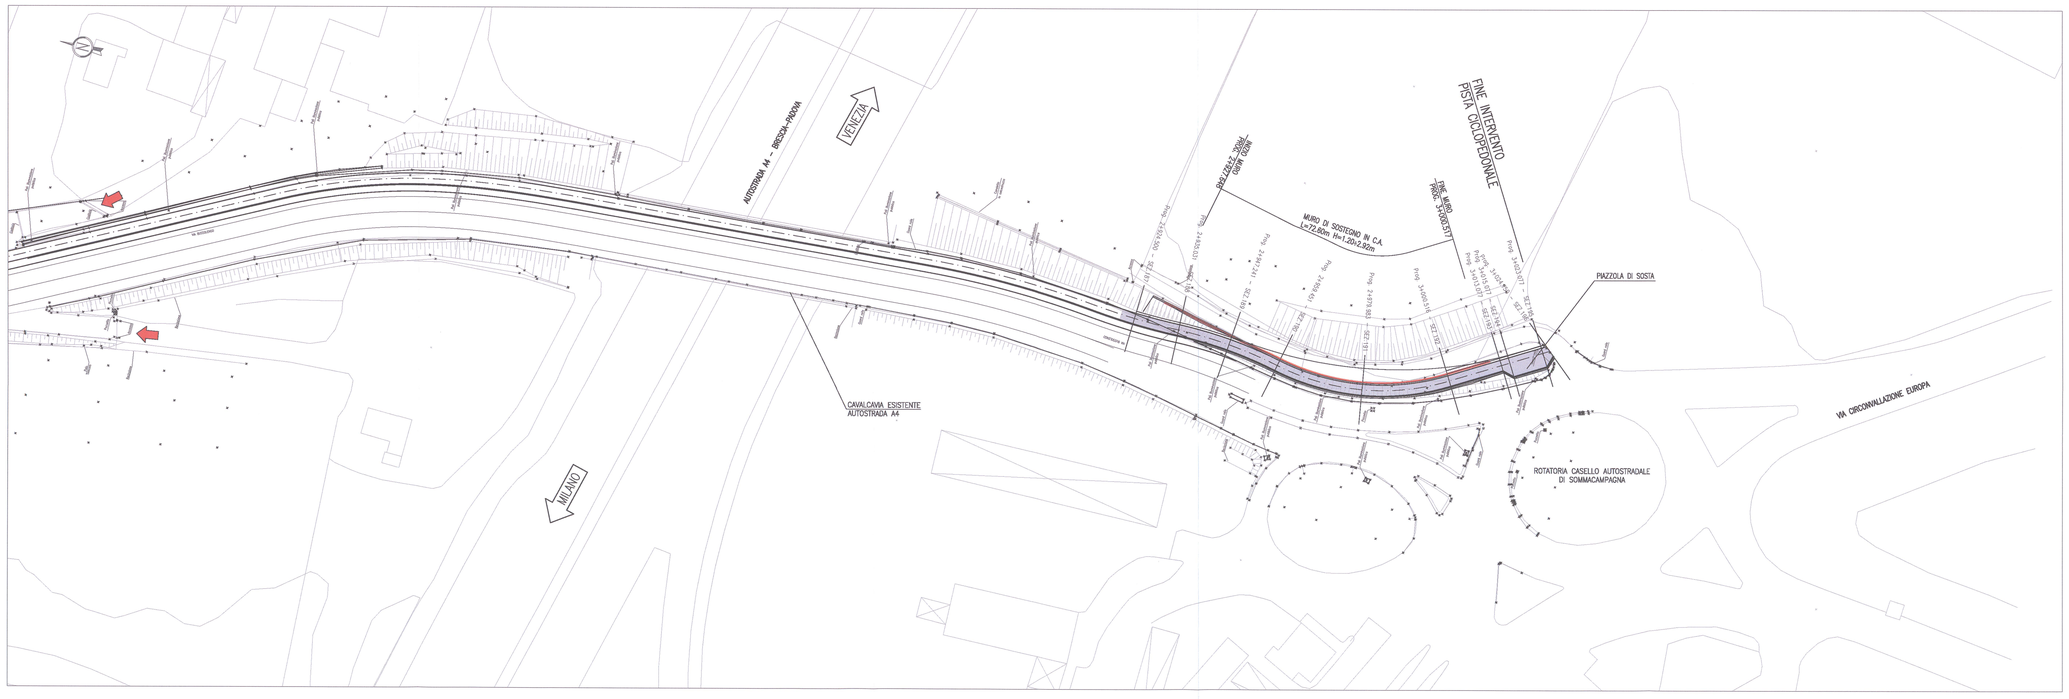

DISEGNI DI RIFERIMENTO

DESCRIZIONE	CODICE
– INY4 – RELAZIONE TECNICA GENERALE	INOR11E2R0INY400001
– INY4 – PLANIMETRIA STATO DI FATTO	INOR11E2P6INY400001
– INY4 – PLANIMETRIA DI PROGETTO – TAVOLA 1	INOR11E2P8INY400001
– INY4 – PLANIMETRIA DI PROGETTO – TAVOLA 2	INOR11E2P8INY400002
– INY4 – PLANIMETRIA DELLE DEMOLIZIONI – TAVOLA 1	INOR11E2P8INY401001
– INY4 – PLANIMETRIA DELLE DEMOLIZIONI – TAVOLA 2	INOR11E2P8INY401002
– INY4 – PLANIMETRIA DELLE DEMOLIZIONI – TAVOLA 3	INOR11E2P8INY401003
– INY4 – ASSE PRINCIPALE E ROTATORIE – PLANIMETRIA DI TRACCIAMENTO	INOR11E2P7INY400001
– INY4 – ASSE PRINCIPALE – PROFILO LONGITUDINALE	INOR11E2P7INY400001
– INY4 – ASSE PRINCIPALE – SEZIONI TRASVERSALI – TAVOLA 1	INOR11E2W9INY400001
– INY4 – ASSE PRINCIPALE – SEZIONI TRASVERSALI – TAVOLA 2	INOR11E2W9INY400002
– INY4 – ASSE PRINCIPALE – SEZIONI TRASVERSALI – TAVOLA 3	INOR11E2W9INY400003
– INY4 – ASSE PRINCIPALE – SEZIONI TRASVERSALI – TAVOLA 4	INOR11E2W9INY400004
– INY4 – ASSE PRINCIPALE – SEZIONI TRASVERSALI – TAVOLA 5	INOR11E2W9INY400005
– INY4 – ASSE PRINCIPALE – SEZIONI TRASVERSALI – TAVOLA 6	INOR11E2W9INY400006
– INY4 – ASSE PRINCIPALE – SEZIONI TRASVERSALI – TAVOLA 7	INOR11E2W9INY400007
– INY4 – ASSE PRINCIPALE – SEZIONI TRASVERSALI – TAVOLA 8	INOR11E2W9INY400008
– INY4 – ROTATORIA NORD – PLANIMETRIA E PROFILO	INOR11E2L7INY400001
– INY4 – ROTATORIA NORD – SEZIONI TRASVERSALI	INOR11E2W9INY4A0001
– INY4 – ROTATORIA NORD – VIA MORSIANA – SEZIONI TRASVERSALI	INOR11E2W9INY4A0002
– INY4 – PISTA CICLOPEDONALE – PLANIMETRIA DI TRACCIAMENTO – TAVOLA 1	INOR11E2P7INY400002
– INY4 – PISTA CICLOPEDONALE – PLANIMETRIA DI TRACCIAMENTO – TAVOLA 2	INOR11E2P7INY400003
– INY4 – PISTA CICLOPEDONALE – PROFILO LONGITUDINALE – TAVOLA 1	INOR11E2F7INY400002
– INY4 – PISTA CICLOPEDONALE – PROFILO LONGITUDINALE – TAVOLA 2	INOR11E2F7INY400003
– INY4 – PISTA CICLOPEDONALE – SEZIONI TRASVERSALI – TAVOLA 1	INOR11E2W9INY400009
– INY4 – PISTA CICLOPEDONALE – SEZIONI TRASVERSALI – TAVOLA 2	INOR11E2W9INY400010
– INY4 – PISTA CICLOPEDONALE – SEZIONI TRASVERSALI – TAVOLA 3	INOR11E2W9INY400011
– INY4 – PISTA CICLOPEDONALE – SEZIONI TRASVERSALI – TAVOLA 4	INOR11E2W9INY400012
– INY4 – PISTA CICLOPEDONALE – SEZIONI TRASVERSALI – TAVOLA 5	INOR11E2W9INY400013
– INY4 – PISTA CICLOPEDONALE – SEZIONI TRASVERSALI – TAVOLA 6	INOR11E2W9INY400014
– INY4 – PISTA CICLOPEDONALE – SEZIONI TRASVERSALI – TAVOLA 7	INOR11E2W9INY400015
– INY4 – PISTA CICLOPEDONALE – SEZIONI TRASVERSALI – TAVOLA 8	INOR11E2W9INY400016
– INY4 – PISTA CICLOPEDONALE – SEZIONI TRASVERSALI – TAVOLA 9	INOR11E2W9INY400017
– INY4 – PISTA CICLOPEDONALE – SEZIONI TRASVERSALI – TAVOLA 10	INOR11E2W9INY400018
– INY4 – PISTA CICLOPEDONALE – SEZIONI TRASVERSALI – TAVOLA 11	INOR11E2W9INY400019
– INY4 – PISTA CICLOPEDONALE – SEZIONI TRASVERSALI – TAVOLA 12	INOR11E2W9INY400020
– INY4 – PISTA CICLOPEDONALE – SEZIONI TRASVERSALI – TAVOLA 13	INOR11E2W9INY400021
– INY4 – PISTA CICLOPEDONALE – SEZIONI TRASVERSALI – TAVOLA 14	INOR11E2W9INY400022
– INY4 – PISTA CICLOPEDONALE – SEZIONI TRASVERSALI – TAVOLA 15	INOR11E2W9INY400023
– INY4 – PISTA CICLOPEDONALE – SEZIONI TRASVERSALI – TAVOLA 16	INOR11E2W9INY400024
– INY4 – PLANIMETRIA DELLA SEGNALETICA E BARRIERE DI SICUREZZA – TAVOLA 1	INOR11E2P8INY409001
– INY4 – PLANIMETRIA DELLA SEGNALETICA E BARRIERE DI SICUREZZA – TAVOLA 2	INOR11E2P8INY409002
– INY4 – PLANIMETRIA DELLA SEGNALETICA E BARRIERE DI SICUREZZA – TAVOLA 3	INOR11E2P8INY409003
– INY4 – PISTA CICLOPEDONALE – MURO DI SOSTEGNO CAVALCAVIA A4 – CARPENTERIA	INOR11E2BZINY480001
– INY4 – SEZIONI TIPO	INOR11E2WZINY400001
– INY4 – PARTICOLARI COSTRUTTIVI	INOR11E2BZINY409001

LEGENDA

RECINZIONE IN RETE METALLICA PLASTIFICATA

RECINZIONE CON RINGHIERA IN ACCIAIO

ACCESSI CARRAI

PIANTA CHIAVE

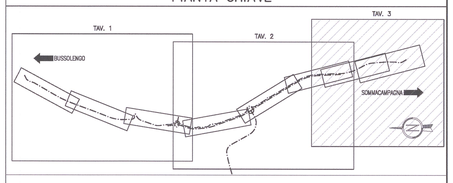

NOTE GENERALI

COMMITTENTE:

RFI RETE FERROVIARIA ITALIANA
GRUPPO FERROVIE DELLO STATO

ALTA SORVEGLIANZA:

ITALFERR
GRUPPO FERROVIE DELLO STATO

GENERAL CONTRACTOR:

Cepav due
Consorzio ENI per l' Alta Velocità

INFRASTRUTTURE FERROVIARIE STRATEGICHE DEFINITE DALLA LEGGE OBIETTIVO N. 443/01

LINEA A.V. /A.C. TORINO - VENEZIA Tratta MILANO - VERONA
Lotto funzionale Brescia-Verona
PROGETTO ESECUTIVO

INY4 - INTERVENTO DI RIQUALIFICAZIONE S.P.26 "MORENICA"

PLANIMETRIA DI PROGETTO

TAVOLA 3

GENERAL CONTRACTOR	DIRETTORE LAVORI	SCALA :
Consorzio Cepav due — Il Direttore del Consorzio (Ing. T. Trombetta) — Data: 06 FEB 2019	~~Visto per Costruzione~~ — Data:	1:500

COMMESSA	LOTTO	FASE	ENTE	TIPO DOC.	OPERA/DISCIPLINA	PROGR.	REV.
INOR	11	E	E2	P8	INY400	003	A

PROGETTAZIONE

Rev.	Descrizione	Redatto	Data	Verificato	Data	Progettista
A	EMISSIONE	Rocca	31/10/15	Aletto	31/10/15	Dott. Ing. Tommaso Tarantino — Ordine degli Ingegneri della Provincia di Catania n. 3405 — Data: 31/10/15
B						
C						

CIG. 751447334A — Stampato dal Service di plottaggio ITALFERR S.p.A. ALBA S.r.l. — File: INOR11EE2P8INY400003A_02.dwg

Progetto cofinanziato dalla Unione Europea

Scala di plot: 1:

CUP: F81H91000000008