PLANIMETRIA DI PROGETTO

SCALA 1:500

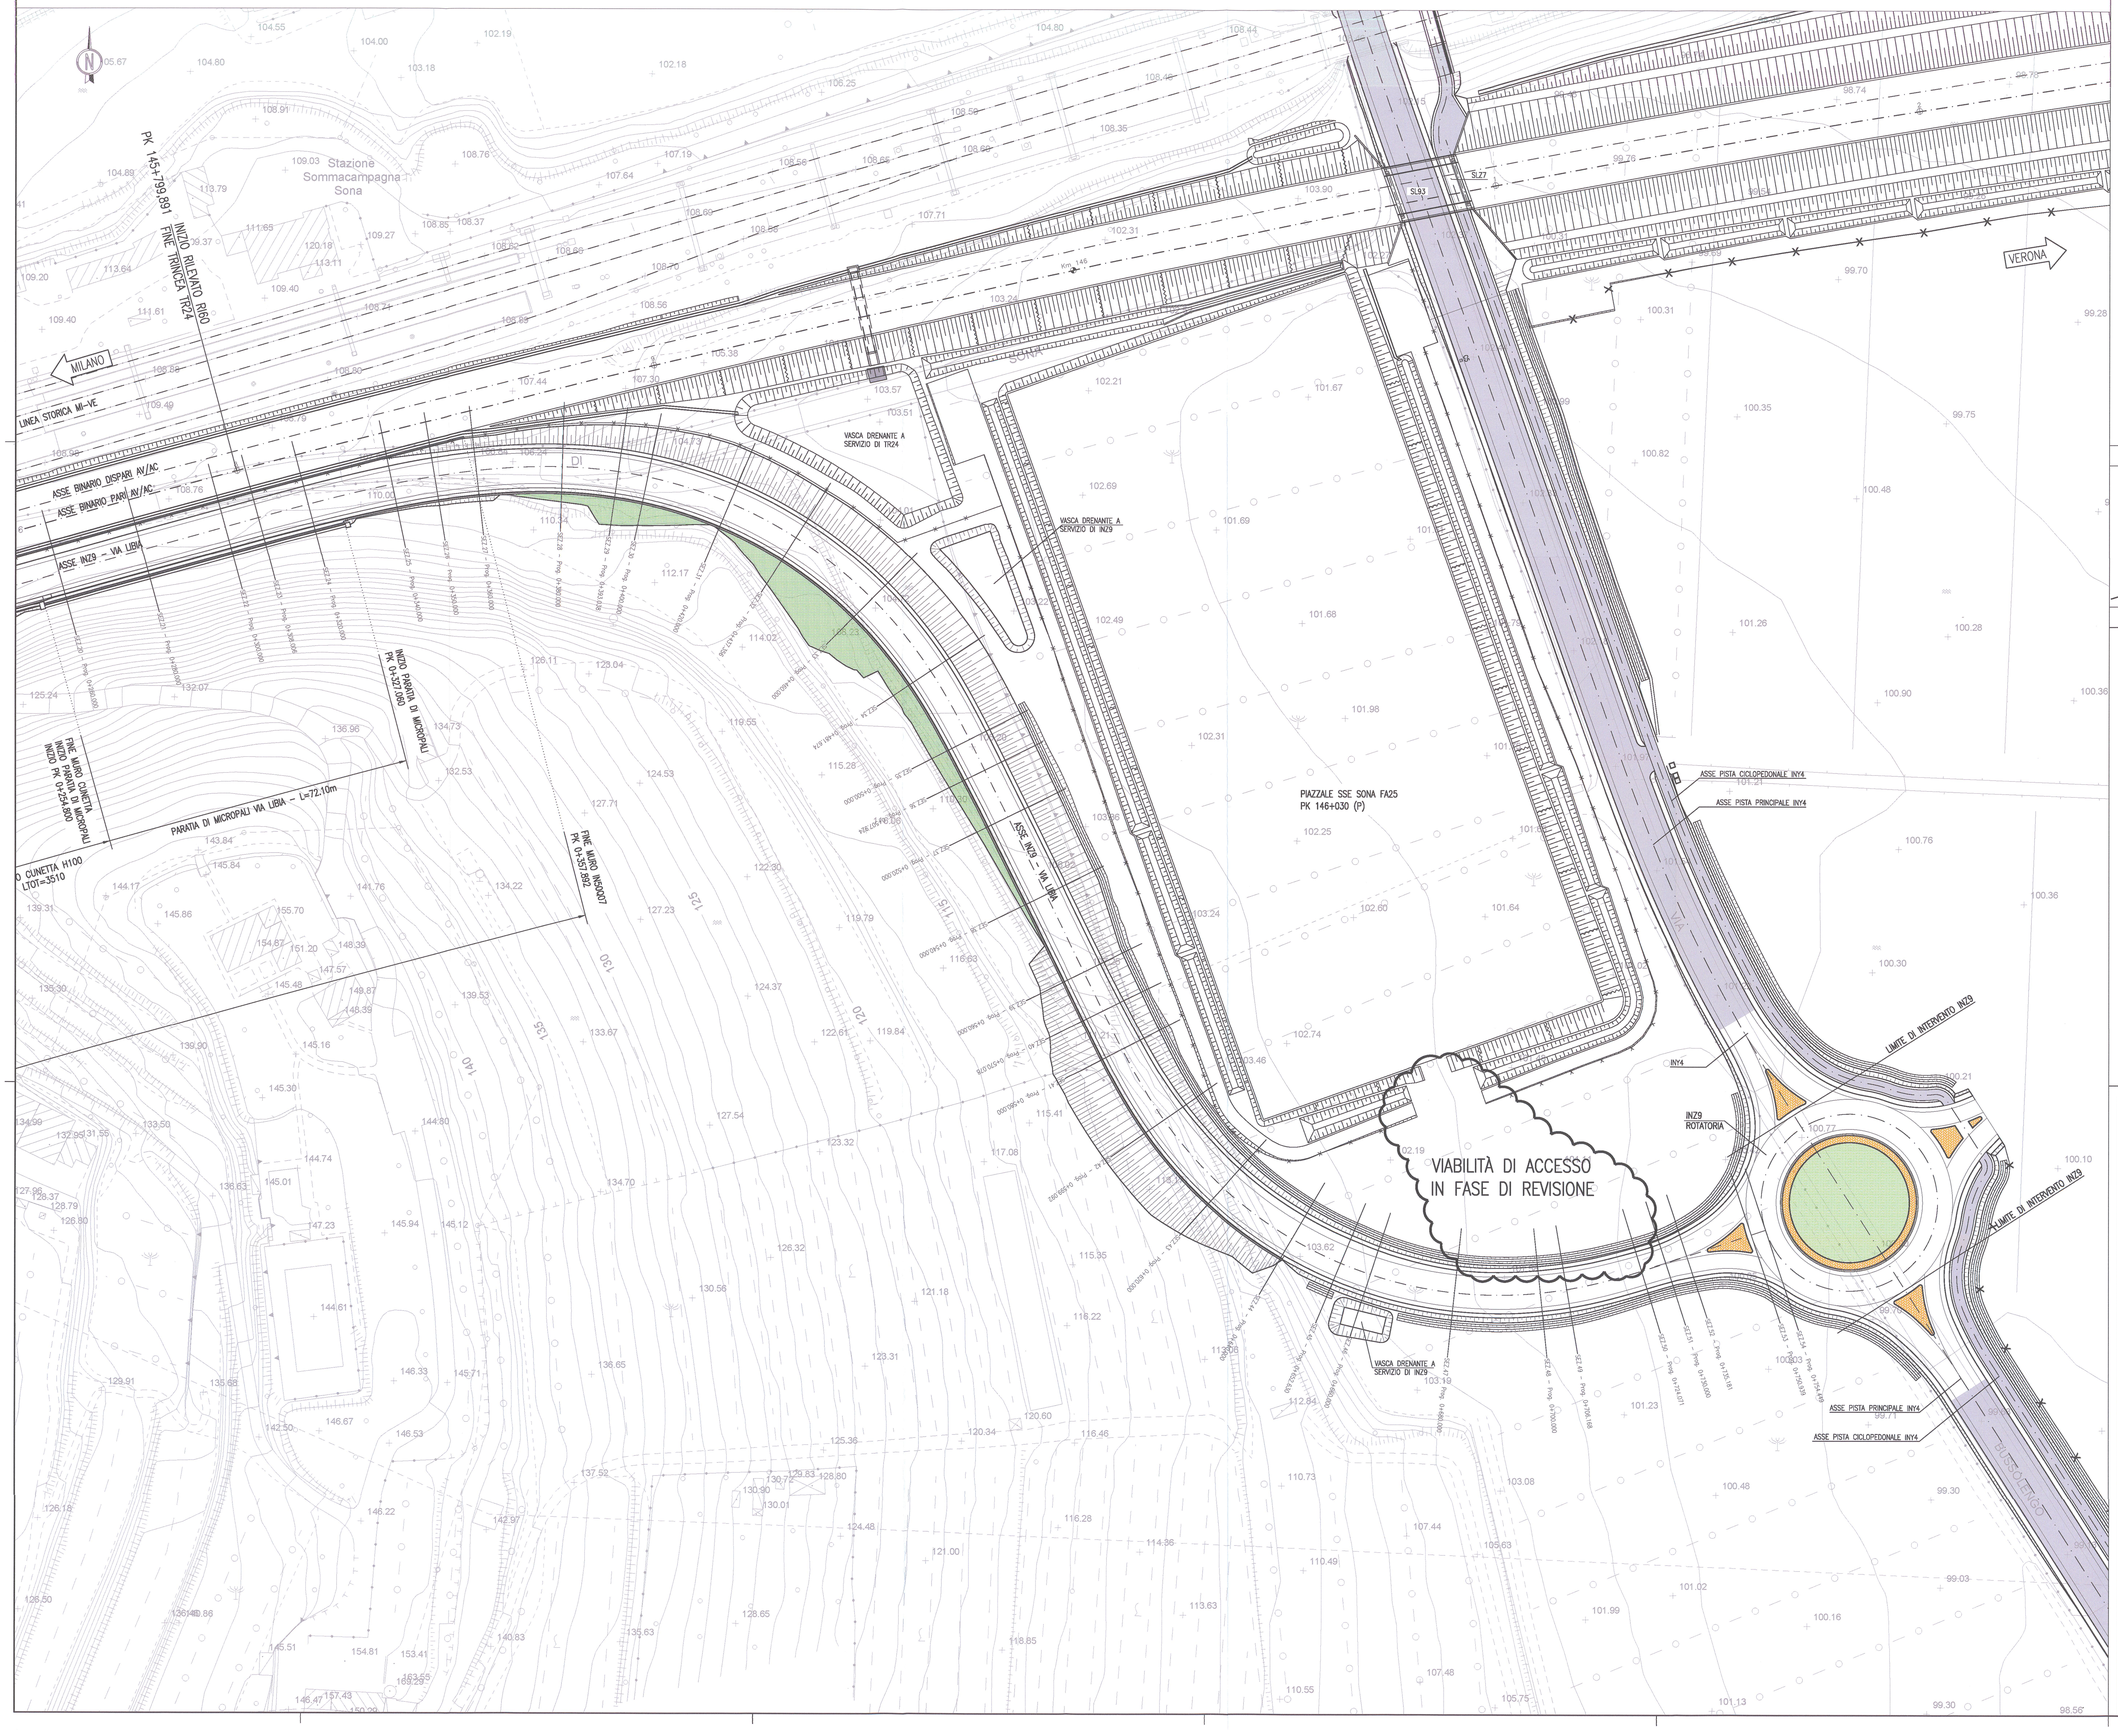

DISEGNI DI RIFERIMENTO

DESCRIZIONE	CODICE
– IN29 – RELAZIONE TECNICA GENERALE	IN0R11EZ2R0IN2900001
– IN29 – PLANIMETRIA STATO DI FATTO	IN0R11EZ2P7IN2900001
– IN29 – PLANIMETRIA DI TRACCIAMENTO	IN0R11EZ2P7IN2900002
– IN29 – PLANIMETRIA DI PROGETTO – TAVOLA 1	IN0R11EZ2P8IN2900001
– IN29 – PLANIMETRIA DELLA SEGNALETICA E BARRIERE DI SICUREZZA – TAVOLA 1	IN0R11EZ2P8IN2900002
– IN29 – PLANIMETRIA DELLA SEGNALETICA E BARRIERE DI SICUREZZA – TAVOLA 2	IN0R11EZ2P8IN2900003
– IN29 – PLANIMETRIA DI DRENAGGIO ACQUE DI PIATTAFORMA – TAVOLA 1	IN0R11EZ2P8IN2900001
– IN29 – PLANIMETRIA DI DRENAGGIO ACQUE DI PIATTAFORMA – TAVOLA 2	IN0R11EZ2P8IN2900002
– IN29 – PROFILO LONGITUDINALE	IN0R11EZ2P7IN2900001
– IN29 – SEZIONI TIPO STRADALI	IN0R11EZ2R7IN2900001
– IN29 – DIAGRAMMA DI VISUALE LIBERA E VELOCITA'	IN0R11EZ2D7IN2900001
– IN29 – SEZIONI TRASVERSALI – TAV. 1	IN0R11EZ2M9IN2900001
– IN29 – SEZIONI TRASVERSALI – TAV. 2	IN0R11EZ2M9IN2900002
– IN29 – SEZIONI TRASVERSALI – TAV. 3	IN0R11EZ2M9IN2900003
– IN29 – SEZIONI TRASVERSALI – TAV. 4	IN0R11EZ2M9IN2900004
– IN29 – SEZIONI TRASVERSALI – TAV. 5	IN0R11EZ2M9IN2900005
– IN29 – ROTATORIA DI INTERSEZIONE CON S.P.26 – PLANIMETRIA E PROFILO	IN0R11EZ2L2IN2900001
– IN29 – ROTATORIA DI INTERSEZIONE CON S.P.26 – SEZIONI TRASVERSALI	IN0R11EZ2M9IN2900001
– IN0007 – MURO DI SOSTEGNO IN SX – CARPENTERIA – PIANTA E SEZIONE LONGITUDINALE – TAV. 1	IN0R11EZ2N4IN2900001
– IN0007 – MURO DI SOSTEGNO IN SX – CARPENTERIA – PIANTA E SEZIONE LONGITUDINALE – TAV. 2	IN0R11EZ2N4IN2900002
– IN0007 – MURO DI SOSTEGNO IN SX – CARPENTERIA – SEZIONI TRASVERSALI – TAV. 1	IN0R11EZ2B8IN2900001
– IN0007 – MURO DI SOSTEGNO IN SX – CARPENTERIA – SEZIONI TRASVERSALI – TAV. 2	IN0R11EZ2B8IN2900002
– IN0007 – MURO DI SOSTEGNO IN SX – CARPENTERIA – SEZIONI TIPO E PARTICOLARI COSTRUTTIVI	IN0R11EZ2D2IN2900002
– IN0007 – MURO DI SOSTEGNO IN SX – RELAZIONE DI CALCOLO	IN0R11EZ2RCIN2900001
– IN29 – OPERA DI SOSTEGNO IN DX – CARPENTERIA – PIANTA E SEZIONE LONGITUDINALE – TAV. 1	IN0R11EZ2N4IN2900003
– IN29 – OPERA DI SOSTEGNO IN DX – CARPENTERIA – PIANTA E SEZIONE LONGITUDINALE – TAV. 2	IN0R11EZ2N4IN2900004
– IN29 – OPERA DI SOSTEGNO IN DX – CARPENTERIA – SEZIONI TIPO E PARTICOLARI	IN0R11EZ2D2IN2900001
– IN29 – OPERA DI SOSTEGNO IN DX – RELAZIONE DI CALCOLO	IN0R11EZ2RCIN2900002
– IN29 – OPERA DI SOSTEGNO IN DX – ALLEGATO ALLA RELAZIONE DI CALCOLO – TABULATI DI CALCOLO	IN0R11EZ2CLIN2900003
– IN29 – TABELLA MATERIALI	IN0R11EZ4T0IN2900001
– IN29 – TUBAZIONI DI SCARICO – PIANTA E SEZIONI	IN0R11EZ3S8IN2900001
– INY4 – PLANIMETRIA DI PROGETTO – TAVOLA 1	IN0R11EZ2P8INY4000001
– INY4 – PLANIMETRIA DI PROGETTO – TAVOLA 2	IN0R11EZ2P8INY4000002
– INY4 – PLANIMETRIA DI PROGETTO – TAVOLA 3	IN0R11EZ2P8INY4000003
– INY4 – ROTATORIA NORD – PLANIMETRIA E PROFILO	IN0R11EZ2L7INY4A0001
– INY4 – ROTATORIA SUD – PLANIMETRIA E PROFILO	IN0R11EZ2L7INY4B0001

PIANTA CHIAVE

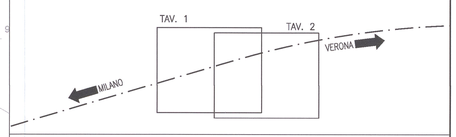

NOTE GENERALI

– TUTTE LE PROGRESSIVE SONO ESPRESSE IN CHILOMETRI

COMMITTENTE:

RFI RETE FERROVIARIA ITALIANA
GRUPPO FERROVIE DELLO STATO

ALTA SORVEGLIANZA:

ITALFERR
GRUPPO FERROVIE DELLO STATO

GENERAL CONTRACTOR:

Cepav due
Consorzio ENI per l' Alta Velocità

INFRASTRUTTURE FERROVIARIE STRATEGICHE DEFINITE DALLA LEGGE OBIETTIVO N. 443/01

LINEA A.V. /A.C. TORINO - VENEZIA Tratta MILANO - VERONA
Lotto funzionale Brescia-Verona
PROGETTO ESECUTIVO

INZ9 - VIABILITÀ EXTRALINEA - DEVIAZIONE VIA LIBIA

PLANIMETRIA DI PROGETTO

TAV. 2

GENERAL CONTRACTOR	DIRETTORE LAVORI	SCALA :
Consorzio Cepav due — Data: 05 APR 2019 — Consorzio Cepav due Il Direttore del Consorzio (Ing. T. Talamo)	Data:	1:500

COMMESSA	LOTTO	FASE	ENTE	TIPO DOC.	OPERA/DISCIPLINA	PROGR.	REV.
IN0R	11	E	E2	P8	INZ900	002	A

PROGETTAZIONE

Rev.	Descrizione	Redatto	Data	Verificato	Data	Validato	Data
A	EMISSIONE	Rocca	29/03/19	Avezzù	29/03/19	Bellomo	Dicembre 2018
B							
C							

Stampato dal Servizio di plottaggio ITALFERR S.p.A. ALBA S.r.l.

CIG. 751447334A — File: IN0R11EE2P8INZ900002A_02.dwg

Progetto cofinanziato dalla Unione Europea

CUP: F81H91000000008

Scala di plot: 1: