






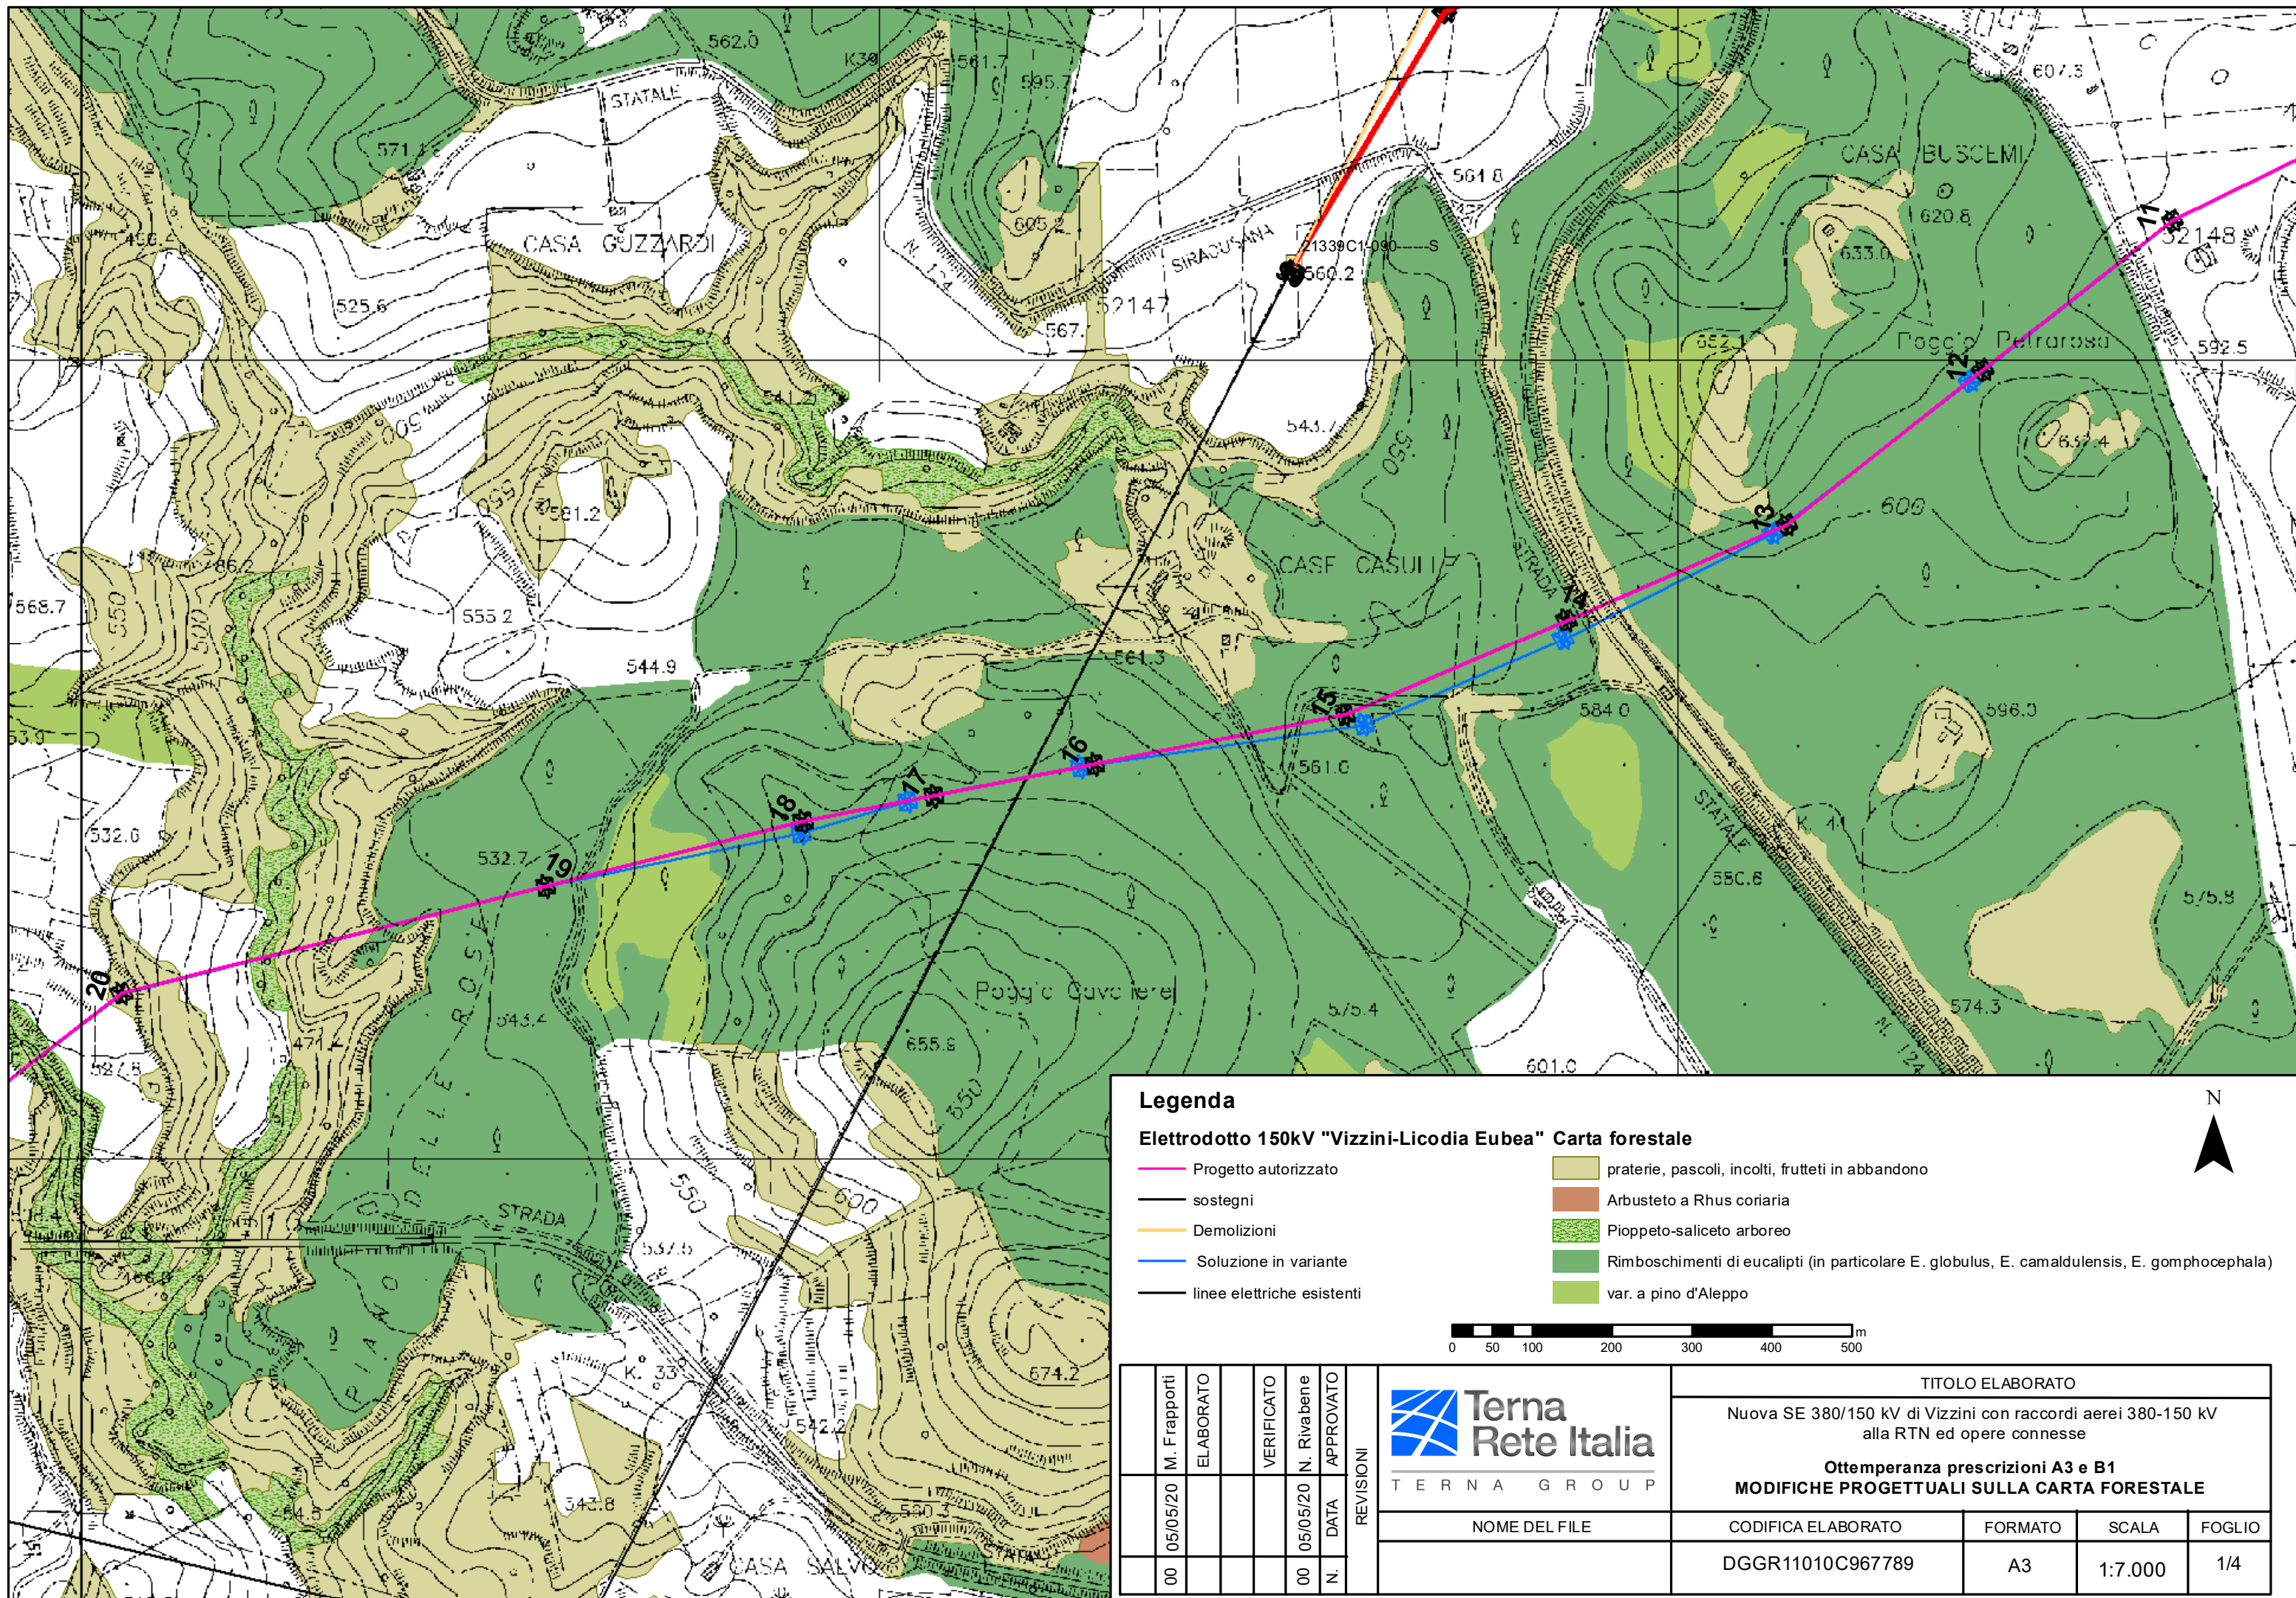

		M. Frapporti	ELABORATO		VERIFICATO	N. Rivabene	APPROVATO	REVISIONI	 Terna Rete Italia T E R N A G R O U P	TITOLO ELABORATO				
		05/05/20				05/05/20				Nuova SE 380/150 kV di Vizzini con raccordi aerei 380-150 kV alla RTN ed opere connesse				
										Ottemperanza prescrizioni A3 e B1 MODIFICHE PROGETTUALI SULLA CARTA FORESTALE				
										NOME DEL FILE	CODIFICA ELABORATO	FORMATO	SCALA	FOGLIO
		00				00	N.			DGGR11010C967789	A3	1:5.000	2/4	

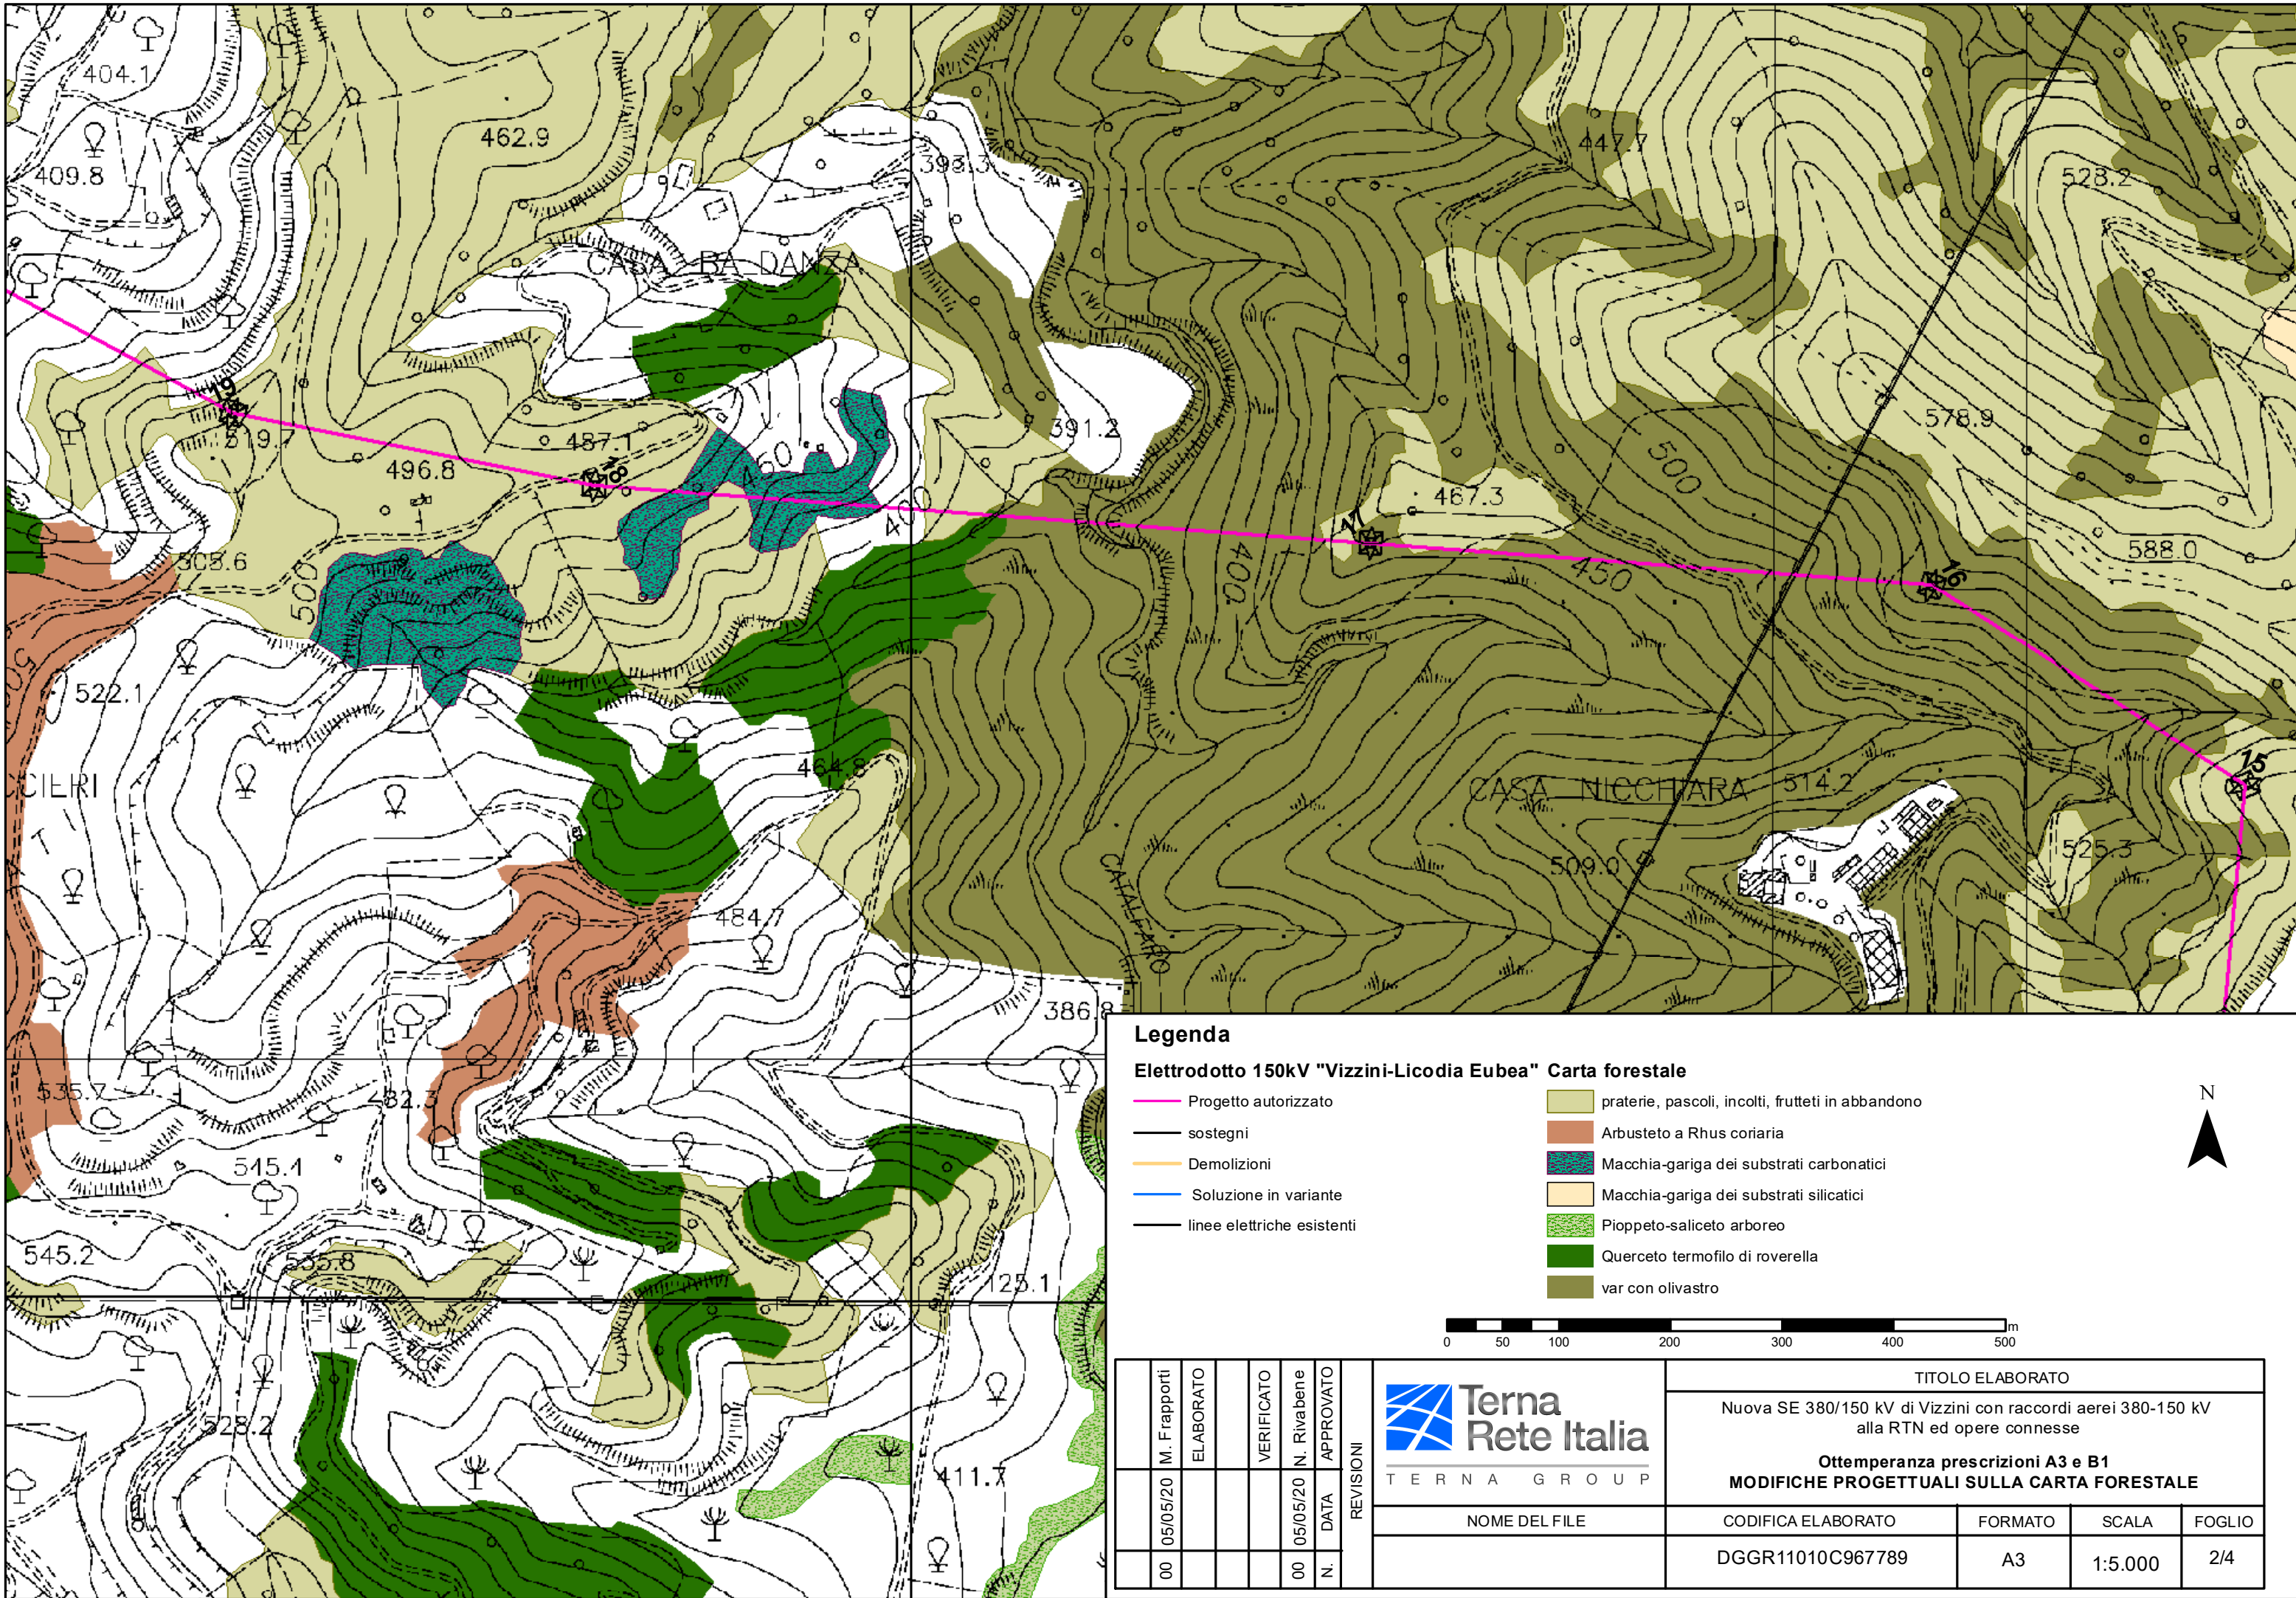


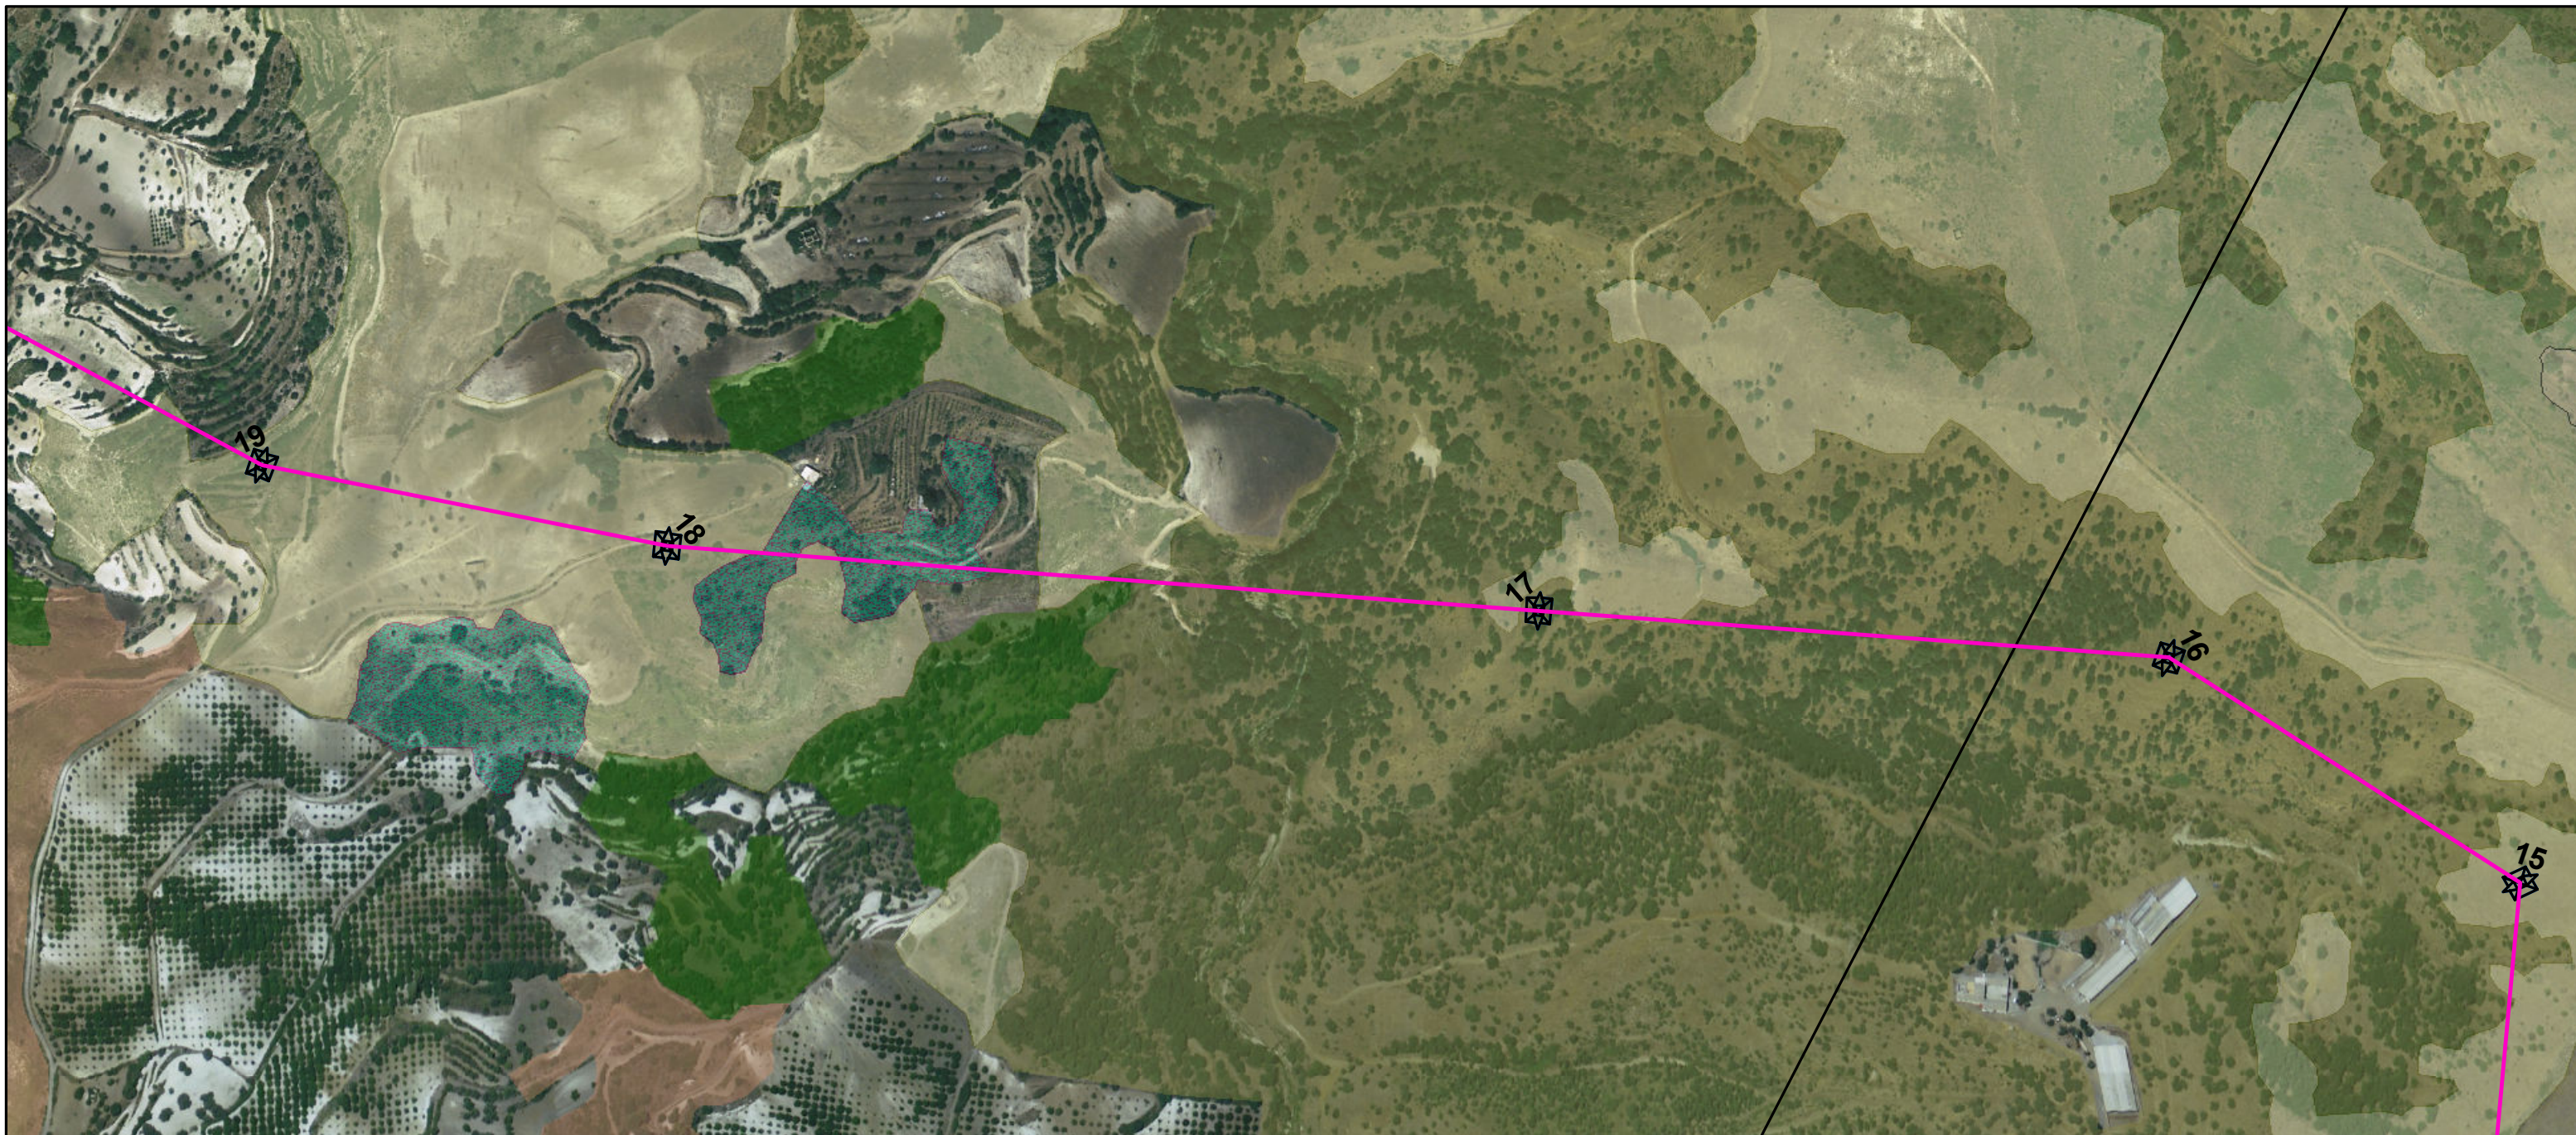

Legenda

Elettrodotto 150kV "Vizzini-Licodia Eubea" Carta forestale

- | | | | |
|---|----------------------------|---|---|
|  | Progetto autorizzato |  | praterie, pascoli, incolti, frutteti in abbandono |
|  | sostegni |  | Arbusteto a Rhus coriaria |
|  | Demolizioni |  | Macchia-gariga dei substrati carbonatici |
|  | Soluzione in variante |  | Macchia-gariga dei substrati silicatici |
|  | linee elettriche esistenti |  | Pioppeto-saliceto arboreo |
| | |  | Querceto termofilo di roverella |
| | |  | var con olivastro |

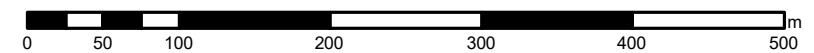[illegible]