N

LEGENDA

Elettrodotto 150kV "Vizzini-Licodia Eubea" _ Soluzione in variante

Elettrodotto 150kV "Vizzini-Licodia Eubea" _ Progetto autorizzato

Elettrodotto esistente 380kV "Chiaramonte G.- Paternò"

Sostegni - Variante - Autorizzati

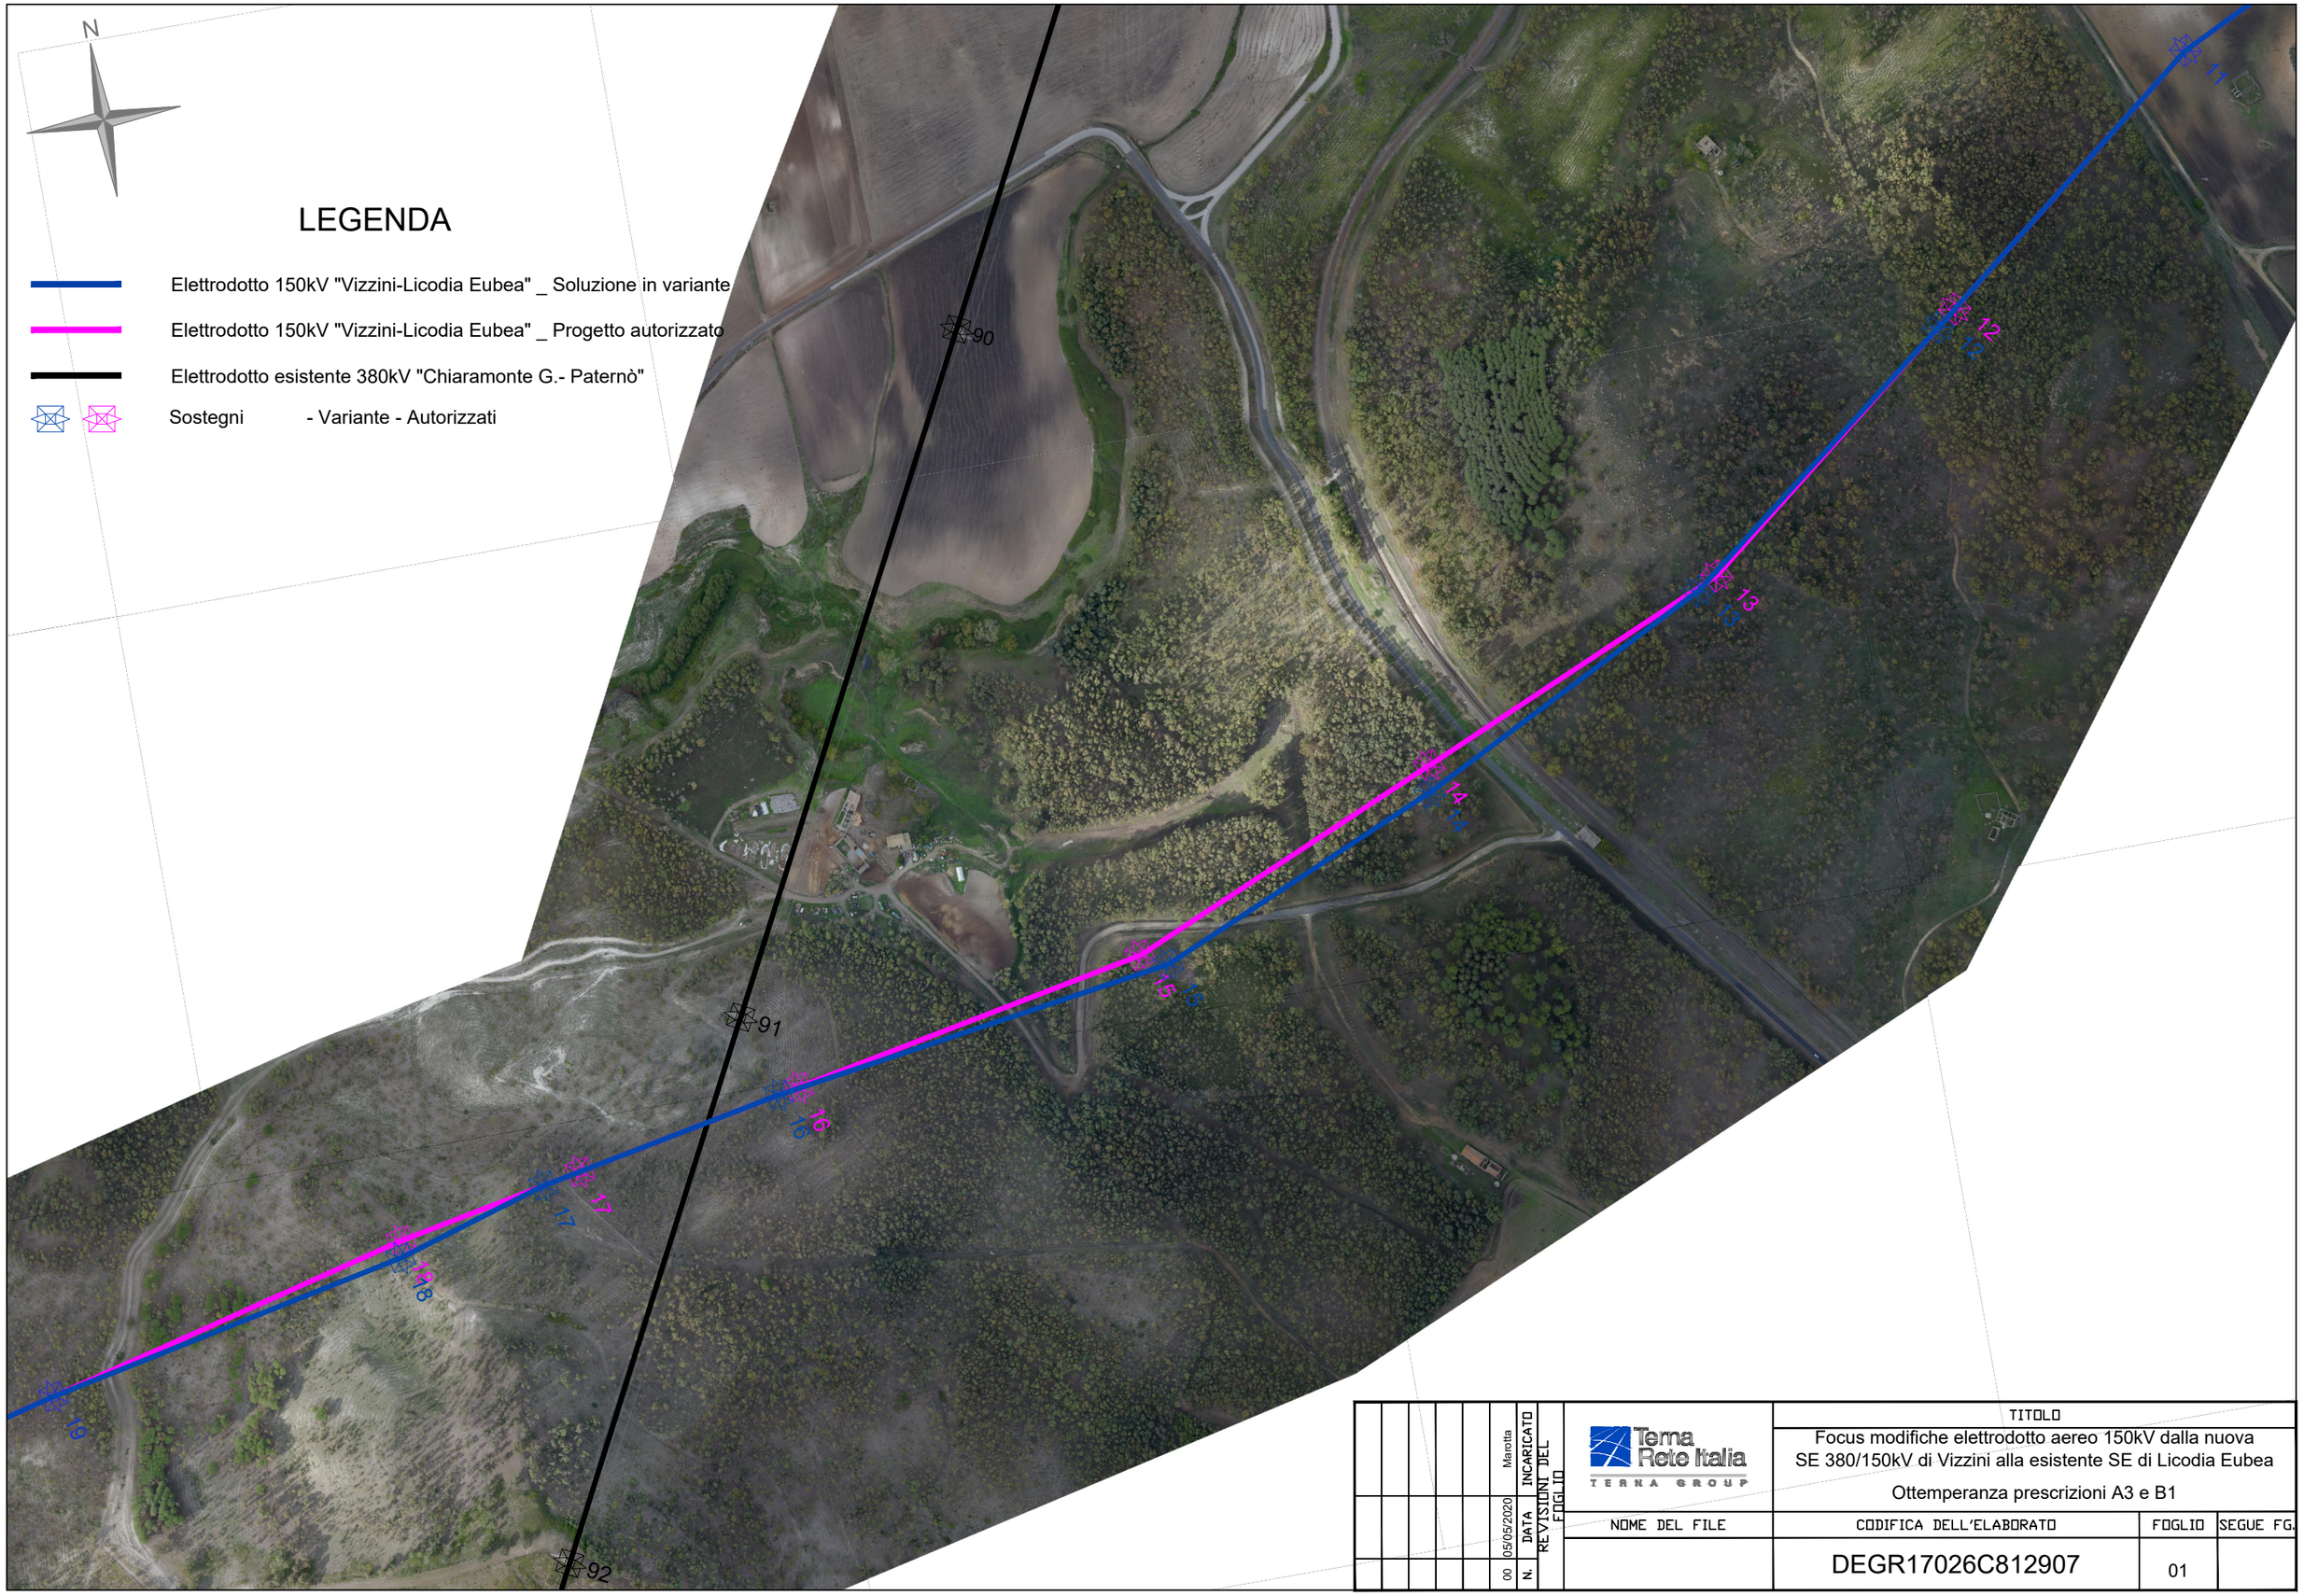

						Marotta	INCARICATO	Terna Rete Italia TERNA GROUP	TITOLO: Focus modifiche elettrodotto aereo 150kV dalla nuova SE 380/150kV di Vizzini alla esistente SE di Licodia Eubea Ottemperanza prescrizioni A3 e B1
						05/05/2020	DATA	NOME DEL FILE	CODIFICA DELL'ELABORATO: DEGR17026C812907 — FOGLIO: 01 — SEGUE FG.
						00	N. REVISIONI DEL FOGLIO		