



Comune di Castiglion Fibocchi

(Provincia di Arezzo)

P.za Municipio n. 1

P.I. 00284440518

Protocollo n° 5725

Castiglion Fibocchi, 21 ottobre 2020

Ministero dell' Ambiente
DG Crescita Sostenibile e qualità
Sviluppo (CRESS)
Via Cristoforo Colombo 44
00147 Roma
PEC: cress@pec.minambiente.it

Opera: Metanodotto Sansepolcro - Terranuova Bracciolini

Progetto: Rifacimento Metanodotto Sansepolcro - Terranuova Bracciolini

Proponente: SNAM RETE GAS S.p.A.

Tipologia di opera: Metanodotti

Scadenza presentazione osservazioni: 07/11/2020

Modulo per la presentazione delle osservazioni per i piani/programmi/progetti sottoposti a procedimenti di valutazione ambientale di competenza statale

Presentazione di osservazioni relative alla procedura di:

- Valutazione Ambientale Strategica (VAS) – art.14 co.3 D.Lgs.152/2006 e s.m.i.
- Valutazione di Impatto Ambientale (VIA) – art.24 co.3 D.Lgs.152/2006 e s.m.i.
- Verifica di Assoggettabilità alla VIA – art.19 co.4 D.Lgs.152/2006 e s.m.i.

[Barrare la casella di interesse]

Il Sottoscritto dott. Marco Ermini

in qualità di legale rappresentante della Pubblica Amministrazione COMUNE DI CASTIGLION FIBOCCHI

PRESENTA

ai sensi del D.Lgs.152/2006, le **seguenti osservazioni** al

- Piano/Programma, sotto indicato
- Progetto, sotto indicato.

[Barrare la casella di interesse]

OGGETTO [ID_VIP: 5468] Istanza di avvio della procedura di Valutazione d'Impatto Ambientale ai sensi dell'art. 23 del D.Lgs. 152/2006 e ss.mm.ii. relativa al progetto di "Rifacimento metanodotto Sansepolcro-Terranuova Bracciolini DN 750 (30") DP 75 bar ed opere connesse" Proponente: Snam Rete Gas S.p.A.. Comunicazione relativa a procedibilità istanza, pubblicazione documentazione e responsabile del procedimento.

OGGETTO DELLE OSSERVAZIONI

[Barrare le caselle di interesse; è possibile selezionare più caselle]:


- Aspetti di carattere generale (es. struttura e contenuti della documentazione, finalità, aspetti procedurali)
- Aspetti programmatici (coerenza tra piano/programma/progetto e gli atti di pianificazione/programmazione territoriale/settoriale)
- Aspetti progettuali (proposte progettuali o proposte di azioni del Piano/Programma in funzione delle probabili ricadute ambientali)
- Aspetti ambientali (relazioni/impatti tra il piano/programma/progetto e fattori/componenti ambientali)
- Altro (specificare) _____

ASPETTI AMBIENTALI OGGETTO DELLE OSSERVAZIONI


- Atmosfera
- Ambiente idrico
- Suolo e sottosuolo
- Rumore, vibrazioni, radiazioni
- Biodiversità (vegetazione, flora, fauna, ecosistemi)
- Salute pubblica
- Beni culturali e paesaggio
- Monitoraggio ambientale
- Altro (specificare) _____

TESTO DELL'OSSERVAZIONE


Per la risoluzione di interferenze del nuovo tracciato in zona Sant'Agata a Castiglion Fibocchi si richiede la modifica del tracciato in prossimità degli impianti sportivi comunali al fine di una migliore gestione degli stessi; è opportuno quindi prevedere il passaggio della canalizzazione più a monte, parallelamente alla viabilità comunale di Sant'Agata, così come evidenziato in azzurro nelle sottostanti planimetrie. Il nuovo percorso e la relativa area di rispetto deve tenere conto anche dell'area edificabile residenziale ATPA 01, posta a monte della viabilità suddetta.

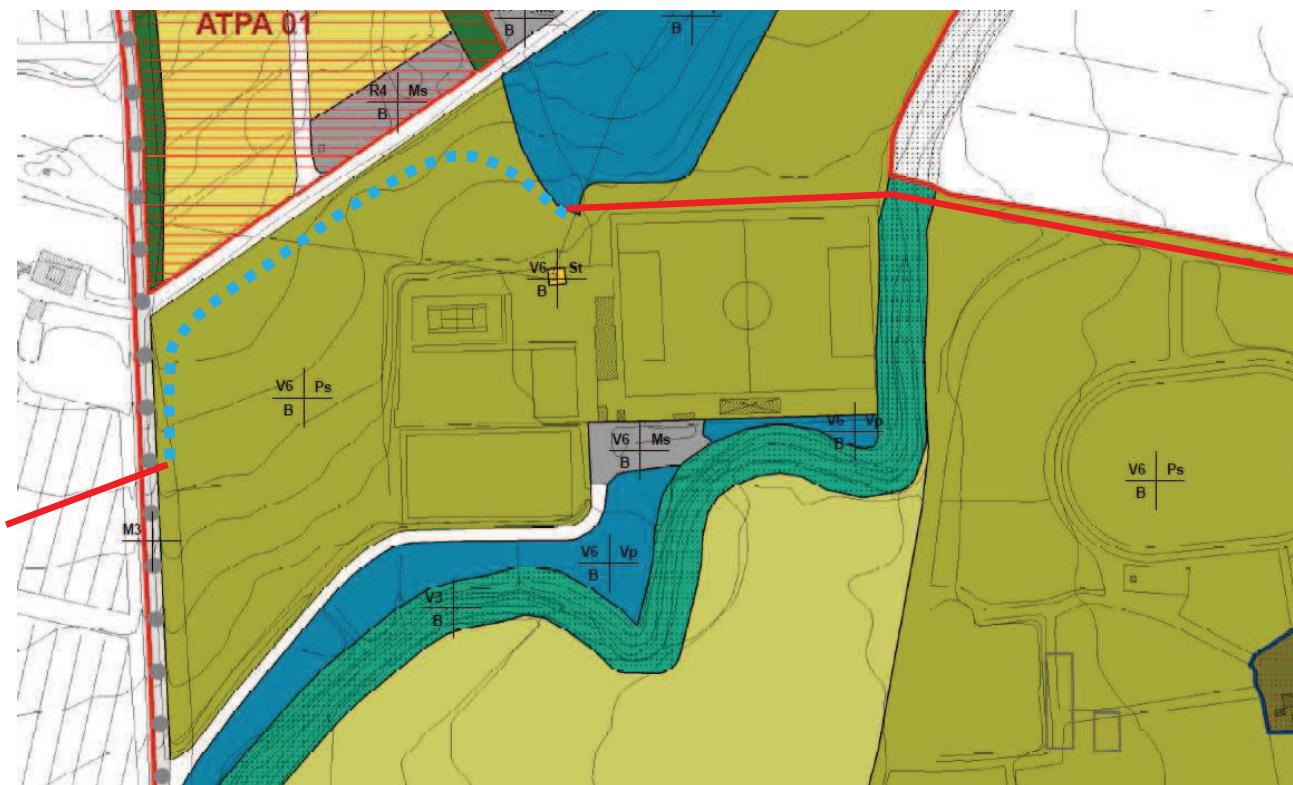

Estratto del vigente Regolamento Urbanistico comunale con evidenziata la linea azzurra tratteggiata la modifica richiesta

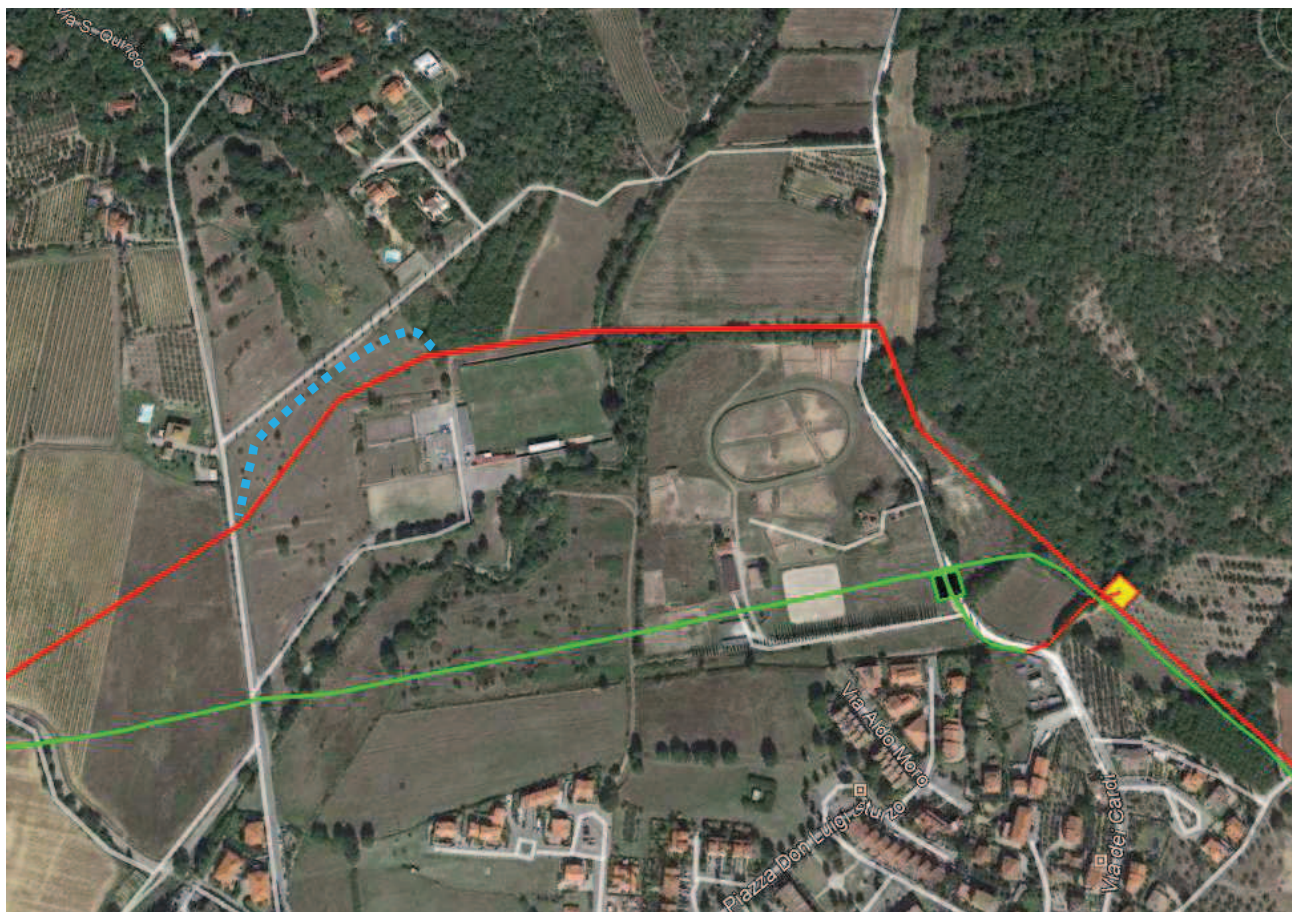

Estratto planimetria di progetto con evidenziata la linea azzurra tratteggiata la modifica richiesta

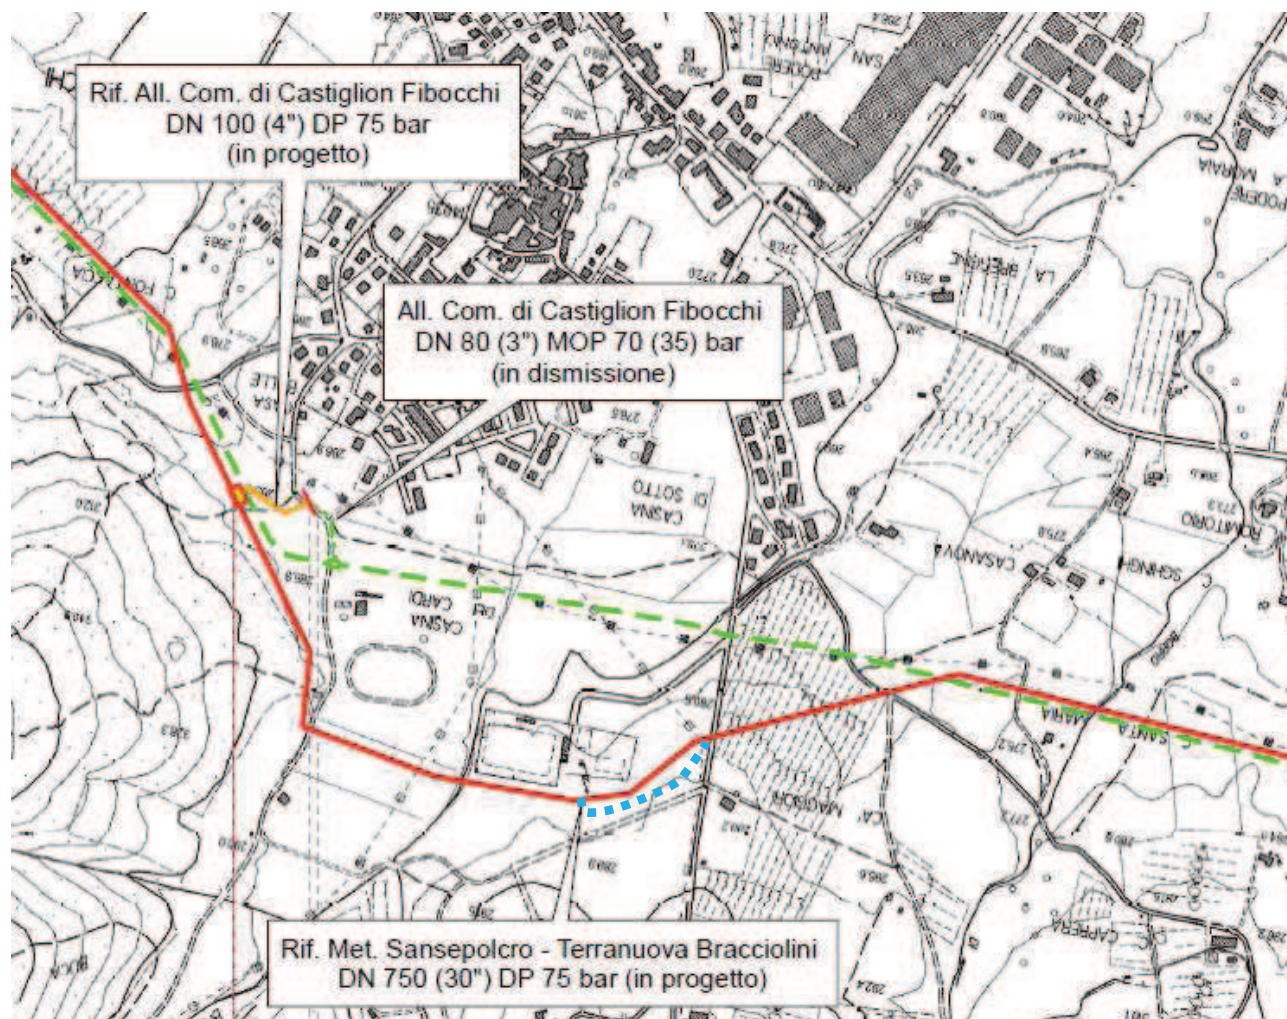

Il Sottoscritto dichiara di essere consapevole che, ai sensi dell'art. 24, comma 7 e dell'art.19 comma 13, del D.Lgs. 152/2006 e s.m.i., le presenti osservazioni e gli eventuali allegati tecnici saranno pubblicati sul Portale delle valutazioni ambientali VAS-VIA del Ministero dell'Ambiente e della Tutela del Territorio e del Mare (www.va.minambiente.it).

ELENCO ALLEGATI

Allegato 1 - Dati personali del soggetto che presenta l'osservazione

Allegato 2 - Copia del documento di riconoscimento in corso

Allegato XX - _____

Castiglion Fibocchi 21/10/2020



Il dichiarante
Sindaco Pro Tempore
(dott. Marco Ermini)

Firmato digitalmente da: ERMINI MARCO
Data: 21/10/2020 14:42:51

(Firma)