
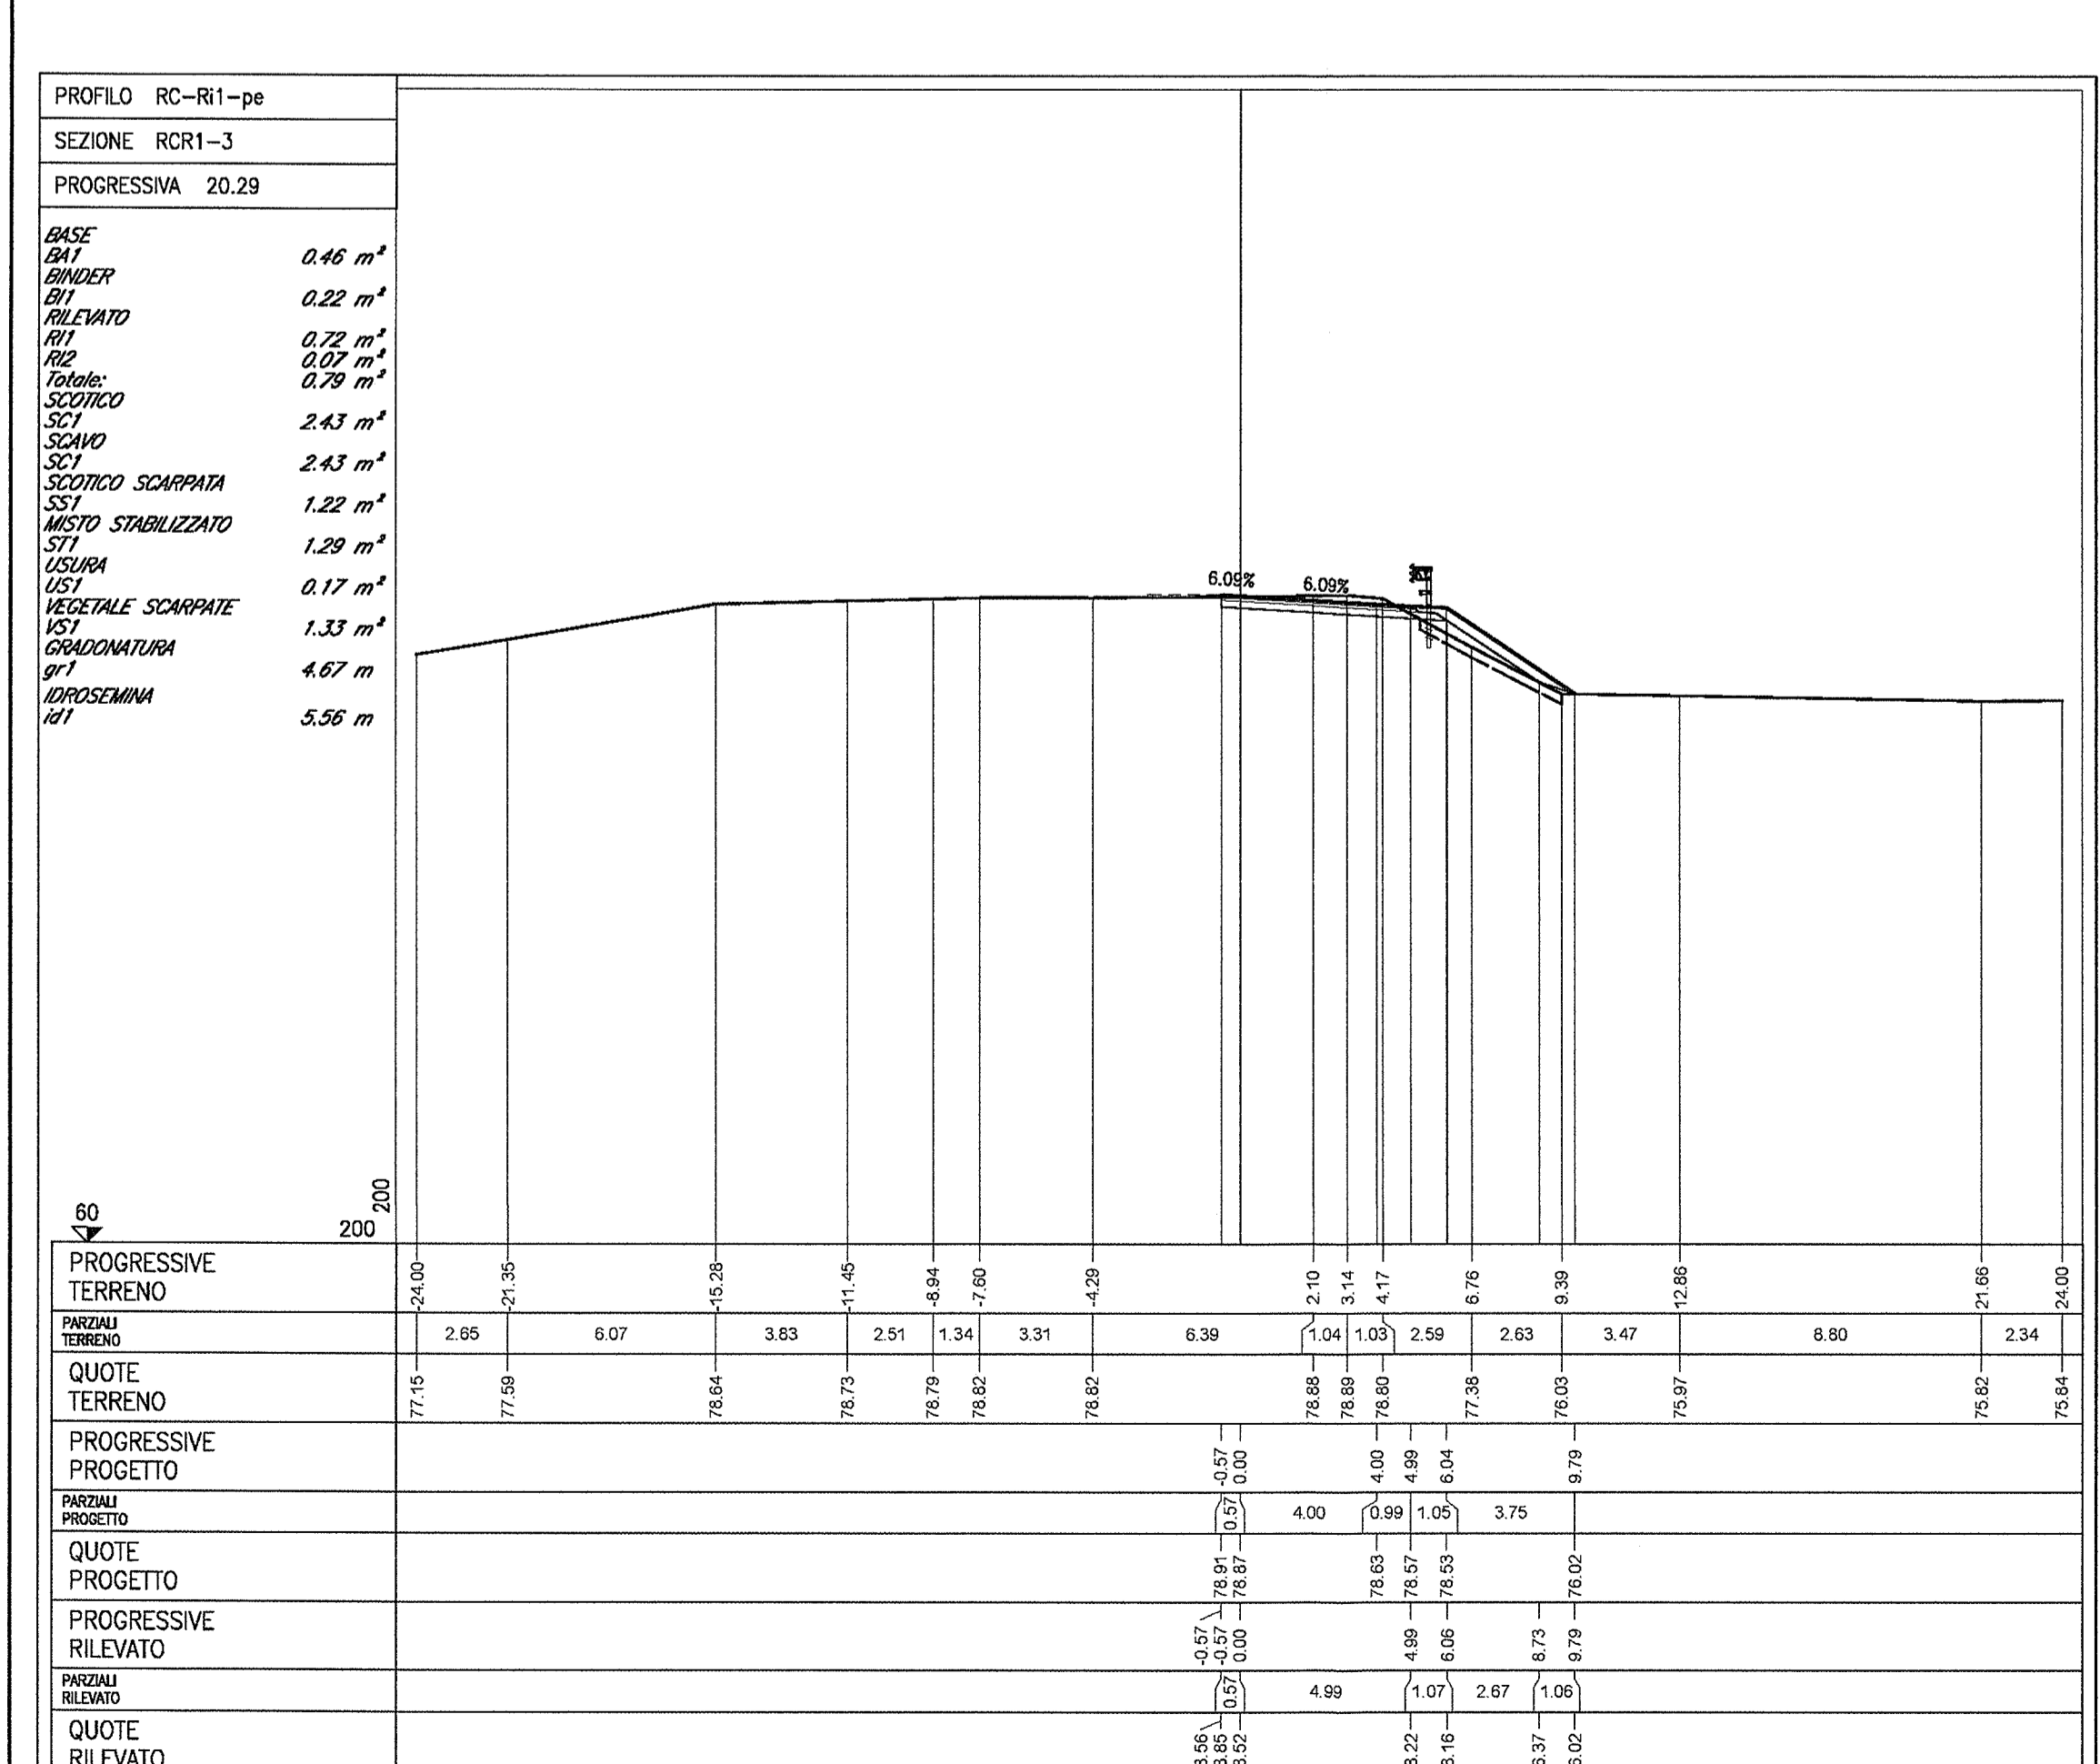
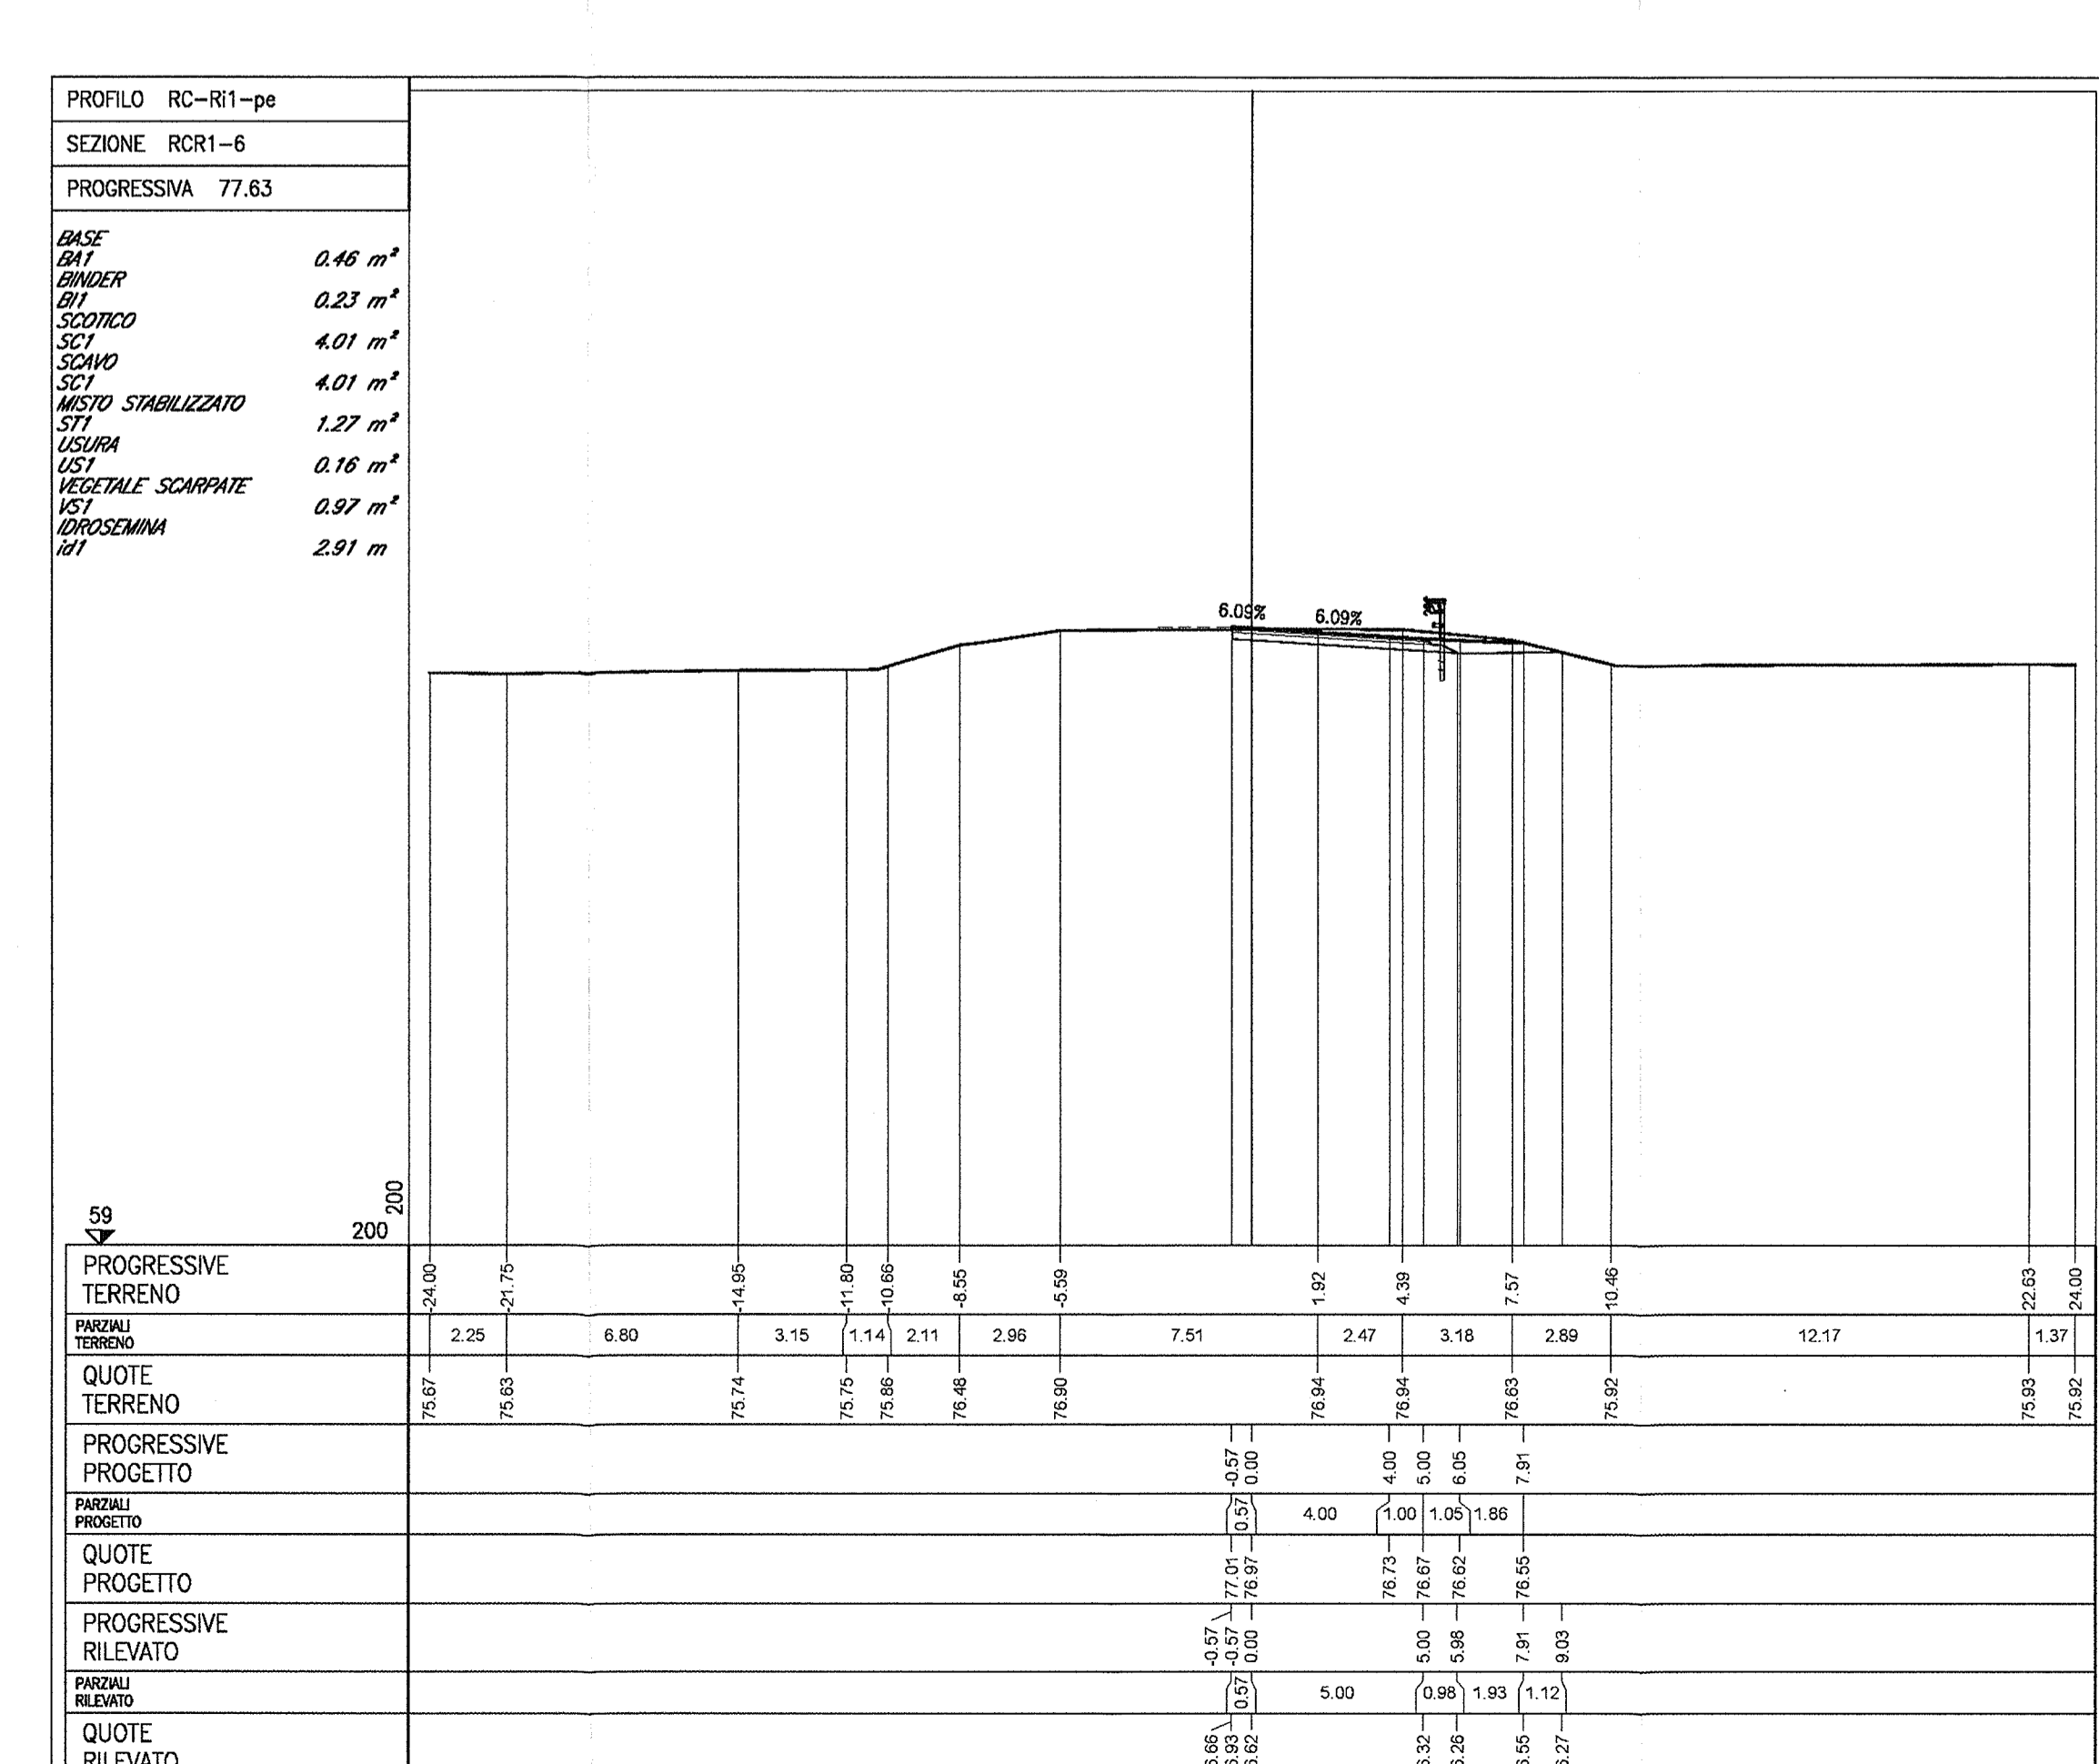
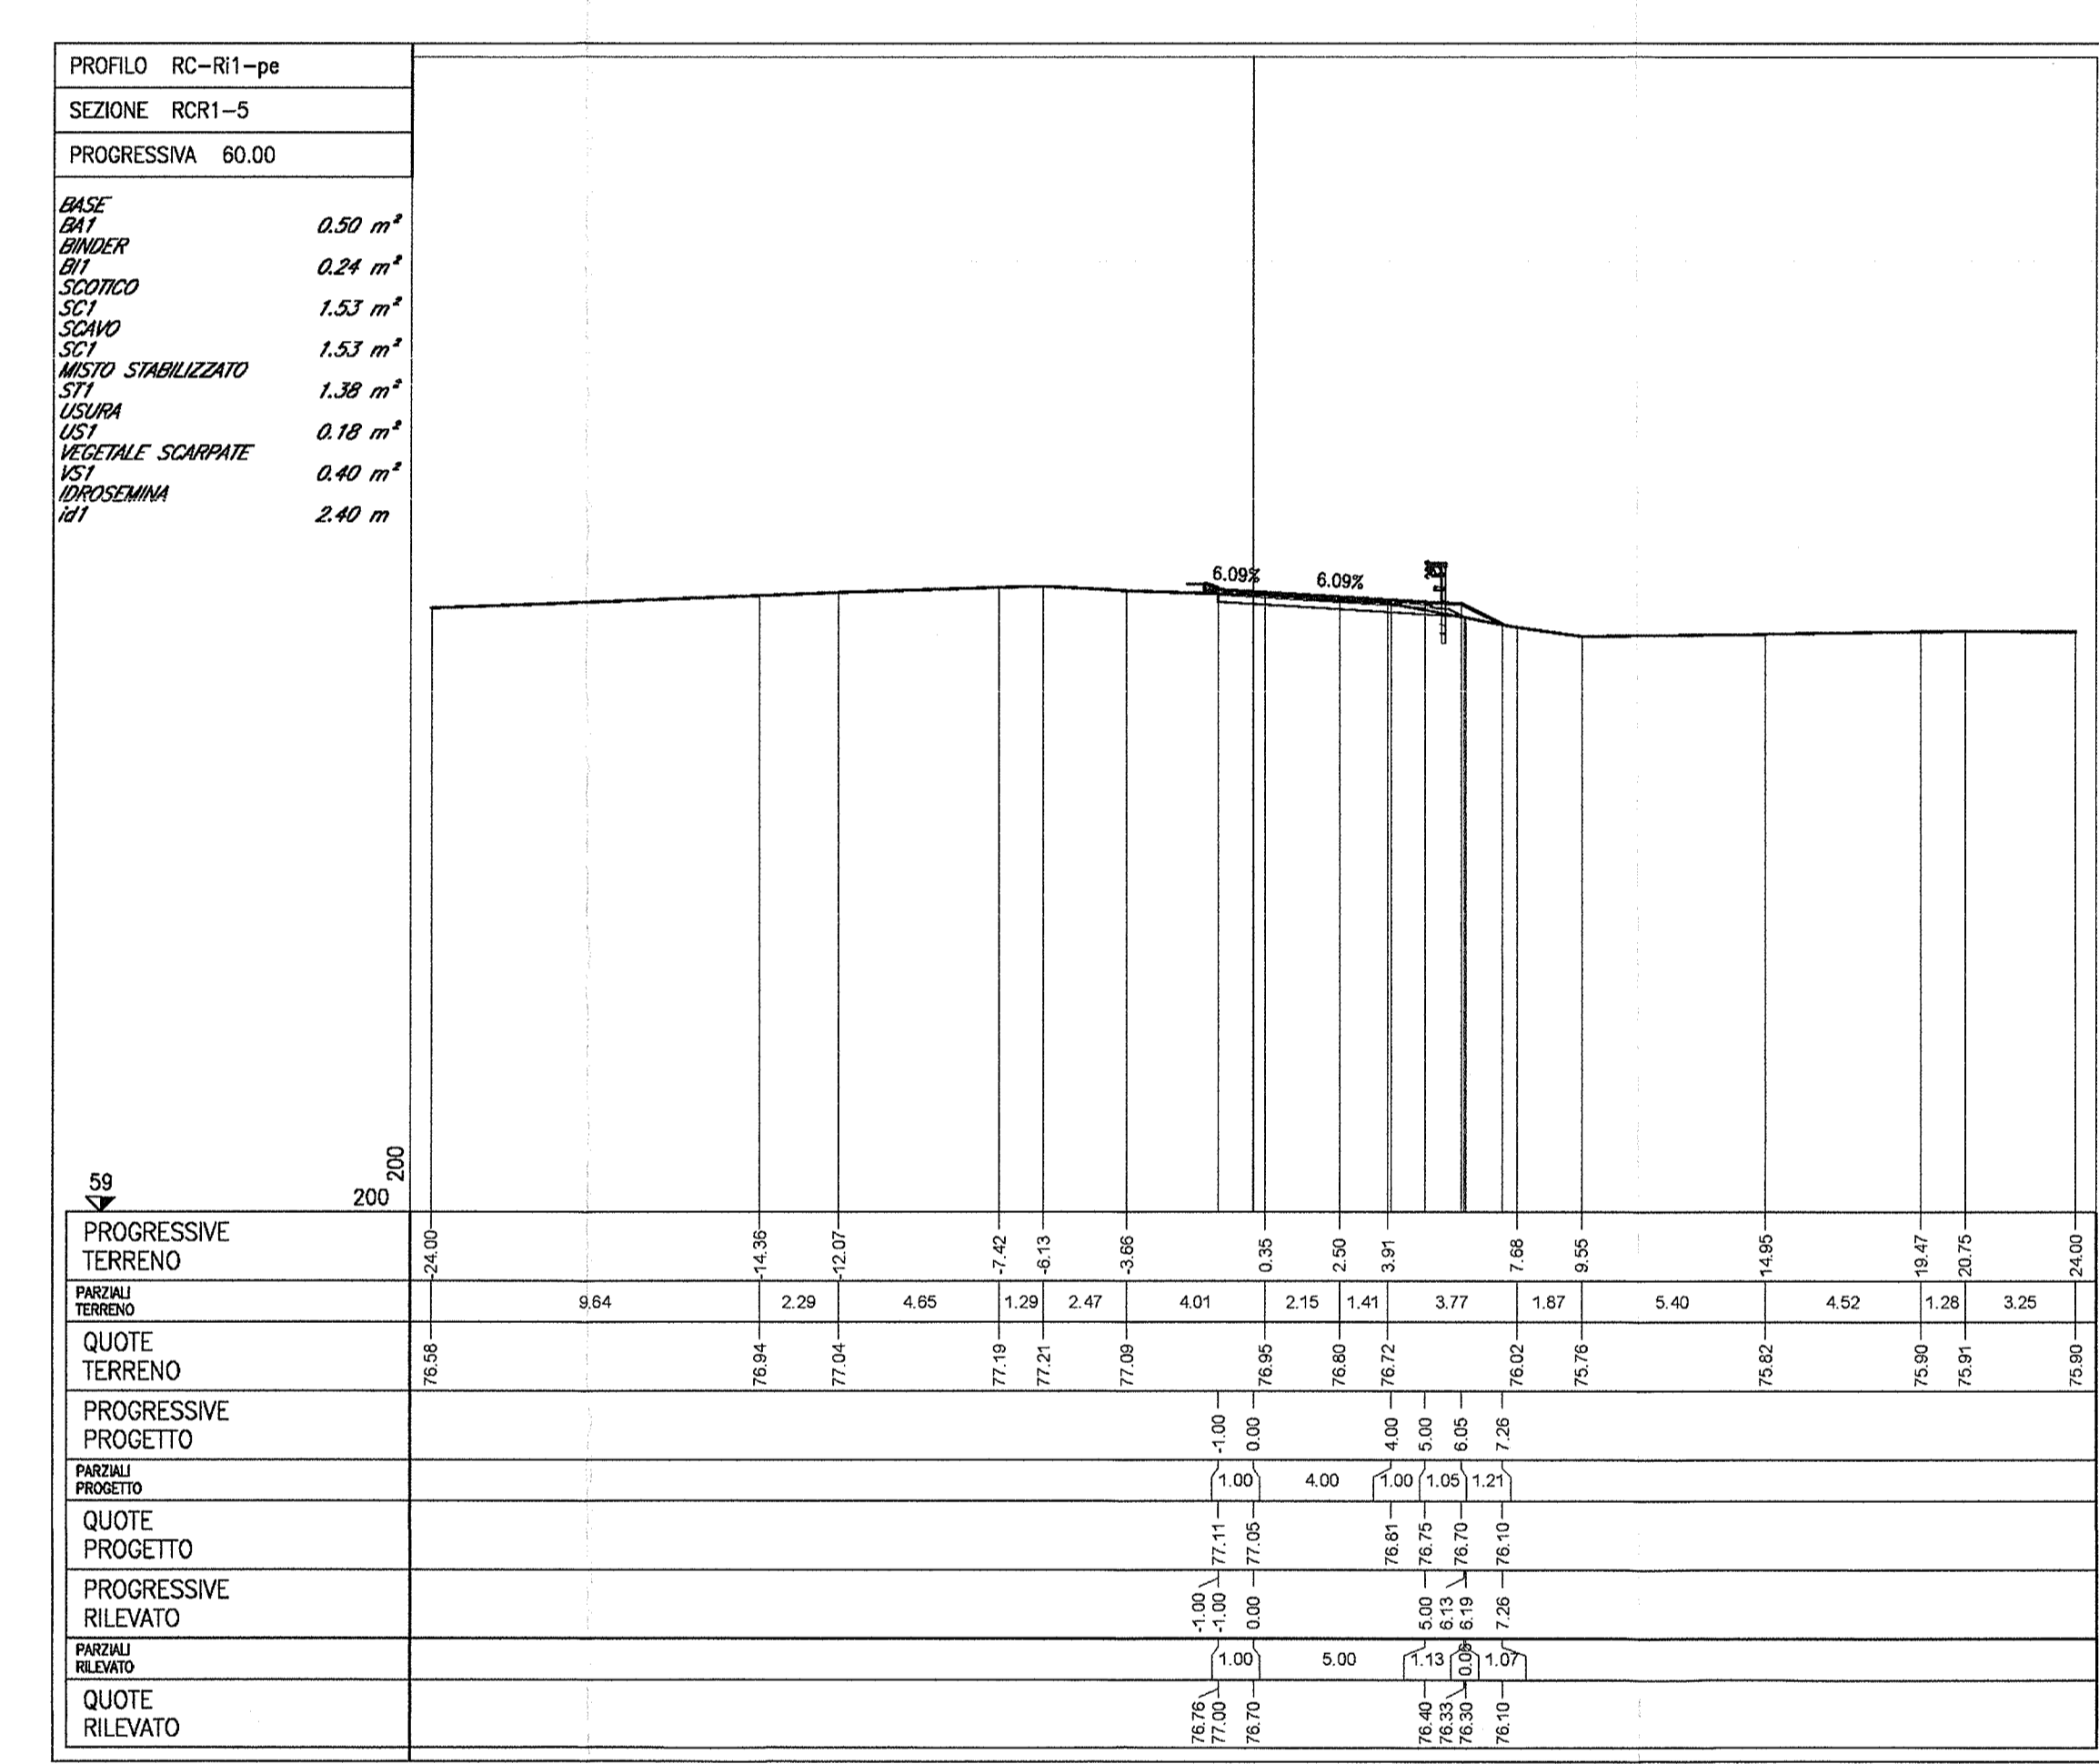
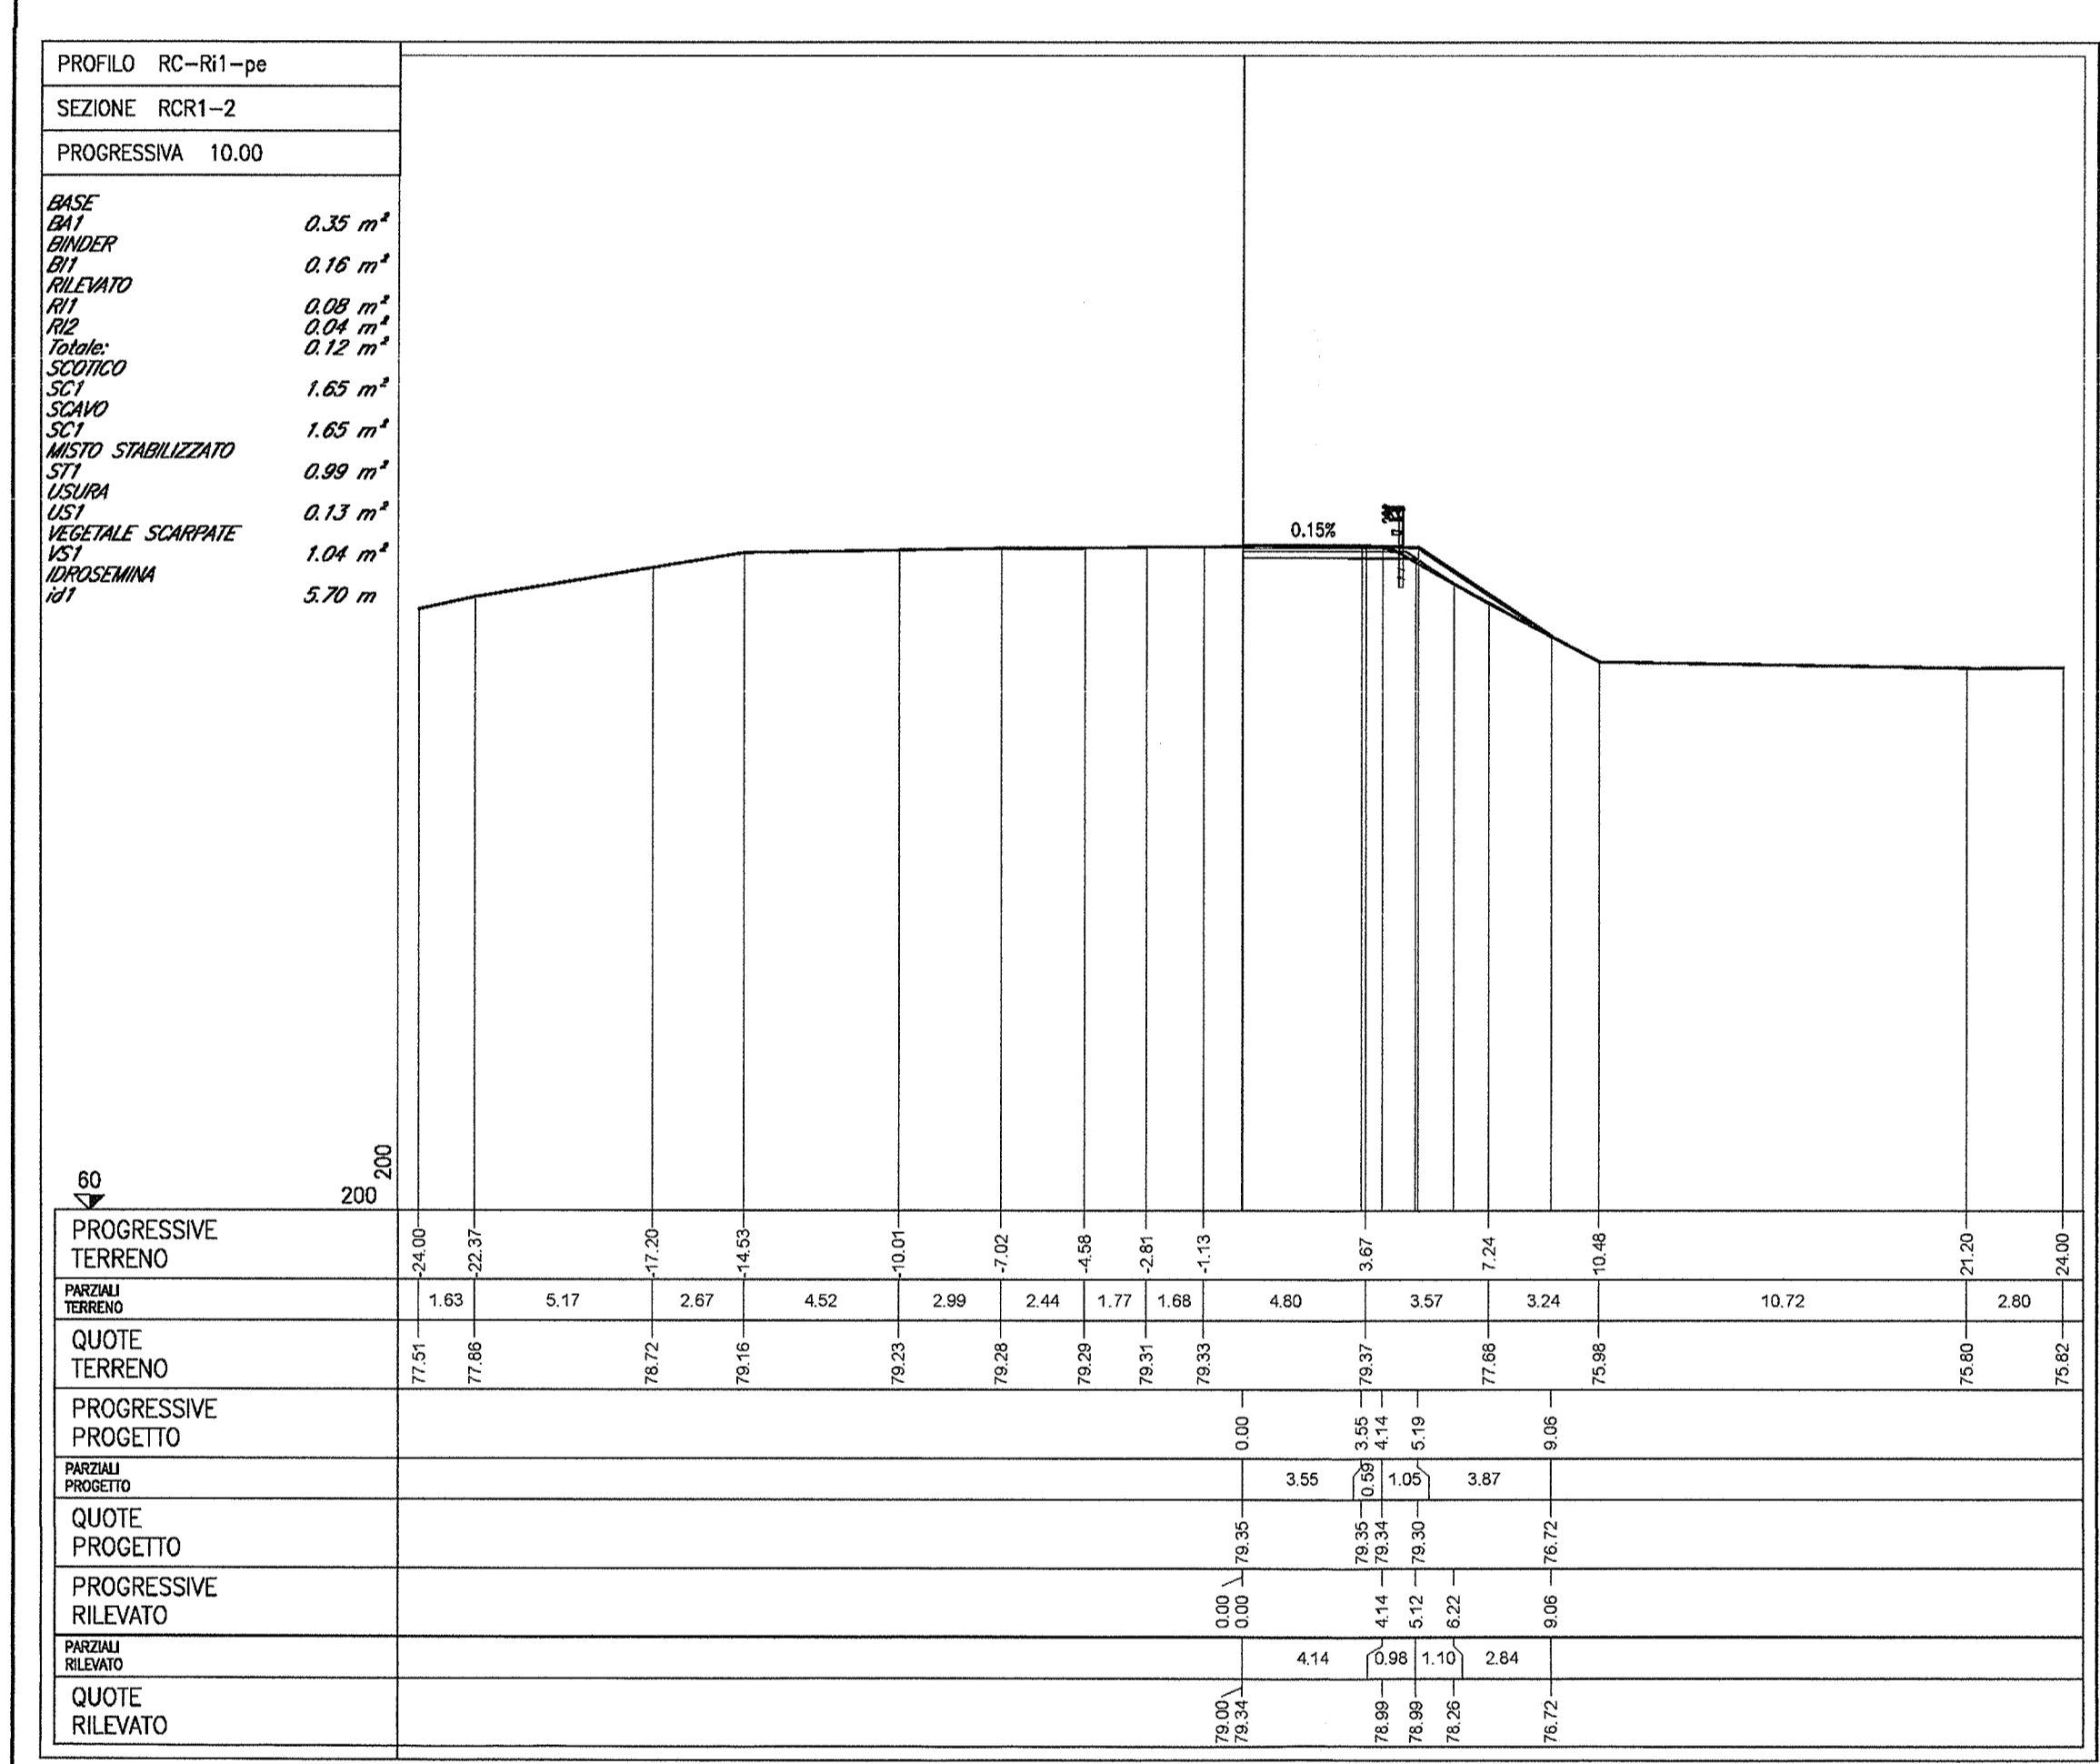
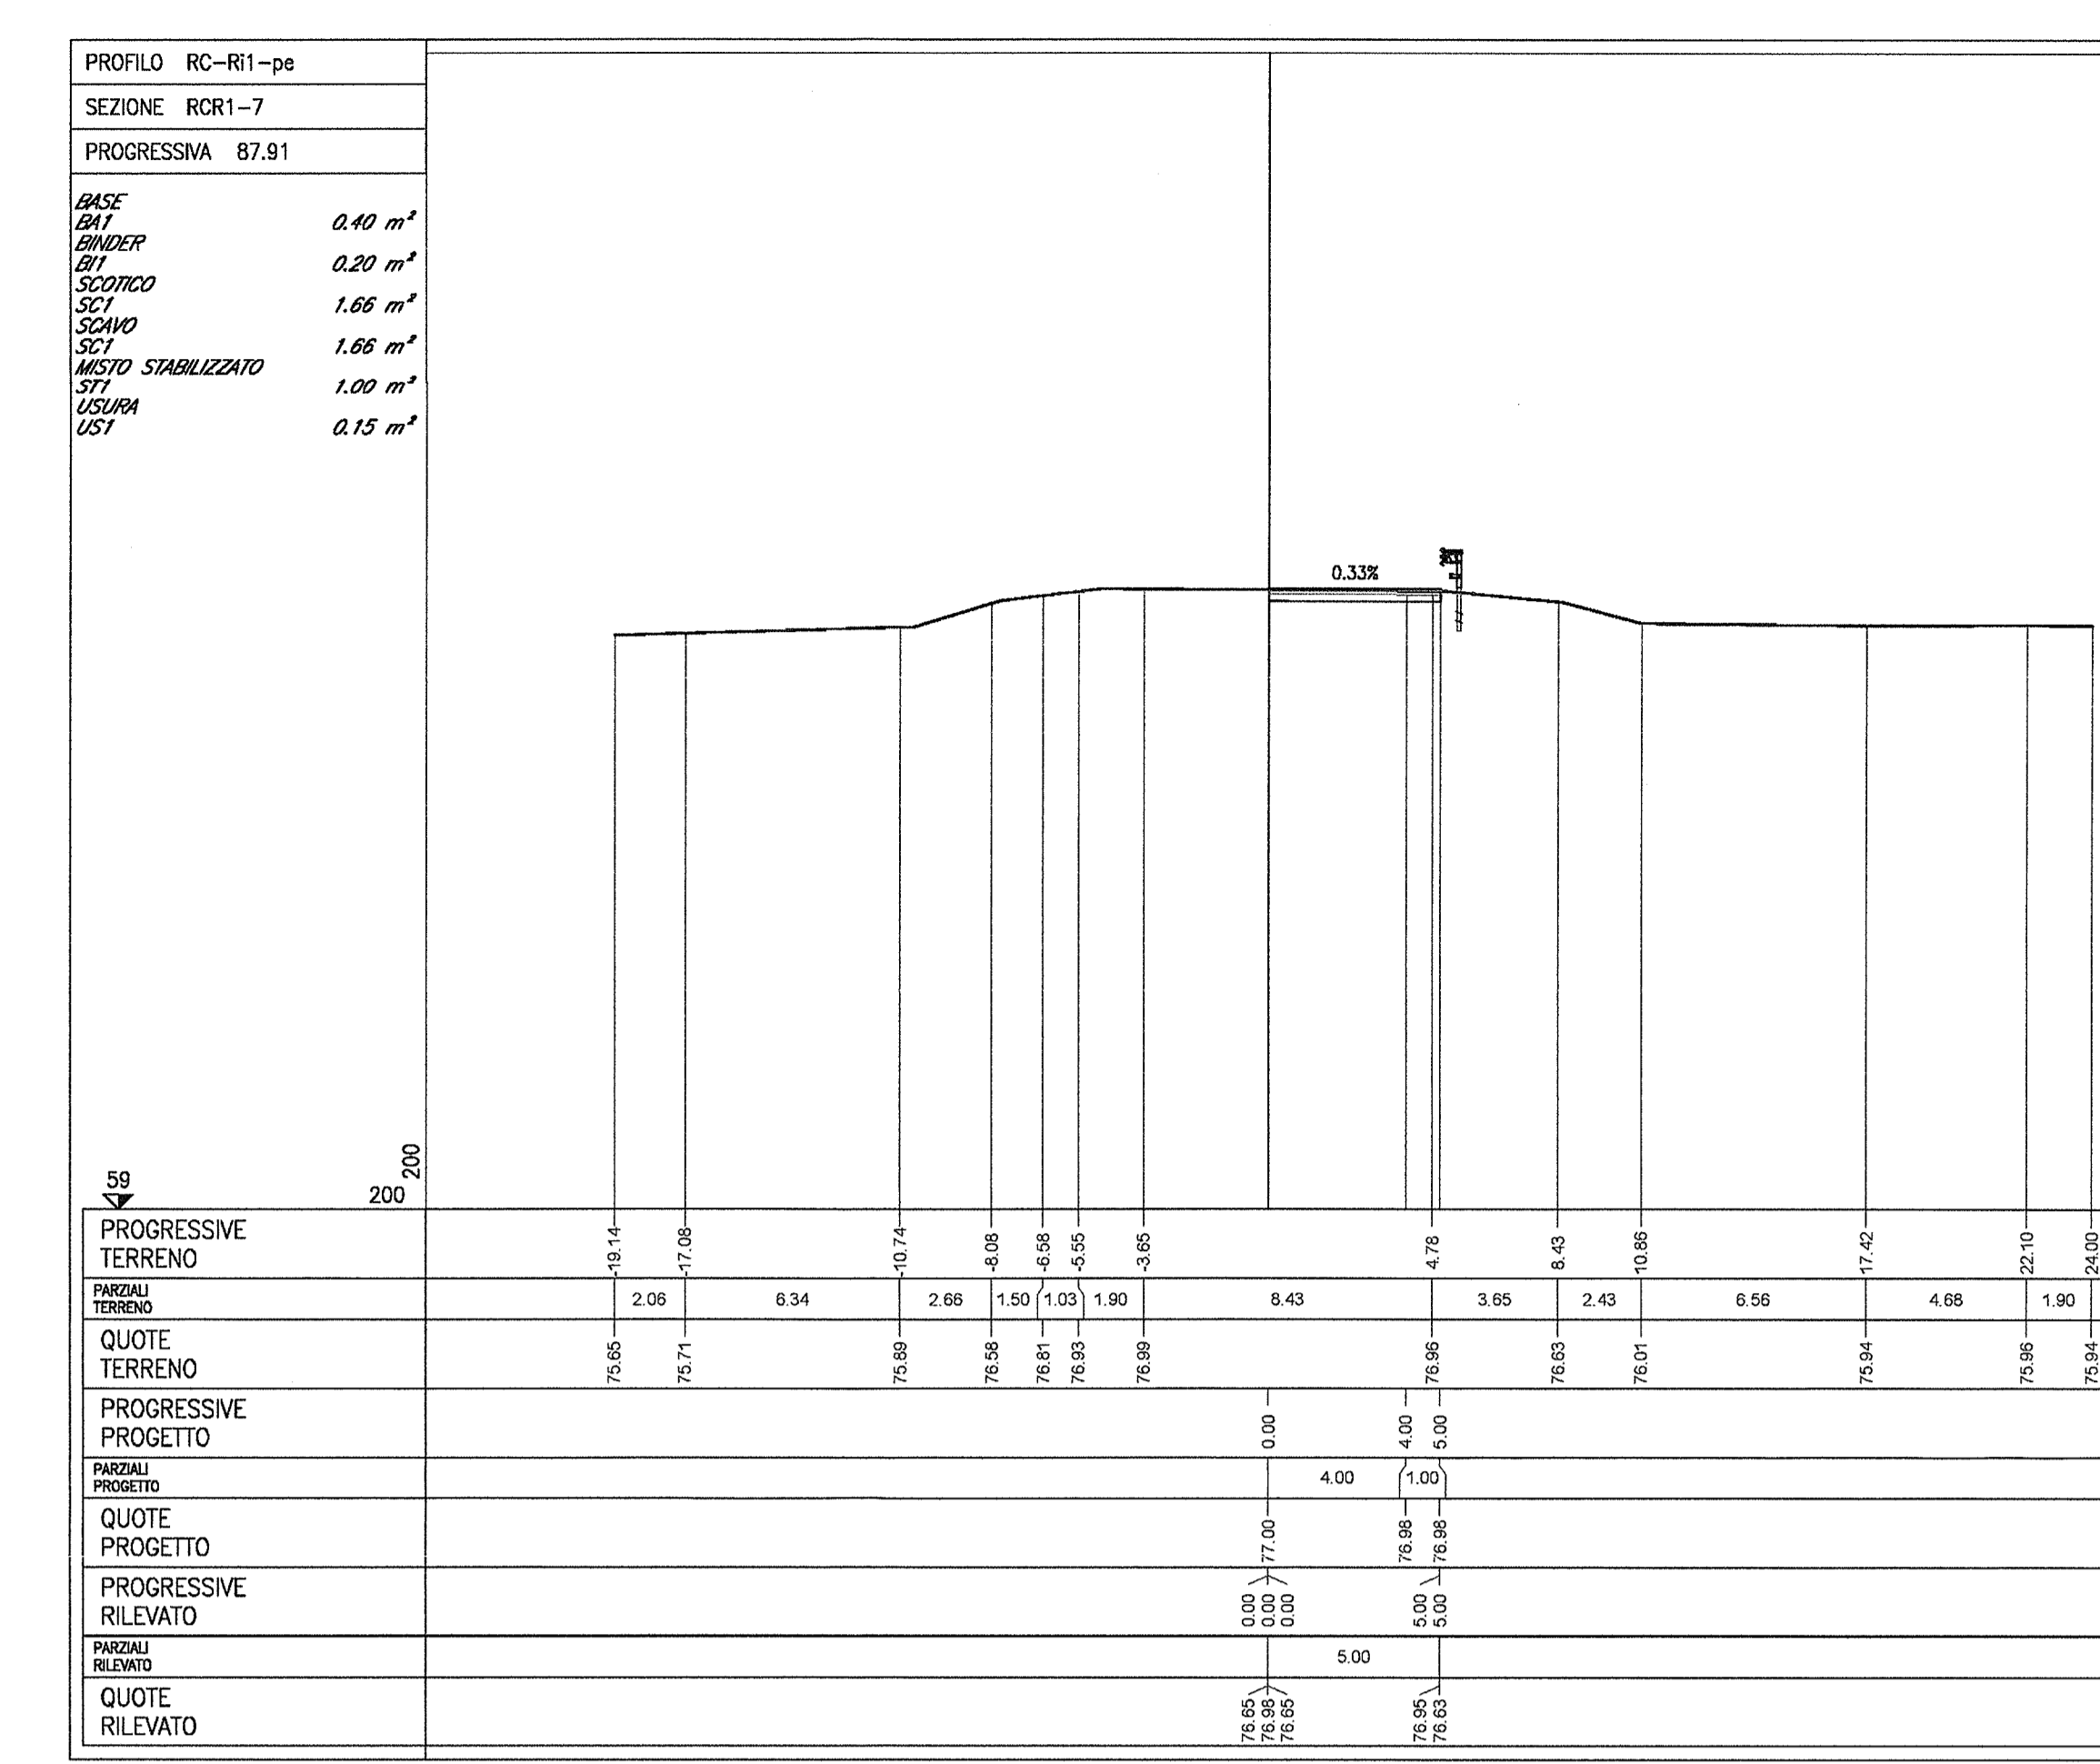
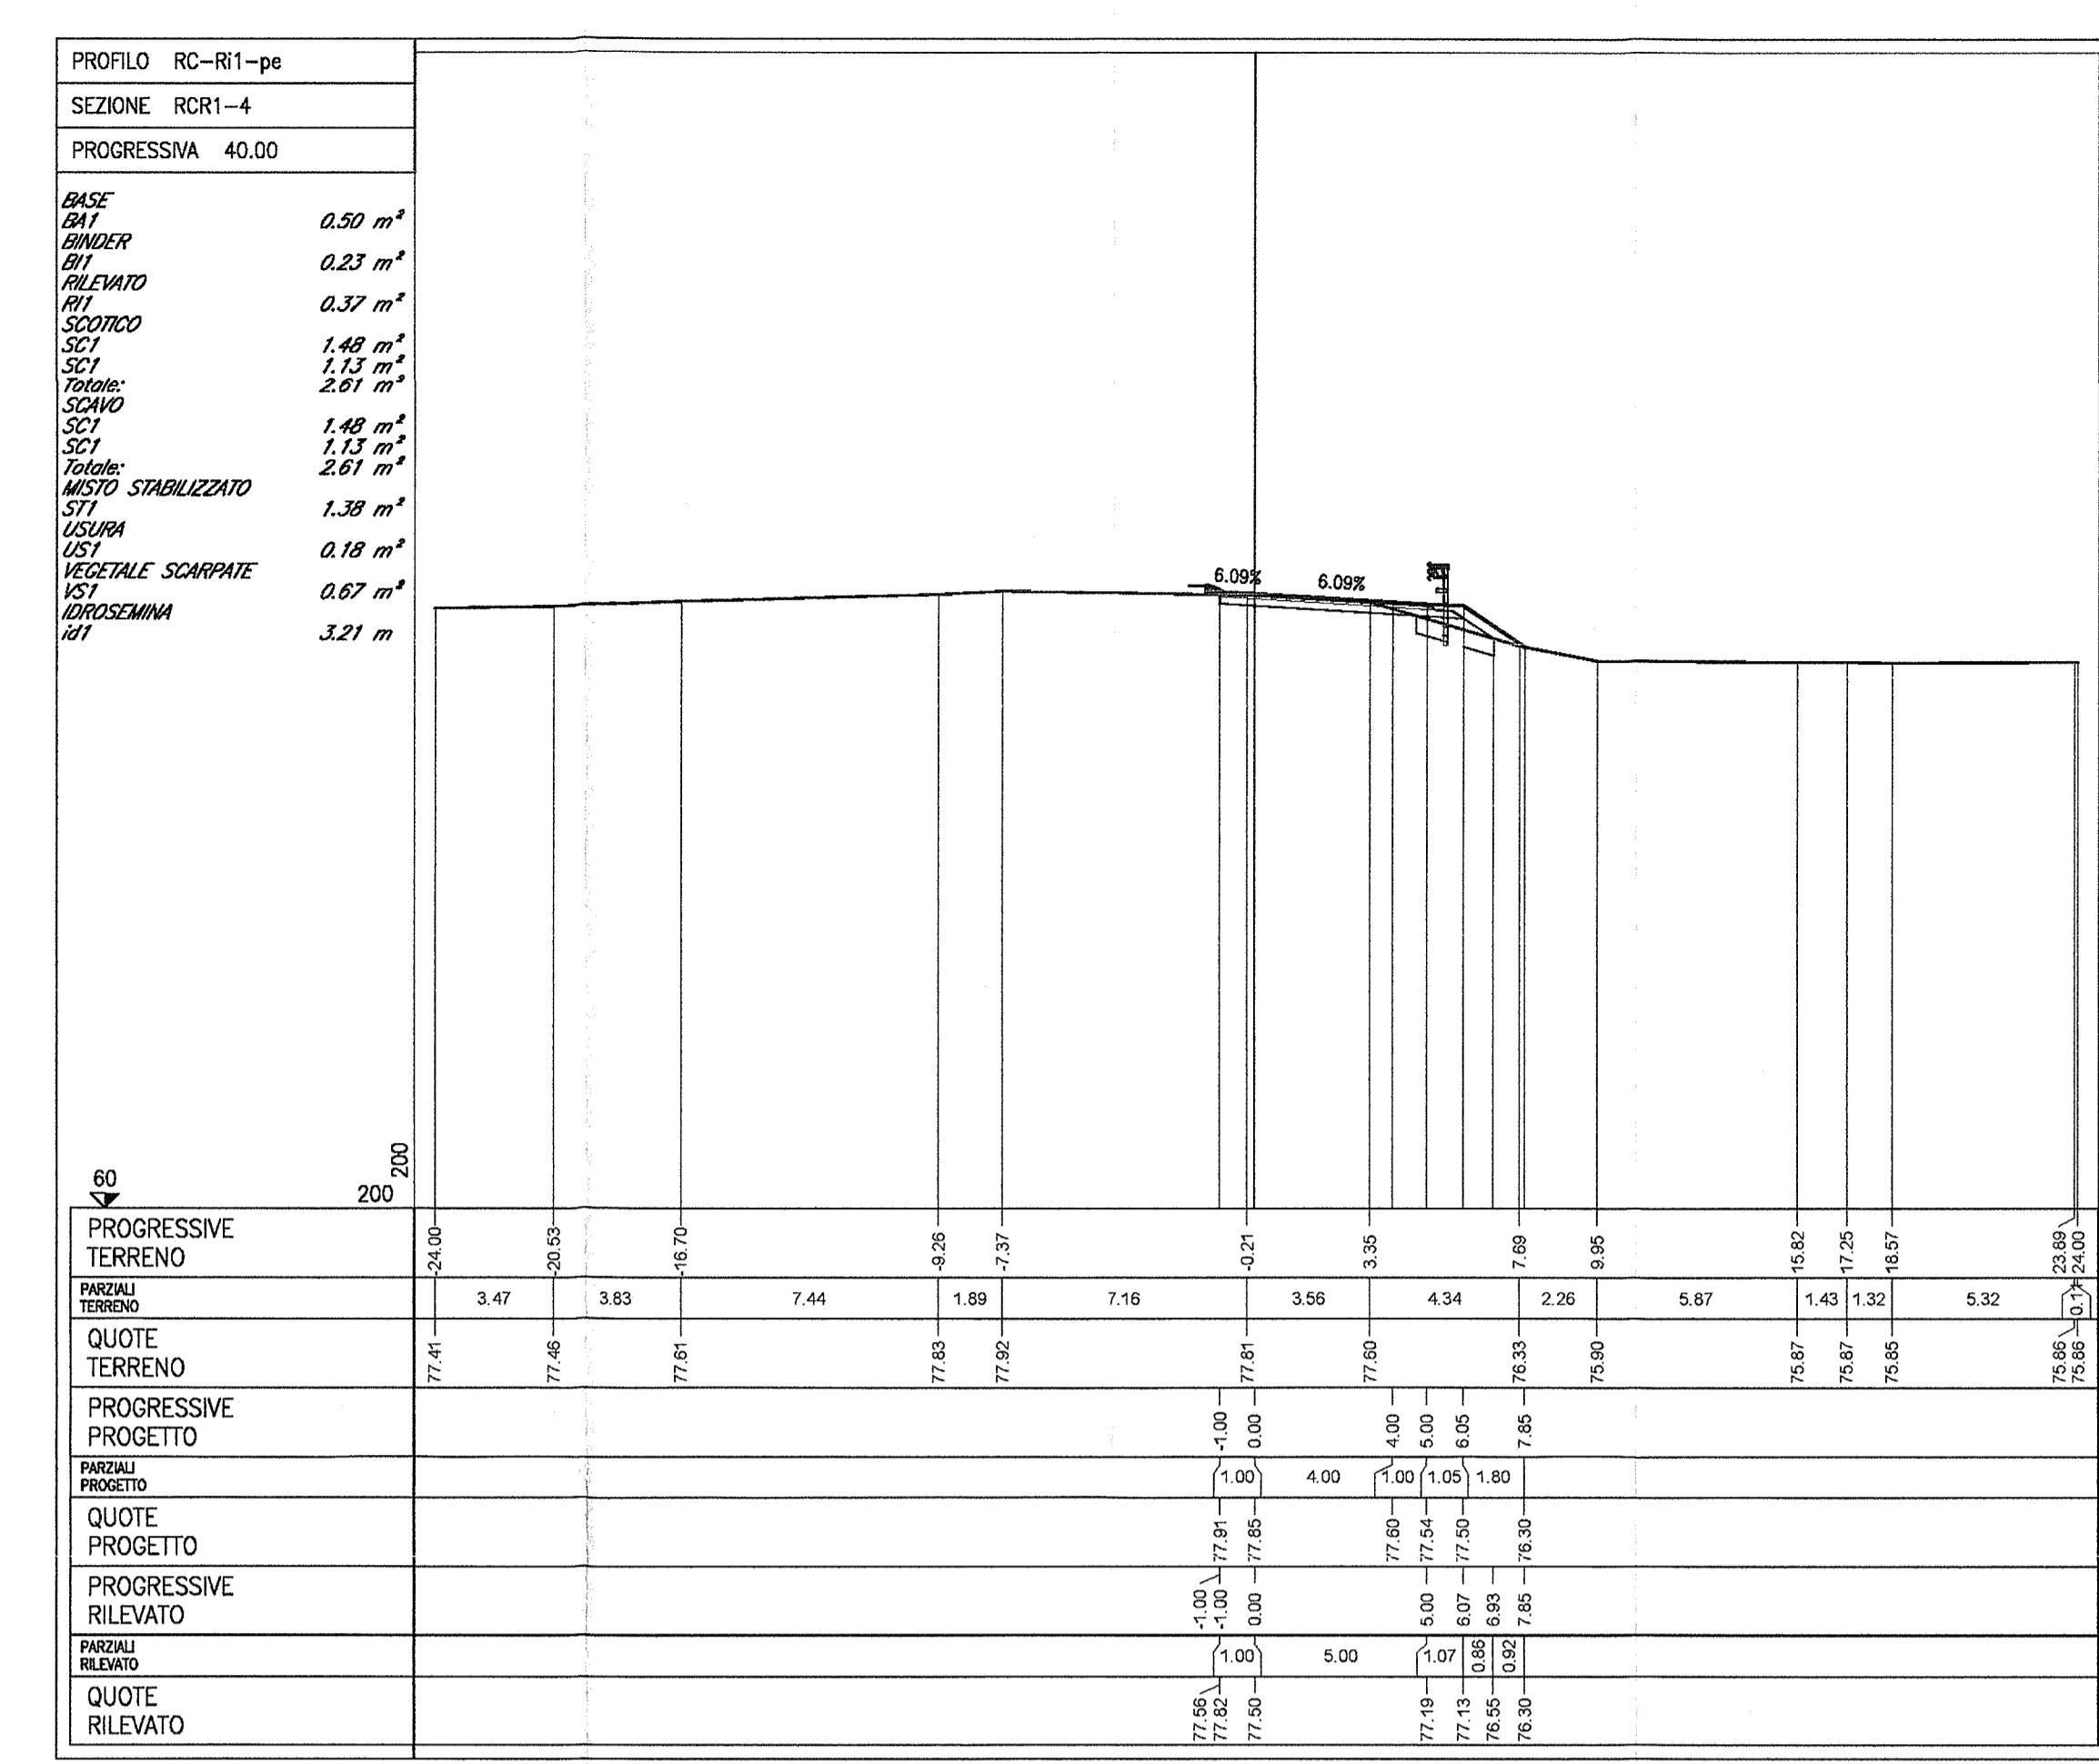


INDI - RAMP. CAVA FERROVIA TIPOLOGICA
RELAZIONE DI VERIFICA DELLE FANDEGGIATURE STRADALI

IND2 - RIQUALIFICAZIONE VIA CASON - VIA CANOVA

RELAZIONE SCHEMATICA
 PROFILO STRADALE
 RELAZIONE TECNICA GENERALE
 PARAMETRI STATO DI FATTO
 PARAMETRI DI PROGETTO
 PARAMETRI DI TRACCIAMENTO TAVOLA 1/2
 PARAMETRI DI TRACCIAMENTO TAVOLA 2/2
 PROFILO LONGITUDINALE TAVOLA 1/1
 PROFILO LONGITUDINALE TAVOLA 1/2
 PROFILO LONGITUDINALE TAVOLA 1/3
 ASSE VI CASON SEZIONI TRASVERSALI TAVOLA 2/3
 ASSE VI CASON SEZIONI TRASVERSALI TAVOLA 3/3
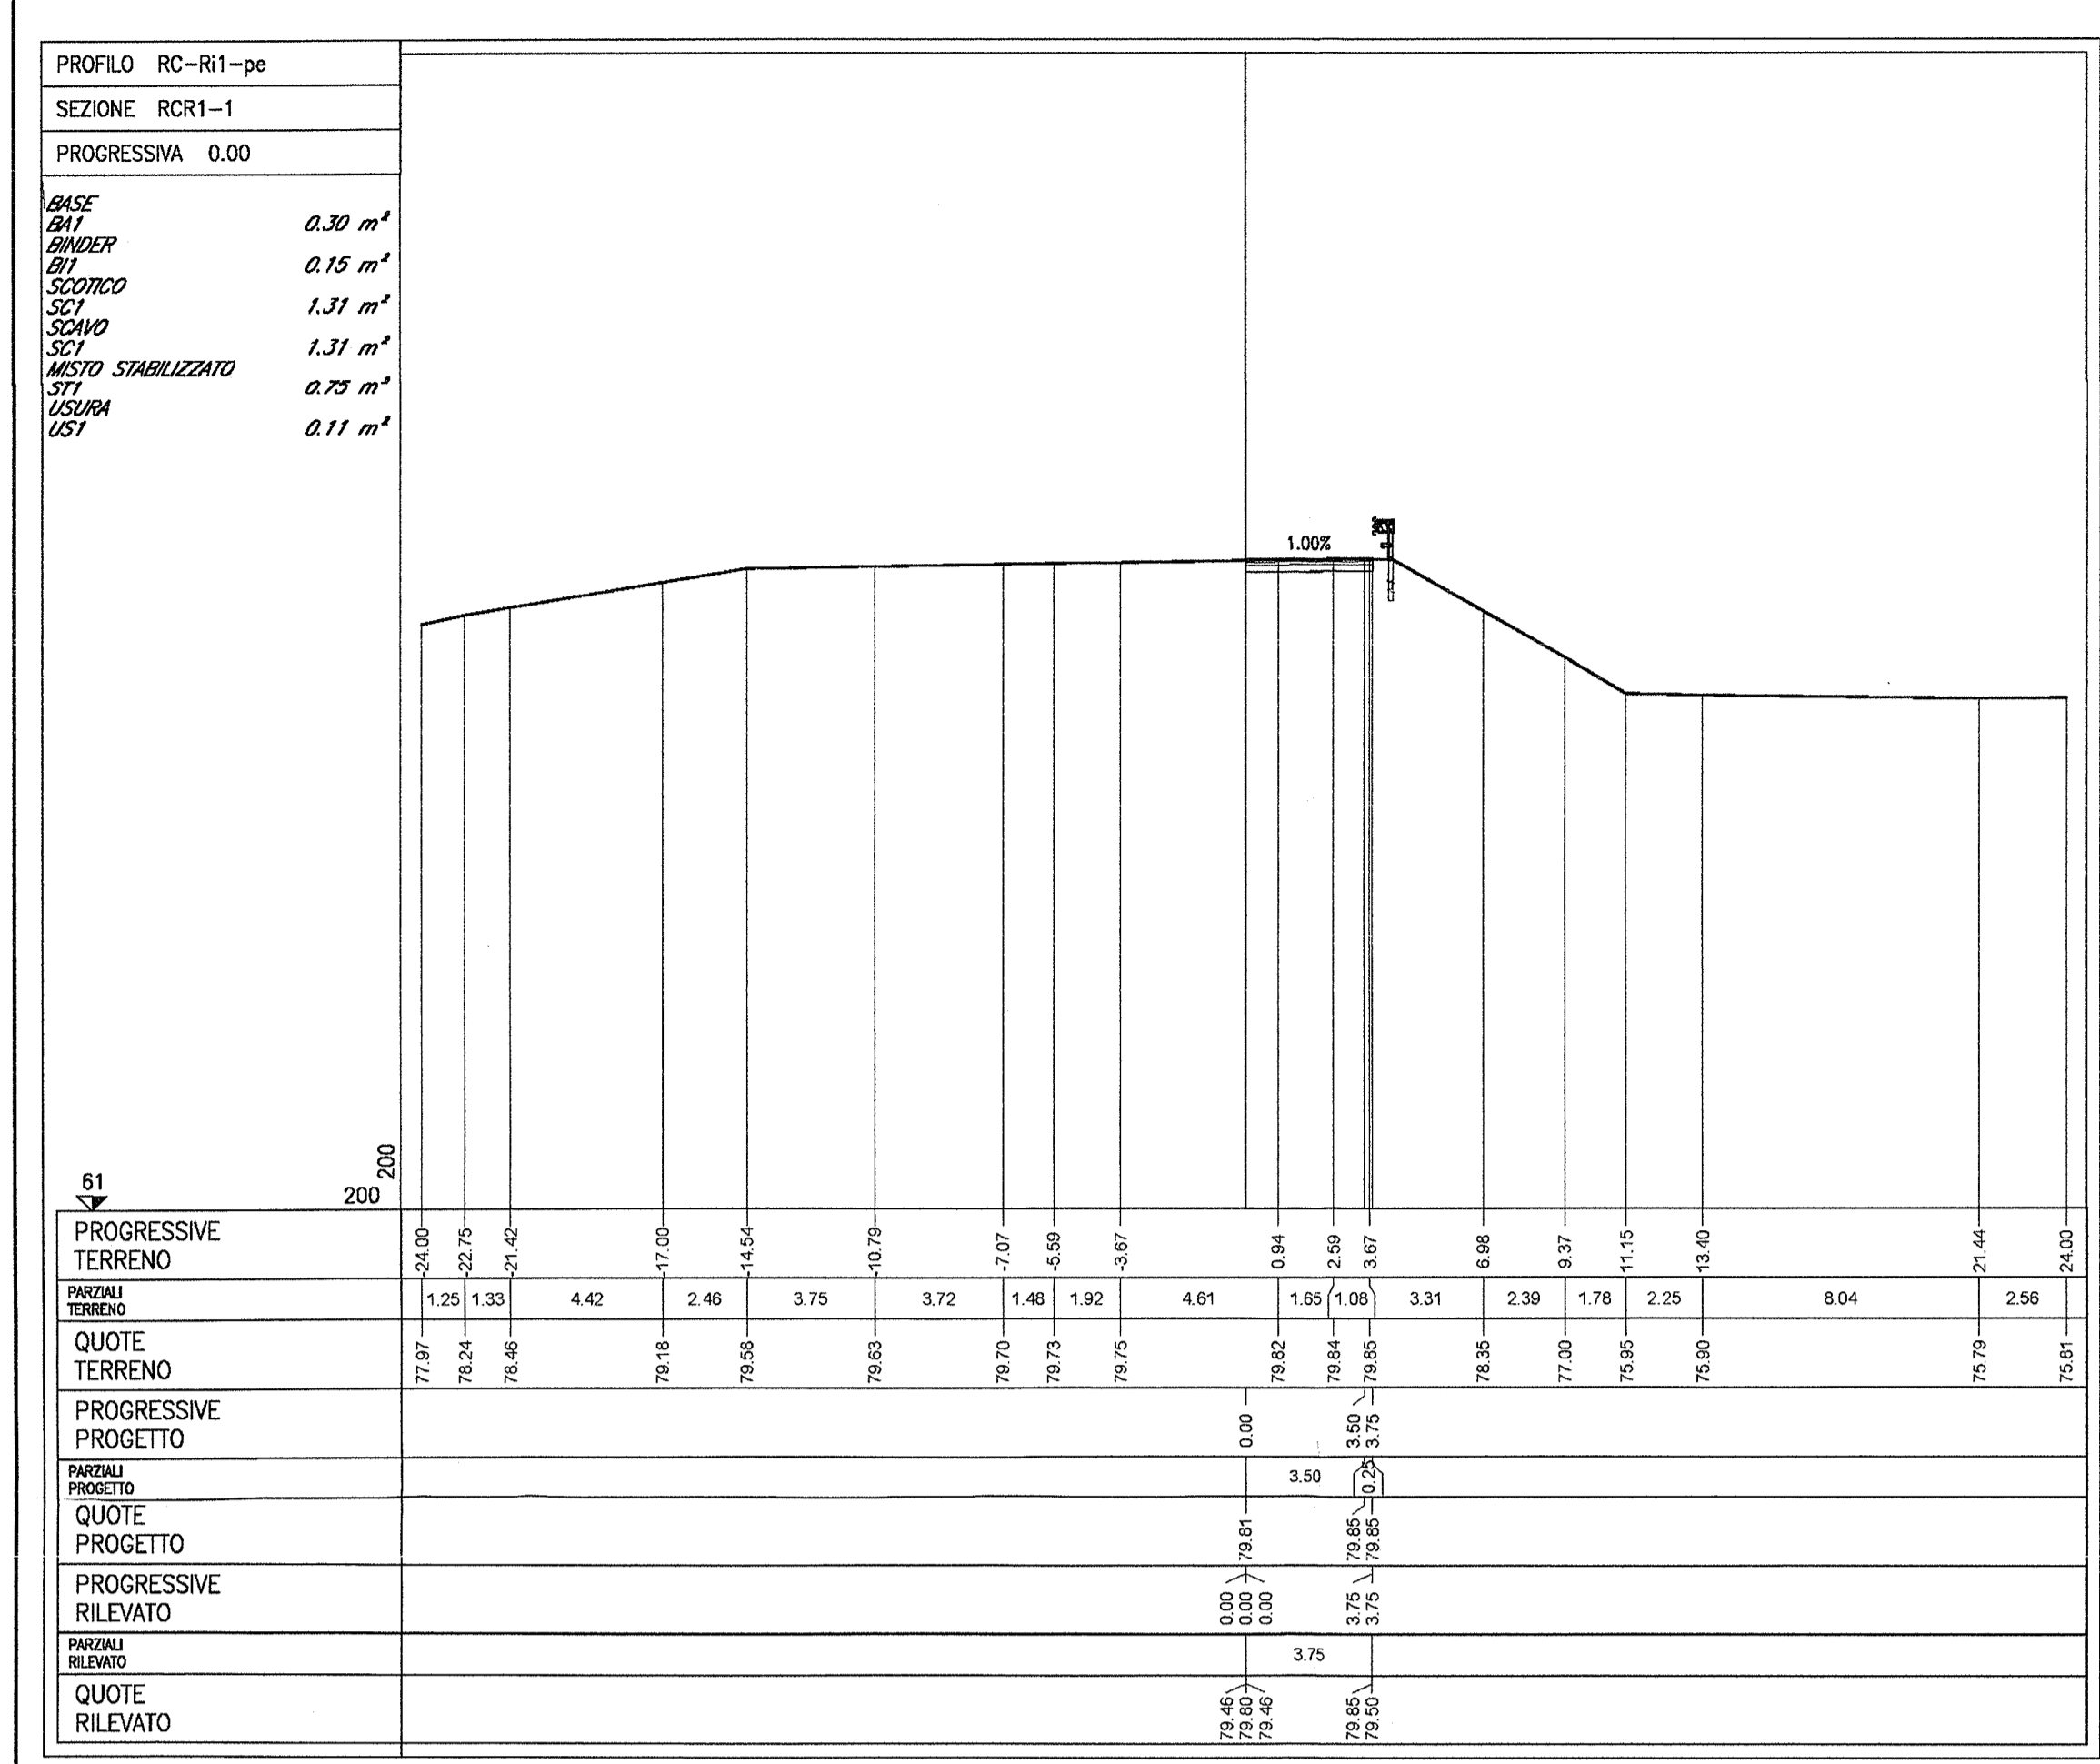

NOTE GENERALI

- TUTTE LE MISURE SONO ESPRESSE IN METRI

COMMITTENTE: **RFI** GRUPPO FERROVIE DELLO STATO

ALTA SORVEGLIANZA: **ITALFERR** GRUPPO FERROVIE DELLO STATO

GENERAL CONTRACTOR: **Cepav due** Consorzio ENI per l'Alta Velocità

INFRASTRUTTURE FERROVIARIE STRATEGICHE DEFINITE DALLA LEGGE OBIETTIVO N. 443/01

LINEA A.V. I.A.C. TORINO - VENEZIA Tratta MILANO - VERONA
 Loto funzionale Brescia-Verona
 PROGETTO ESECUTIVO
 NV22 - RIQUALIFICAZIONE VIA CASON - VIA CANOVA
 Rotatoria C. Ramo R1 Sezioni trasversali.

GENERAL CONTRACTOR: **Cepav due** Consorzio ENI per l'Alta Velocità

DIRETTORE LAVORI: **Cepav due** Consorzio ENI per l'Alta Velocità

SCALA: 1:200

COMMESSA LOTTO FASE ENTE TIPO DOC. OPERA/DISCIPLINA PROGR. REV.

INOR 11 E E2 W9 NV22E0 004 A

PROGETTAZIONE

Rev.	Descrizione	Autore	Data	Revisione	Data
A	EMMISSIONE	Domenico	17/05/10	1	17/05/10
B					
C					


FILE: INOR11E2W9NV22E004A_10.dwg

Stampato dal Servizio di plottaggio ITALFERR S.p.A. CUP: F81H100000008

Scalo di plot: 1:1 ALBA S.T.L.