


LINEA DI COSTA LUGLIO 2019
 LINEA DI COSTA APRILE 2019

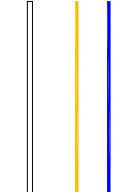

PROGETTO ESECUTIVO




Il Prefetto della Provincia di Messina
 Commissario Delegato ex O.P.C.M. n. 3633 del 5 Dicembre 2007
COMUNE DI MESSINA
 LAVORI DI COSTRUZIONE DELLA PIATTAFORMA LOGISTICA
 INTERMODALE TREMESTIERI CON ANNESSO SCALO PORTUALE



Titolo ed. del. inv.	
Scad. 1:4500	Tit. 22/07/2019
RILEVI TOPOGRAFICI PLANIMETRIA TREMESTIERI 1:4500	
Aut. 1.1	Tit. n. 1.1

(Formato A0 1189x1641)

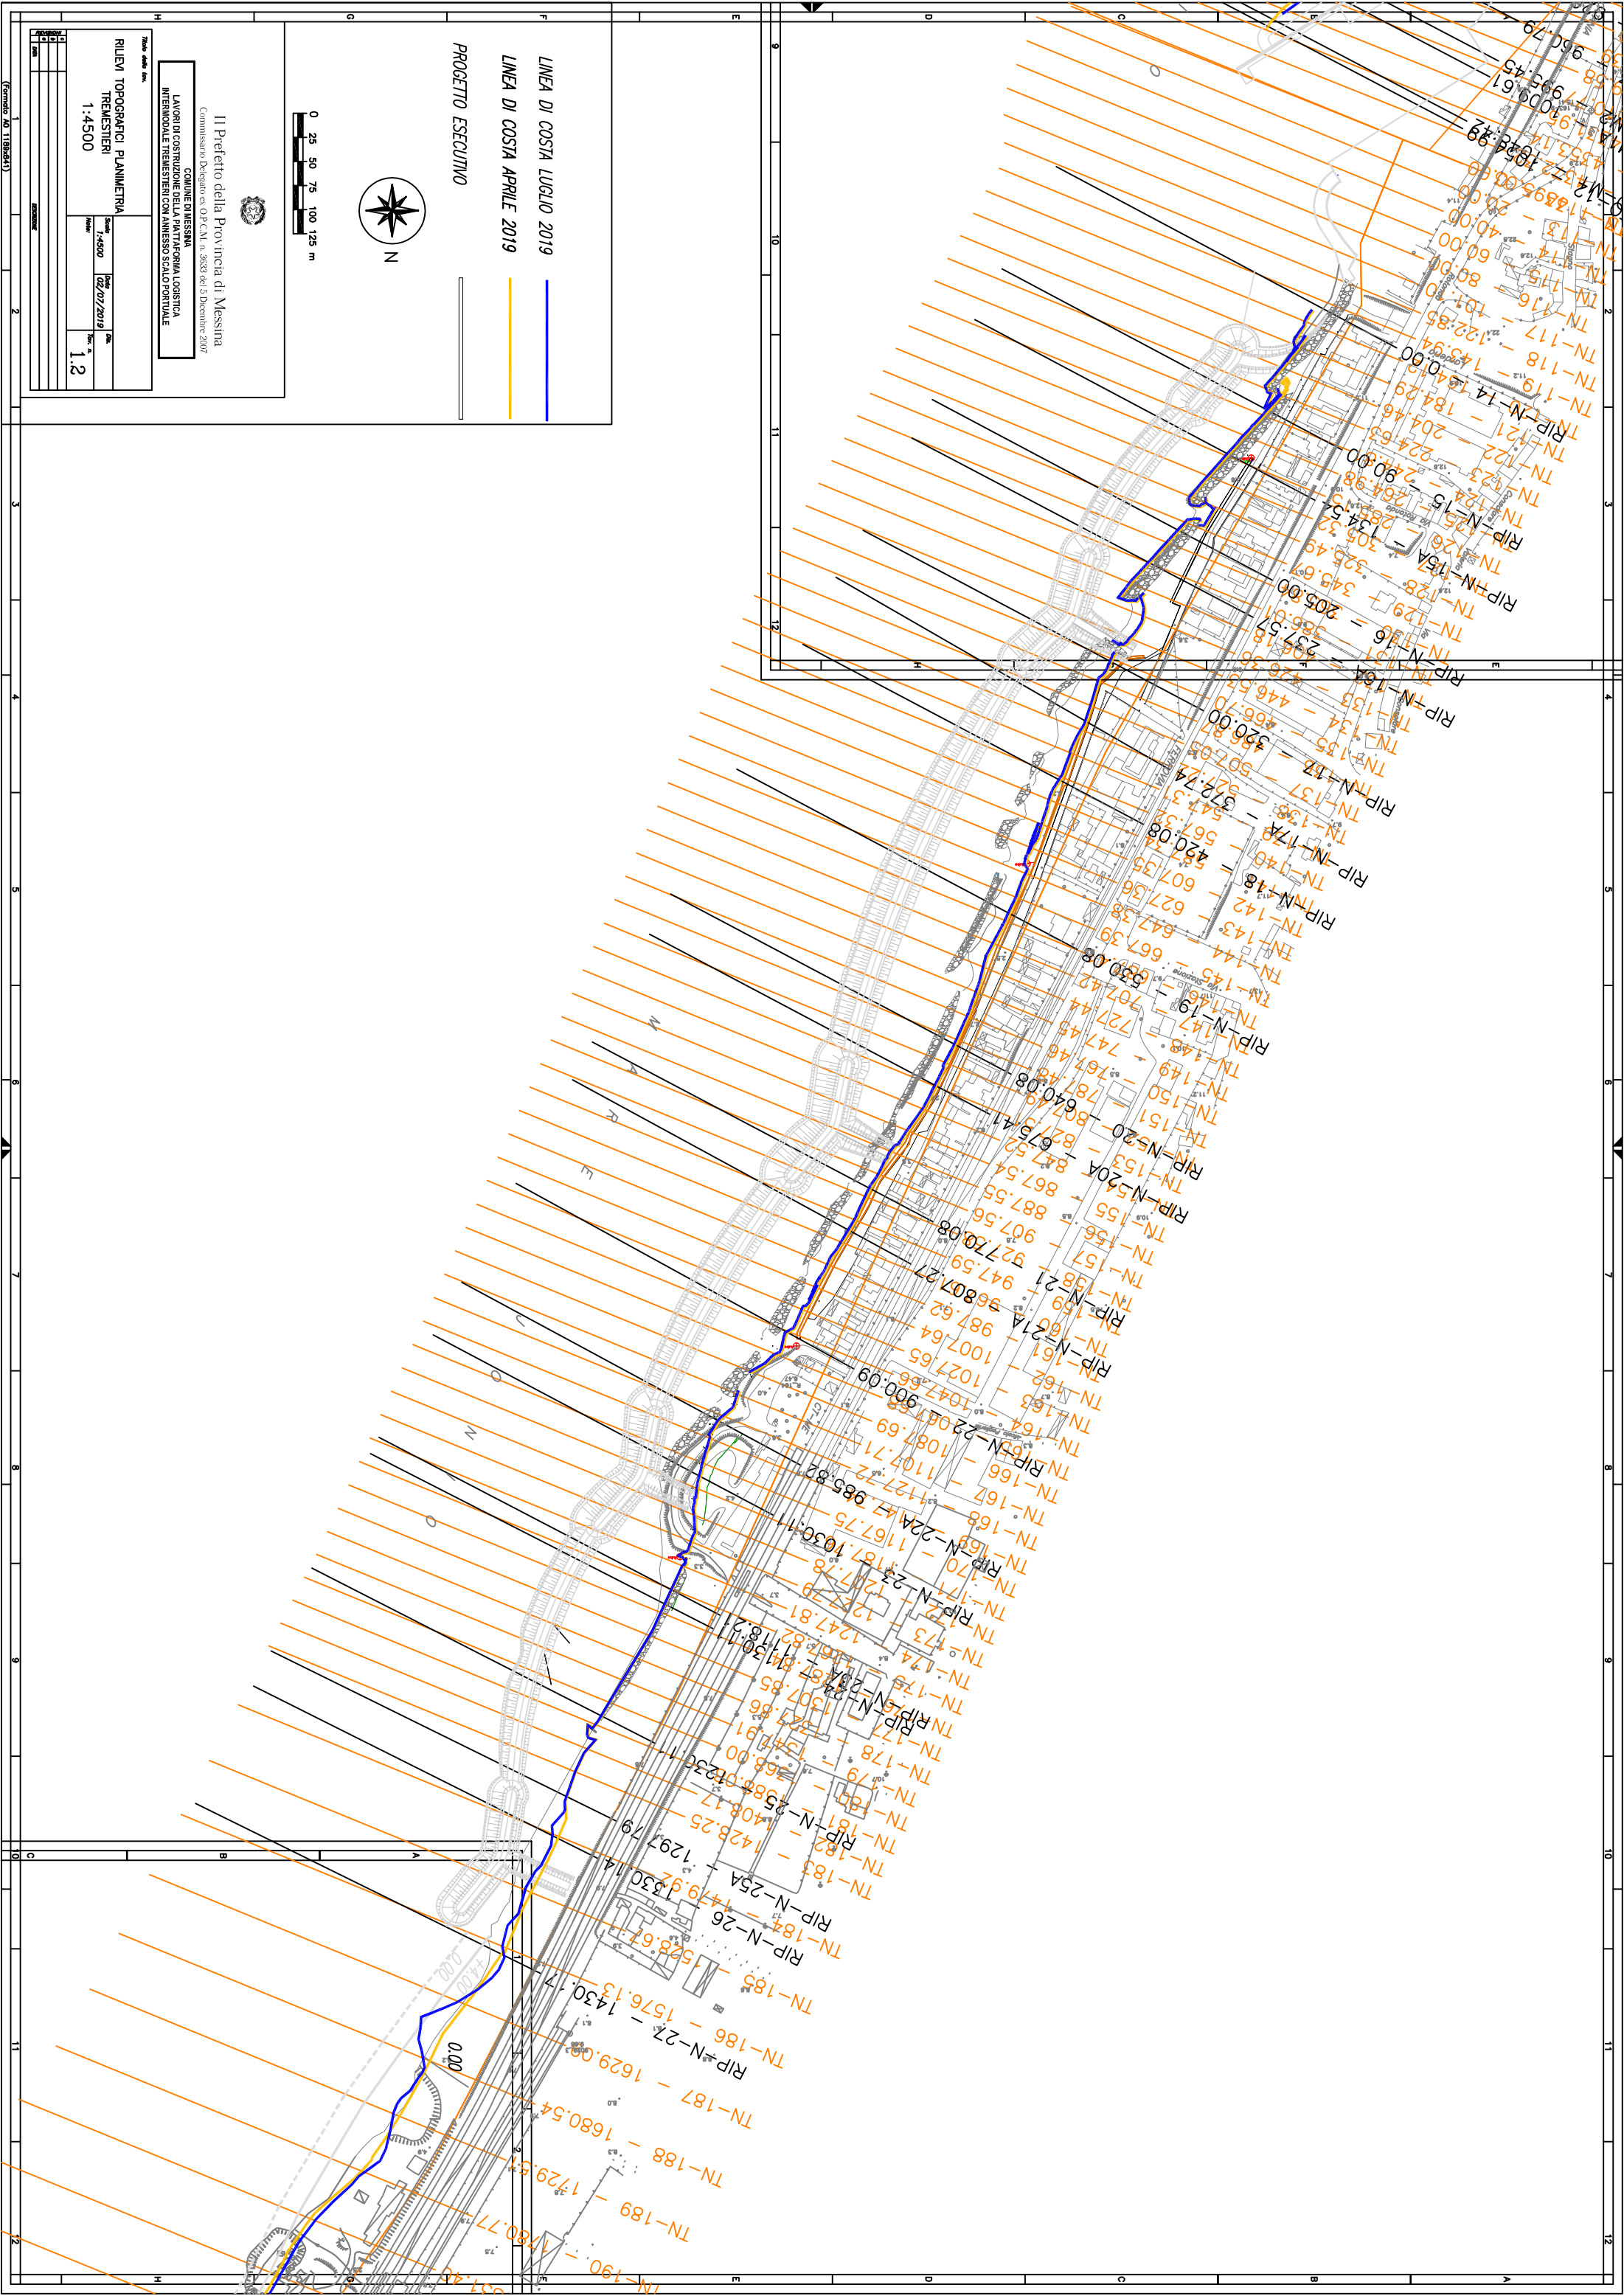

Il Prefetto della Provincia di Messina
 Commissario Delegato ex O.P.C.M. n. 3633 del 5 Dicembre 2007

Comune di Messina
 LAVORI DI COSTRUZIONE DELLA PIATTAFORMA LOGISTICA
 INTERMODALE TREMESTIERI CON ANNESSO SCALO PORTUALE

Titolo urban. loc.
 RILEVI TOPOGRAFICI PLANIMETRIA
 TREMESTIERI
 1:4500


Scale 1:4500
 Data 02/07/2019
 Fog. n. 1.2

0 25 50 75 100 125 m

N

LINEA DI COSTA LUGLIO 2019
 LINEA DI COSTA APRILE 2019
 PROGETTO ESECUTIVO


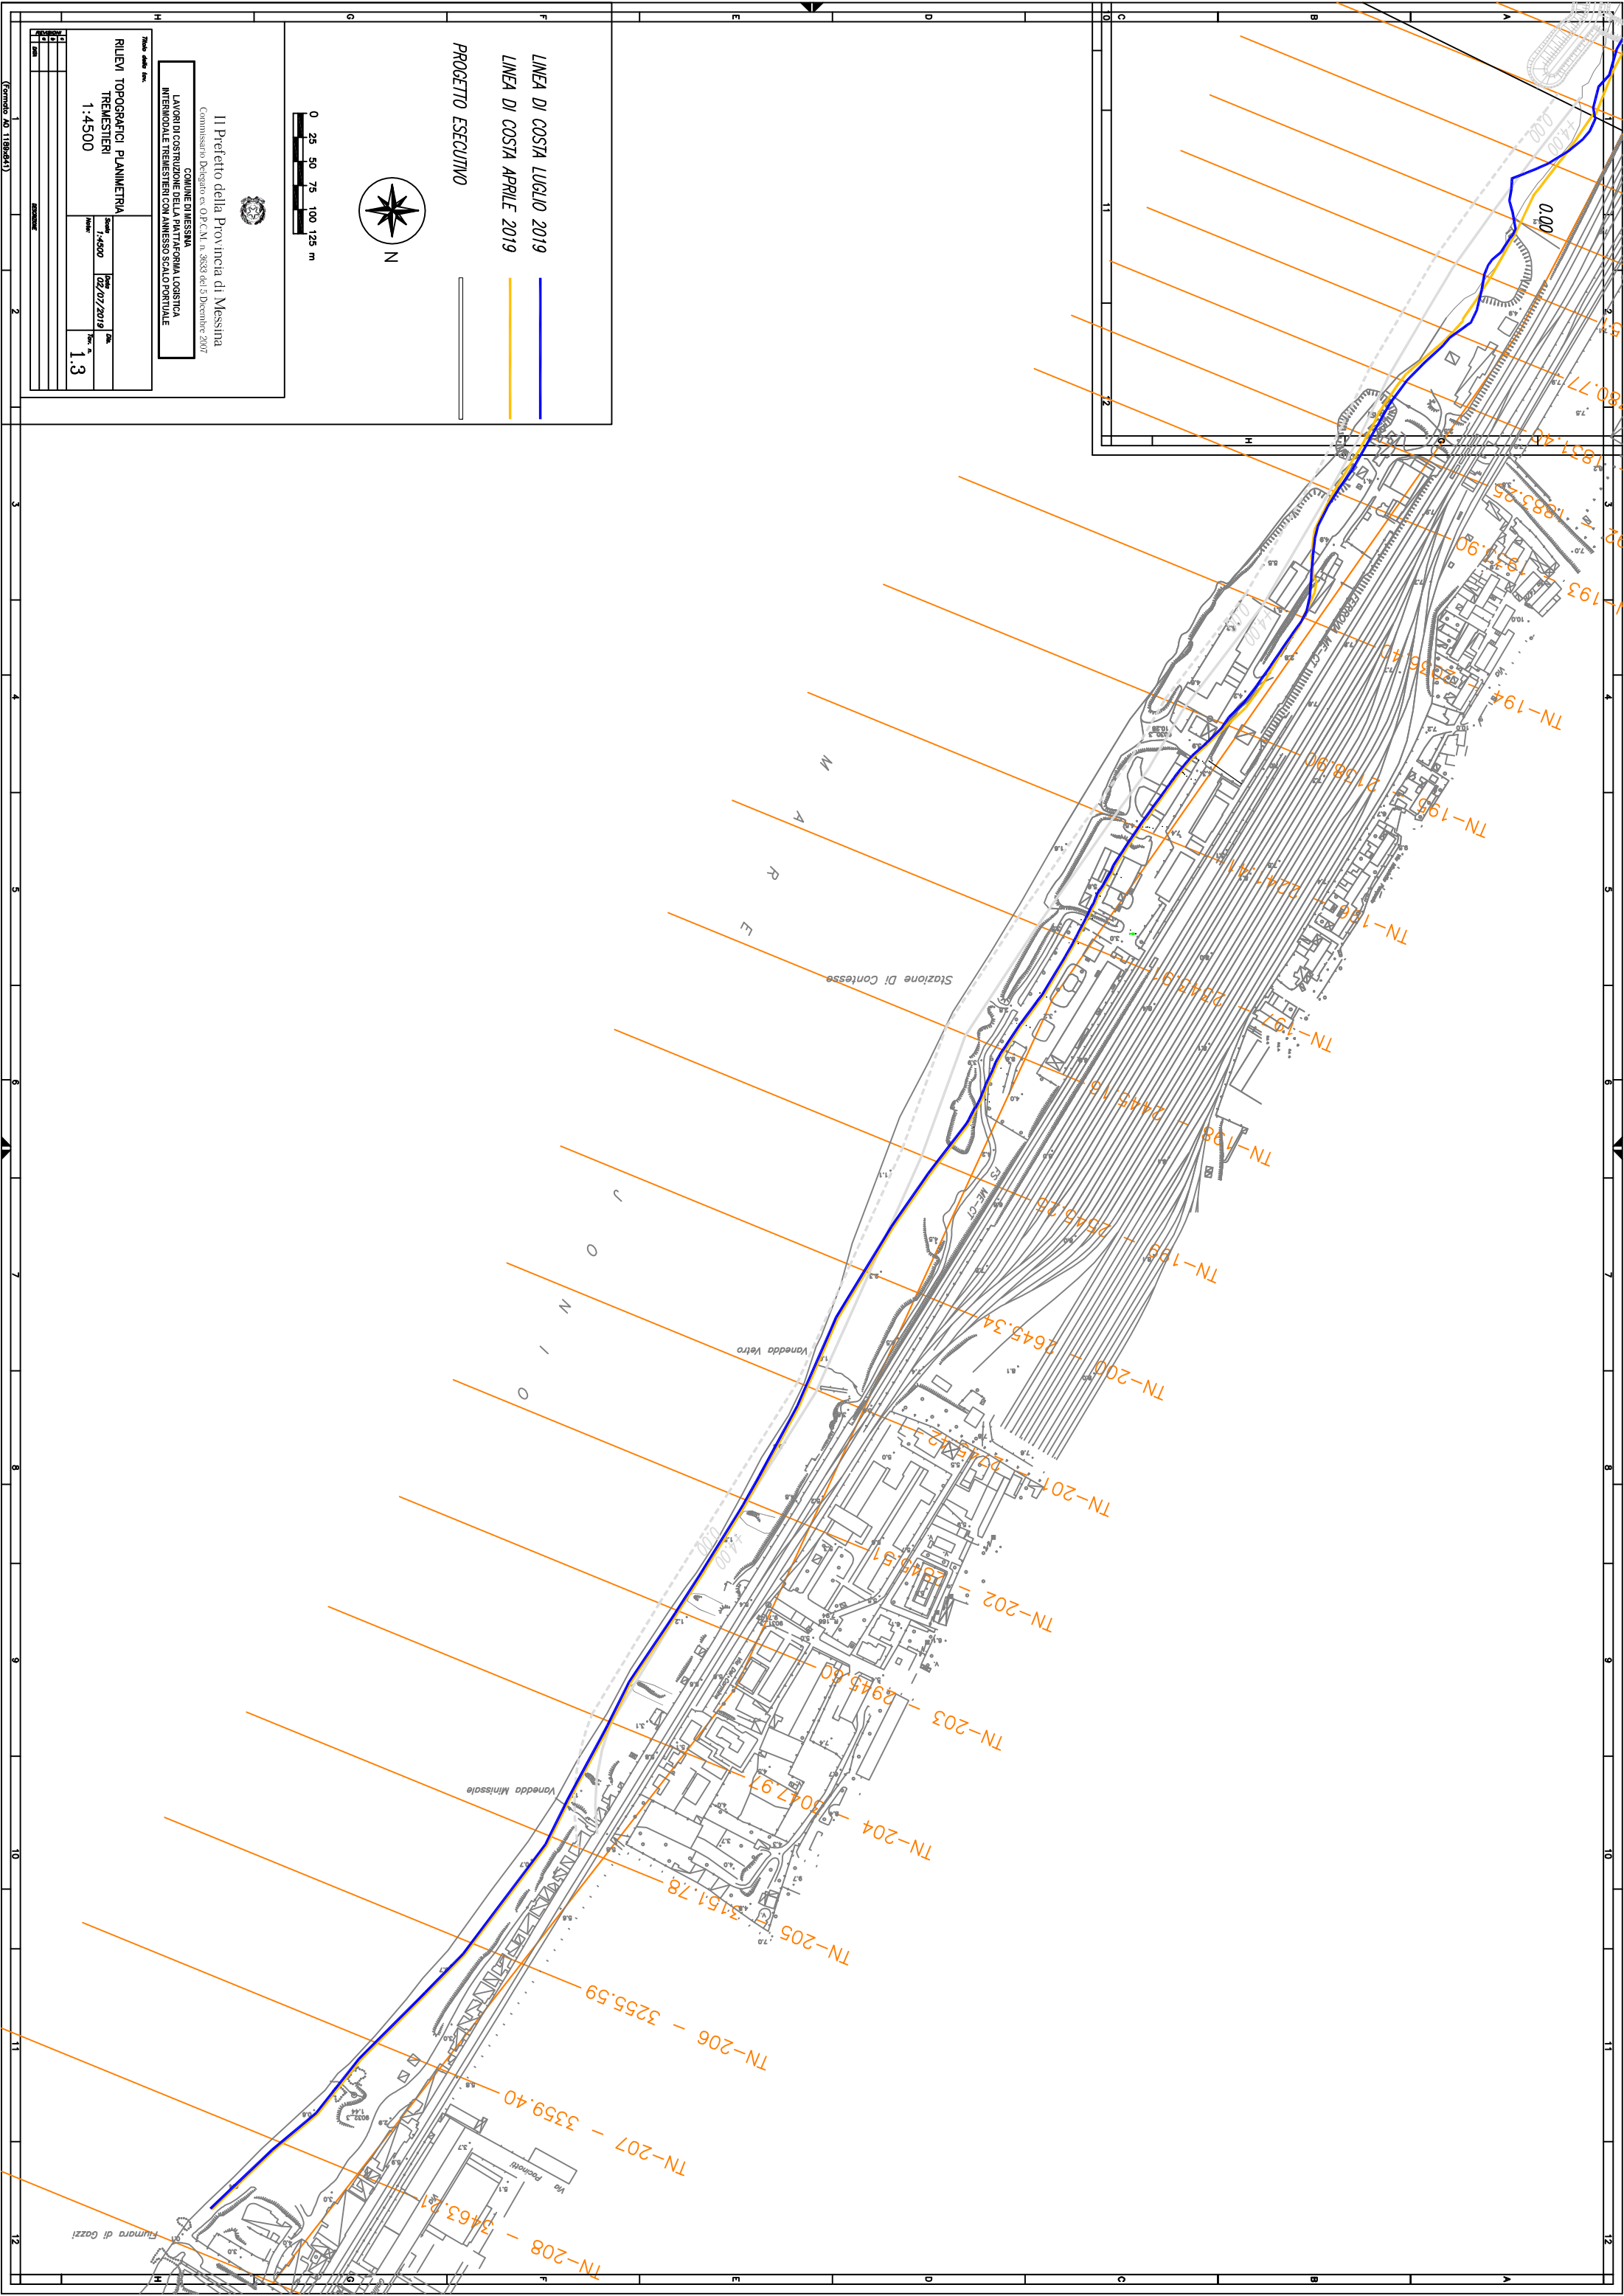

<p>Il Prefetto della Provincia di Messina Commissario Delegato ex O.P.C.M. n. 3633 del 5 Dicembre 2007</p> <p>COMUNE DI MESSINA LAVORI DI COSTRUZIONE DELLA PIATTAFORMA LOGISTICA INTERMODALE TRIMESTIERI CON ANNESSO SCALO PORTUALE</p>	<p>Scala 1:4500</p> <p>02/07/2019</p> <p>1.3</p>
--	--

LINEA DI COSTA LUGLIO 2019
 LINEA DI COSTA APRILE 2019
 PROGETTO ESECUTIVO



0 25 50 75 100 125 m

RILEVI TOPOGRAFICI PLANIMETRIA
 TRIMESTIERI
 1:4500

02/07/2019
 1.3

