

- LINEA DI COSTA LUGLIO 2019
- LINEA DI COSTA AGOSTO 2019
- LINEA DI COSTA OTTOBRE 2019
- LINEA DI COSTA NOVEMBRE 2019
- LINEA DI COSTA DICEMBRE 2019

PROGETTO ESECUTIVO




Il Prefetto della Provincia di Messina  
 Commissario Delegato ex O.P.C.M. n. 3833 del 12 Dicembre 2007

**COMUNE DI MESSINA**  
 LAVORI DI COSTRUZIONE DELLA PIATTAFORMA LOGISTICA  
 INTERMODALE TREMESTIERI CON ANNESSO SCALO PORTUALE

RILIEVI TOPOGRAFICI PLANIMETRIA TREMESTIERI	Scala: 1:4500	Data: 05/12/2019
1:4500		Foglio n. 1.1

Tiratura della serie: \_\_\_\_\_

AUT. REG. \_\_\_\_\_

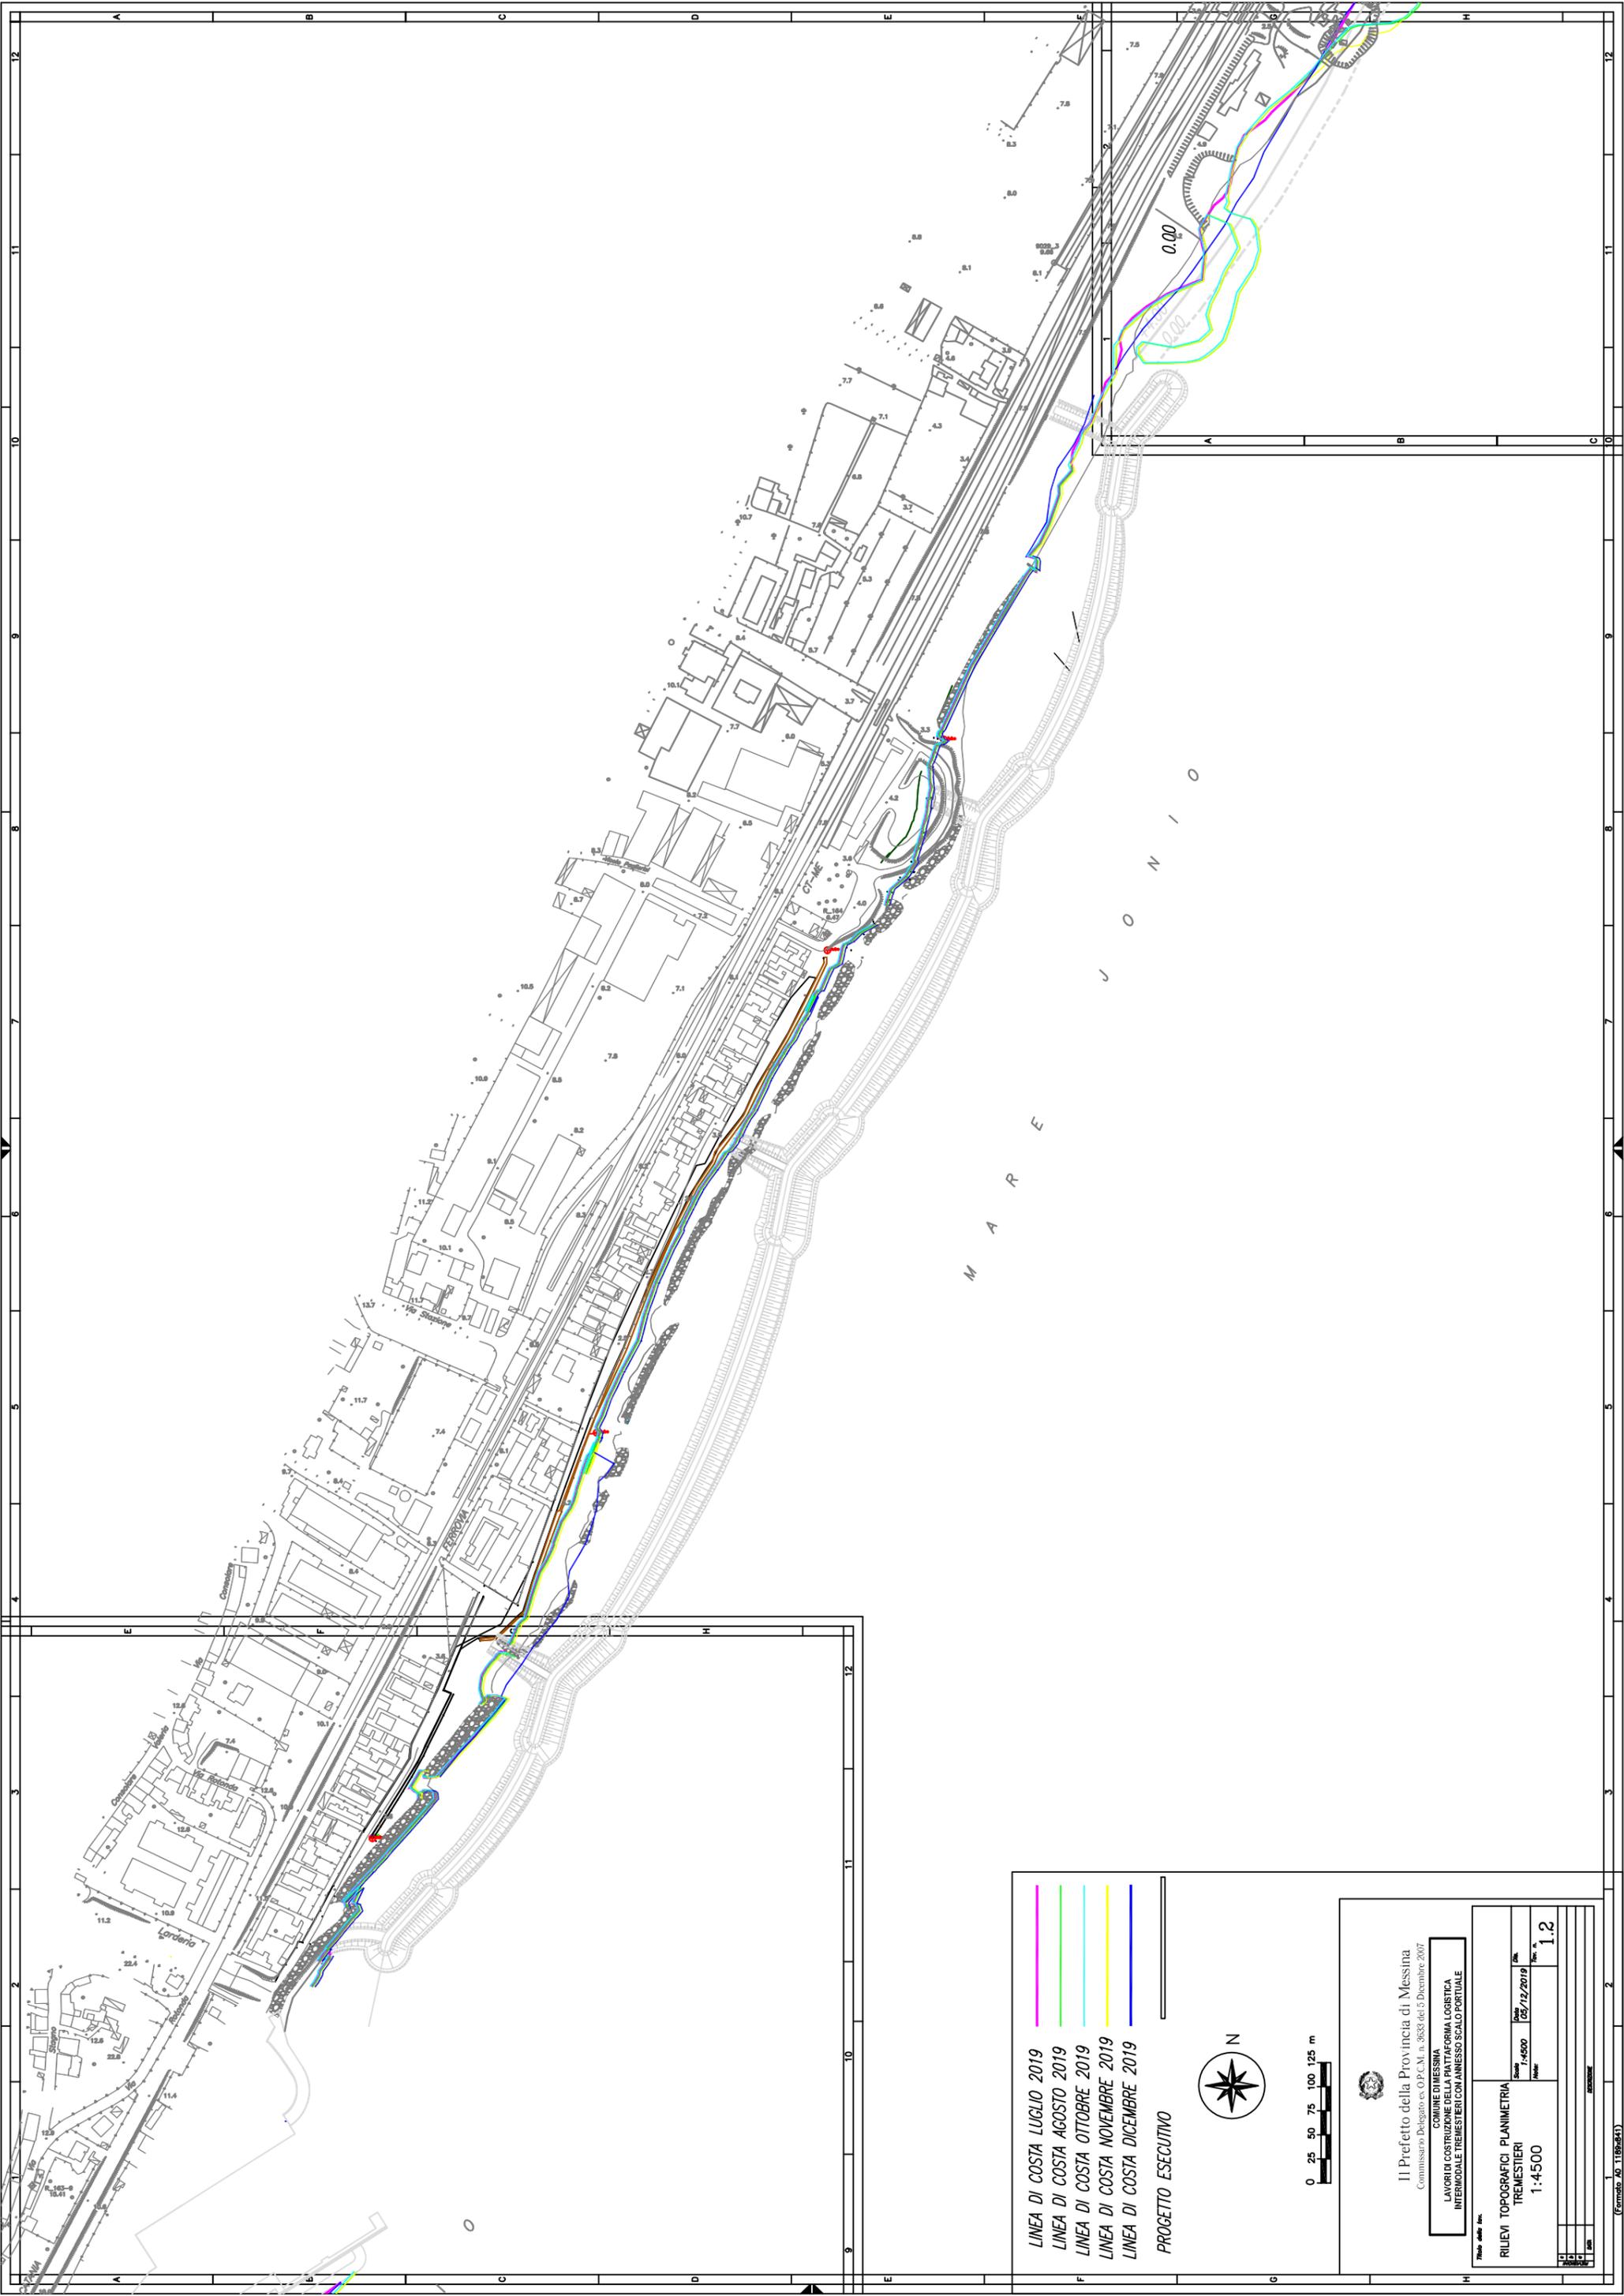

- LINEA DI COSTA LUGLIO 2019
- LINEA DI COSTA AGOSTO 2019
- LINEA DI COSTA OTTOBRE 2019
- LINEA DI COSTA NOVEMBRE 2019
- LINEA DI COSTA DICEMBRE 2019
- PROGETTO ESECUTIVO




Il Prefetto della Provincia di Messina  
Commissario Delegato ex O.P.C.M. n. 3833 del 5 Dicembre 2007

**COMUNE DI MESSINA**  
**LAVORI COSTRUZIONE DELLA PIATTAFORMA LOGISTICA**  
**INTERMODALE TREMESTERI CON ANNESSO SCALO PORTUALE**

<b>RILIEVI TOPOGRAFICI PLANIMETRIA TREMESTERI</b>	<b>Scala</b> 1:4500	<b>Data</b> 05/12/2019
<b>1:4500</b>		<b>1.2</b>
AUTORE	REDAZIONE	ESECUZIONE



- LINEA DI COSTA LUGLIO 2019
- LINEA DI COSTA AGOSTO 2019
- LINEA DI COSTA OTTOBRE 2019
- LINEA DI COSTA NOVEMBRE 2019
- LINEA DI COSTA DICEMBRE 2019
- PROGETTO ESECUTIVO

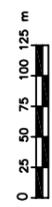

Il Prefetto della Provincia di Messina  
Commissario Delegato ex O.P.C.M. n. 3833 del 5 Dicembre 2007

**COMUNE DI MESSINA**  
**LAVORI COSTRUZIONE DELLA PIATTAFORMA LOGISTICA**  
**INTERMODALE TREMESTERI CON ANNESSO SCALO PORTUALE**

RILIEVI TOPOGRAFICI PLANIMETRIA TREMESTERI	Scala: 1:4500	Data: 05/12/2019
1:4500		Foglio n. 1.3

Titolo della Tavola: \_\_\_\_\_  
 Foglio n. \_\_\_\_\_  
 Edizione: \_\_\_\_\_