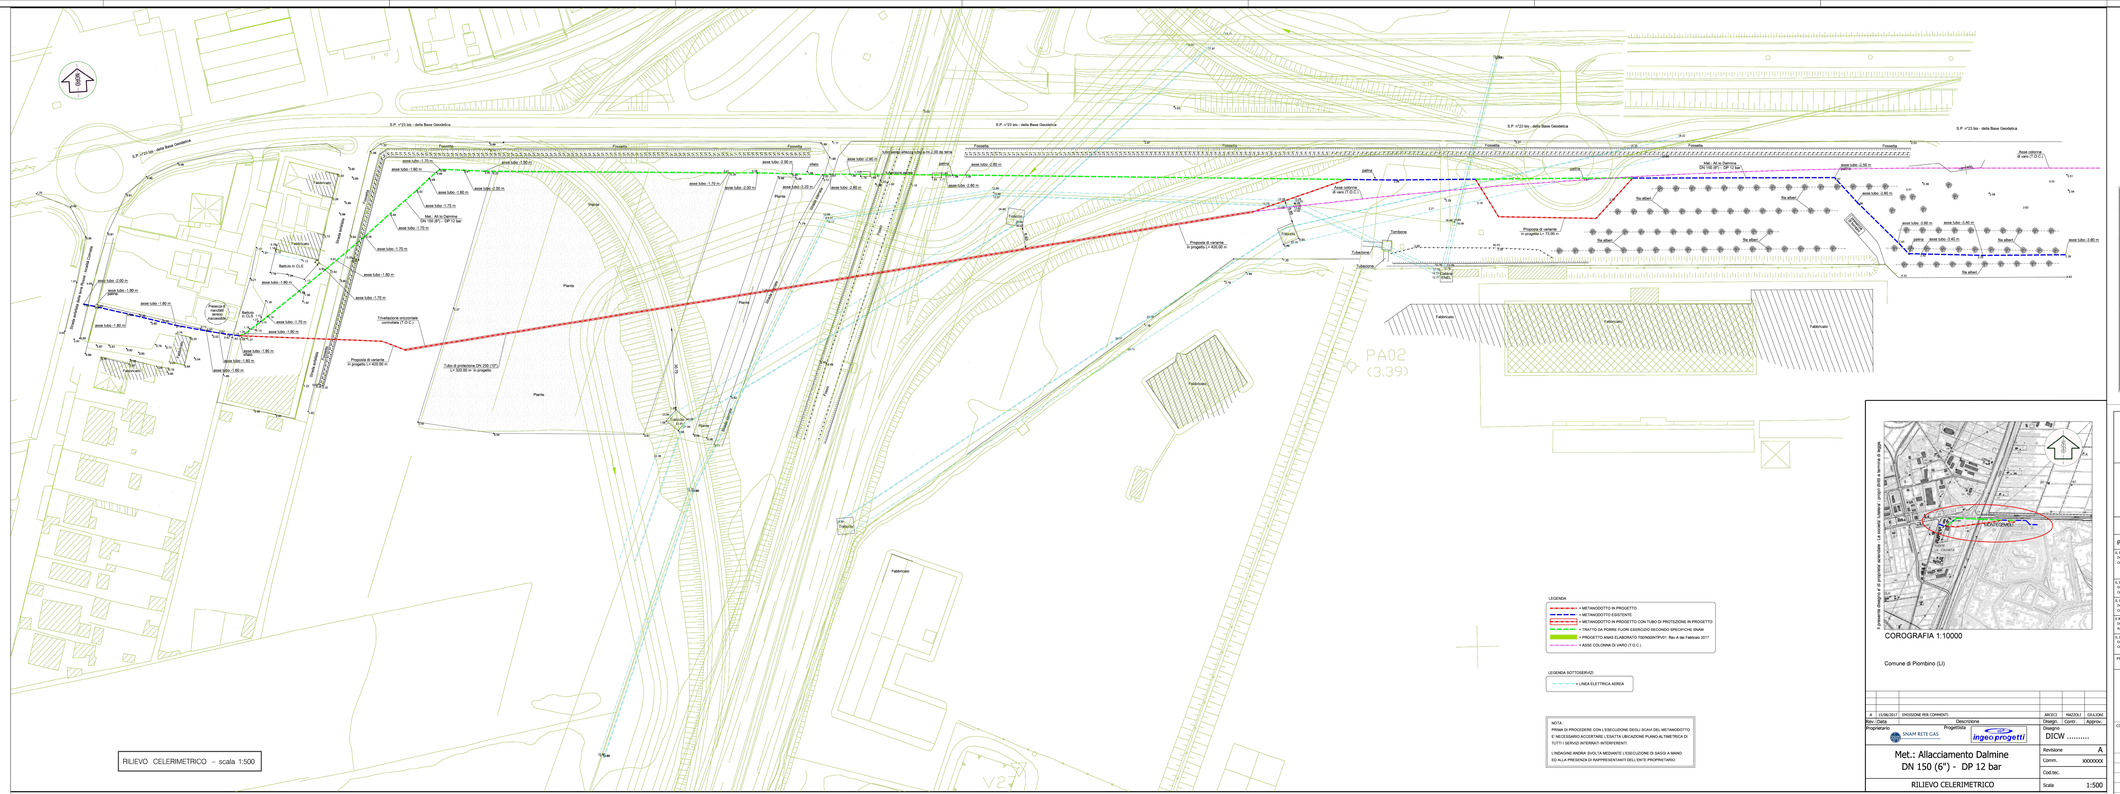
RILIEVO CELERIMETRICO – scala 1:500
S.P. n°23 bis - della Base Geodetica
Fossetta
Piano
Fabbricato
Tubazione
Tubo
Pozzetto
Palina
Asse colonna di vari (T.O.C.)
Proposta di variante in progetto (+ 420.00 m)
Tubo di protezione DN 250 (10") (+ 320.00 m in progetto)
