



DOCUMENTI DI RIFERIMENTO	N.

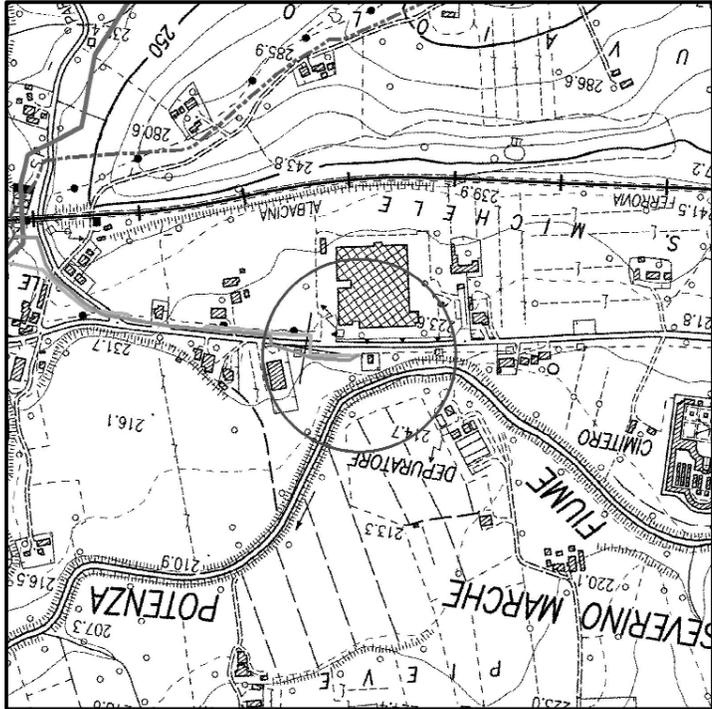


COROGRAFIA 1:10000
CTR 302150


1	SET '11	AGGIORNAMENTO	MONTINI	CANI	SABBATINI
0	APR '10	EMISSIONE	MONTINI	BIZZARRI	SABBATINI
Rev.	DATA	DESCRIZIONE	ELABORATO	VERIFICATO	APPROVATO
 snam rete gas		PROGETTISTA	 saipem		WBS NR/09157 COD. TEC. R-L12 COMMESSA SAIPEM 022022
					UNITA' N°. 220
Metanodotto: RIFACIMENTO ALLACCIAMENTO COMUNE DI SAN SEVERINO MARCHE DN 100 (4"), DP 75 bar			DIS. N. LC-D-83386		
			REVISIONE 1		
PUNTO DI INTERCETTAZIONE CON DISCAGGIO DI ALLACCIAMENTO Loc. "San Michele"			FG. 1 DI 3		
			SCALA		

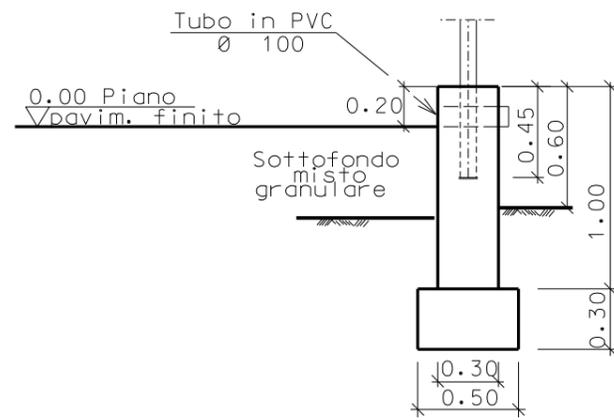


SEZIONE A - A

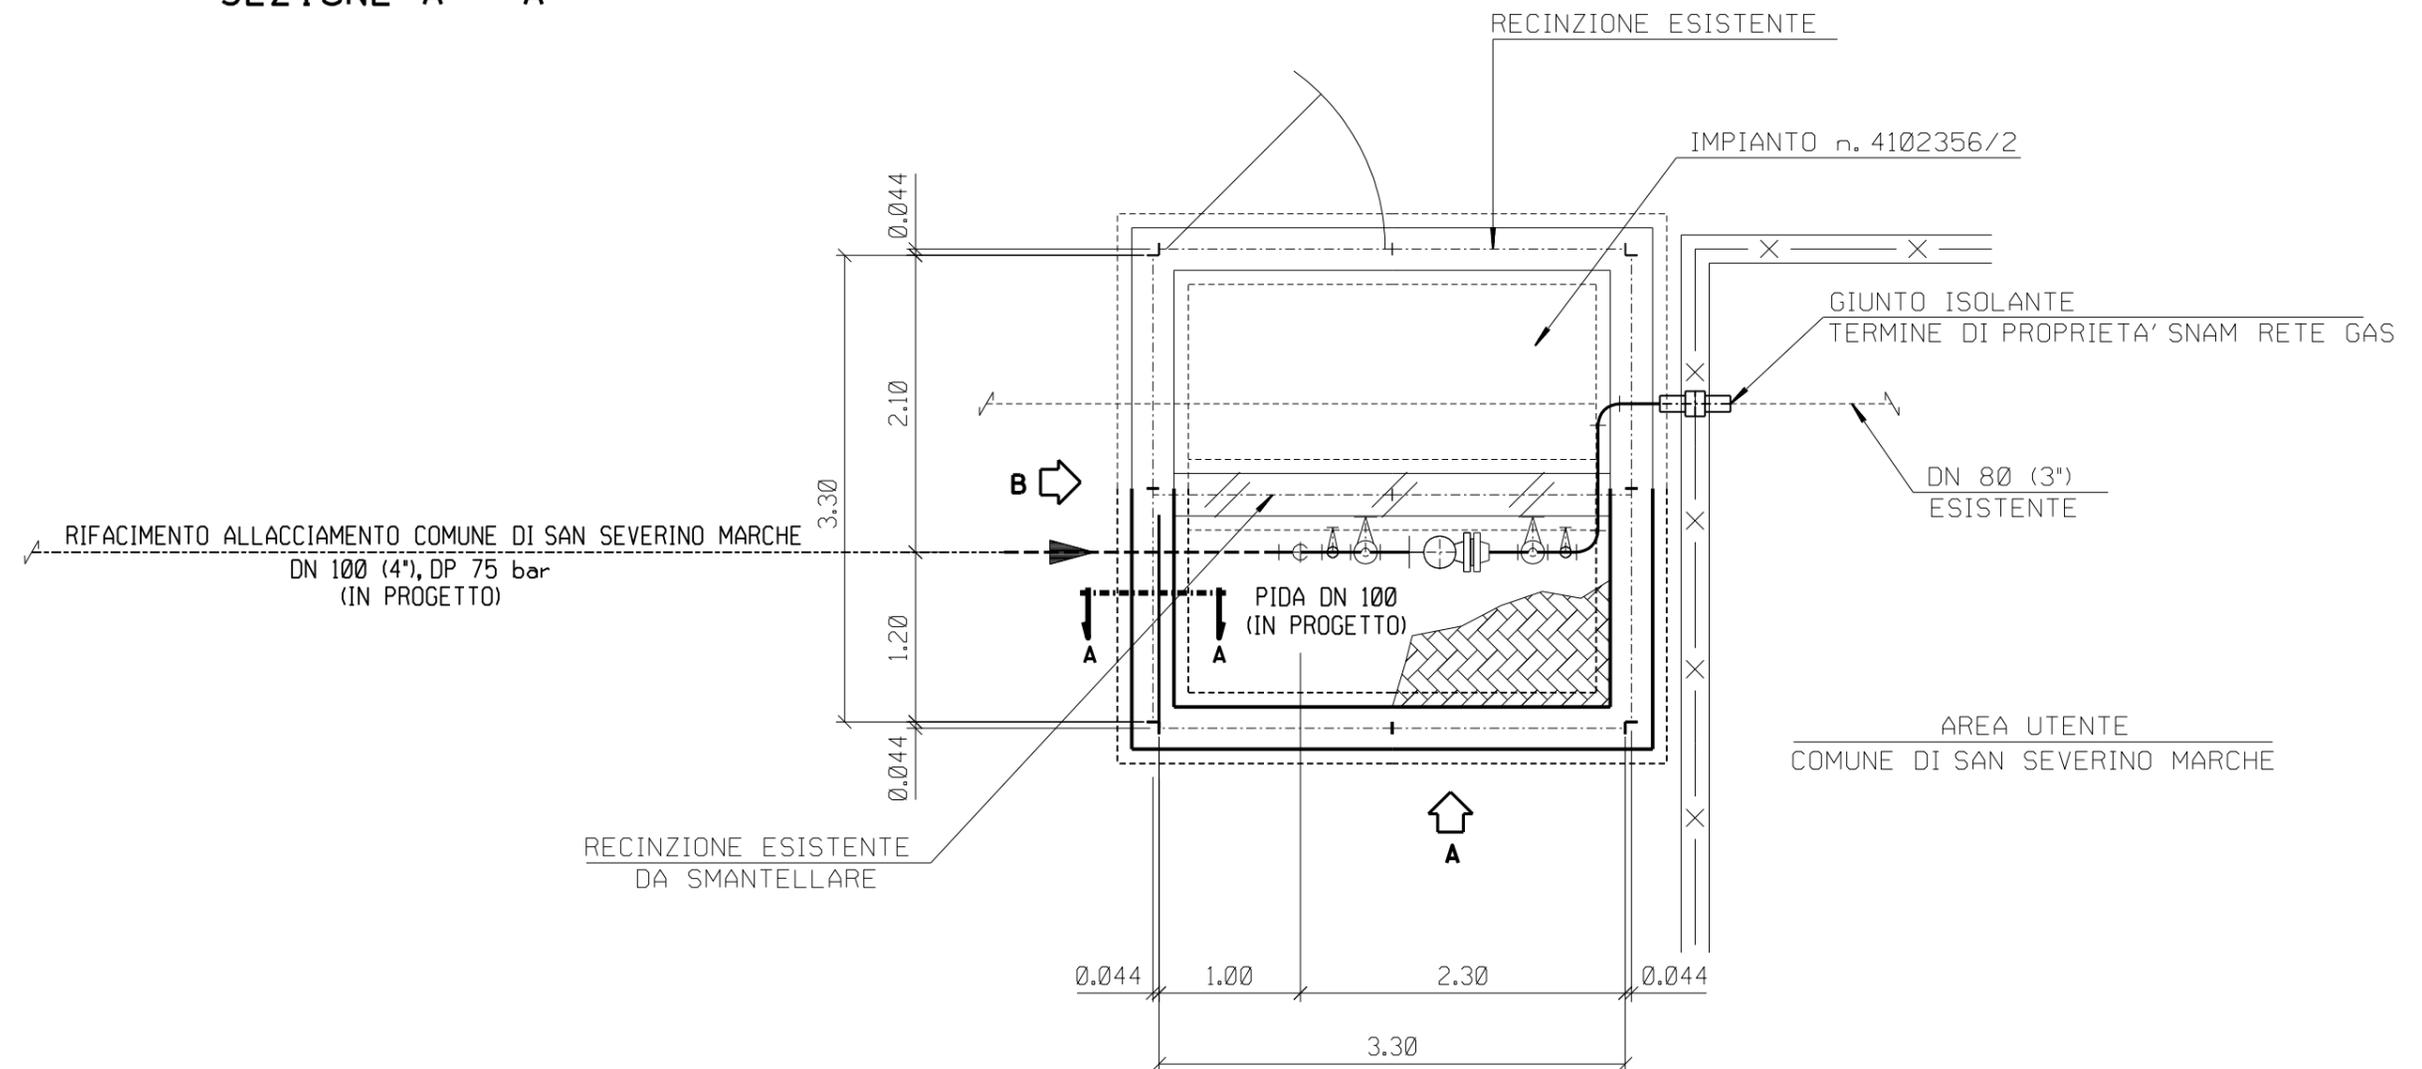

SCALA 1:50

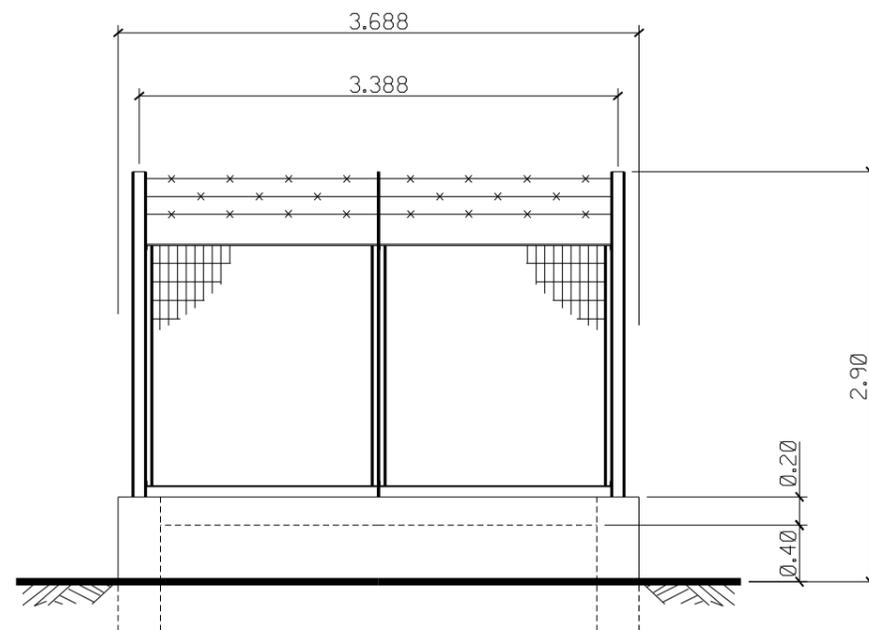

PROSPETTO A

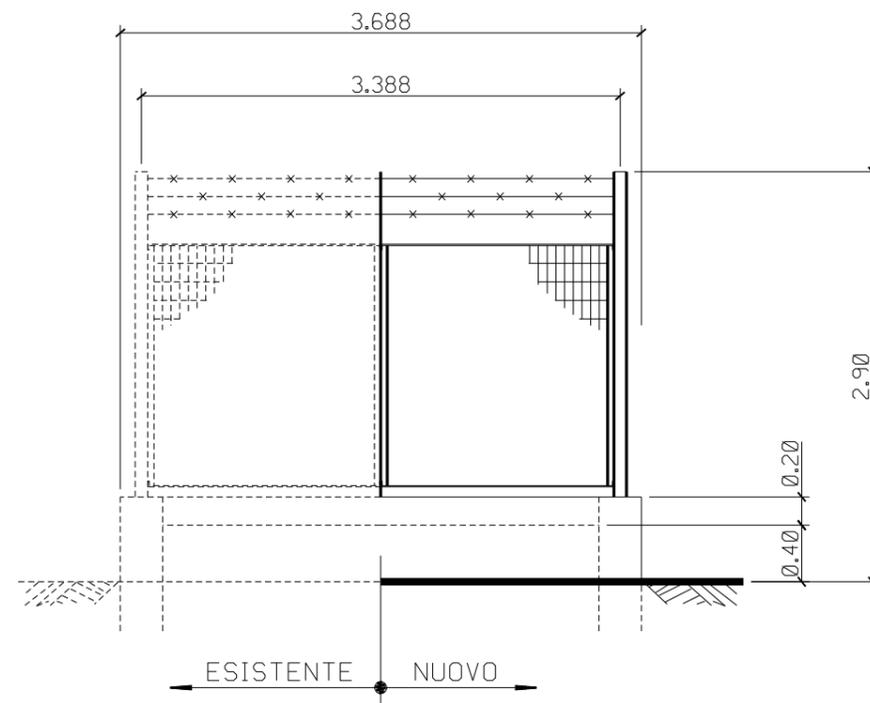

PROSPETTO B

SCALA 1:50

PROSPETTO A