



STATO CONCESSIONATO



STATO IN LAVORAZIONE



STATO IN VARIANTE




STATO CONCESSIONATO




STATO IN LAVORAZIONE



STATO IN VARIANTE

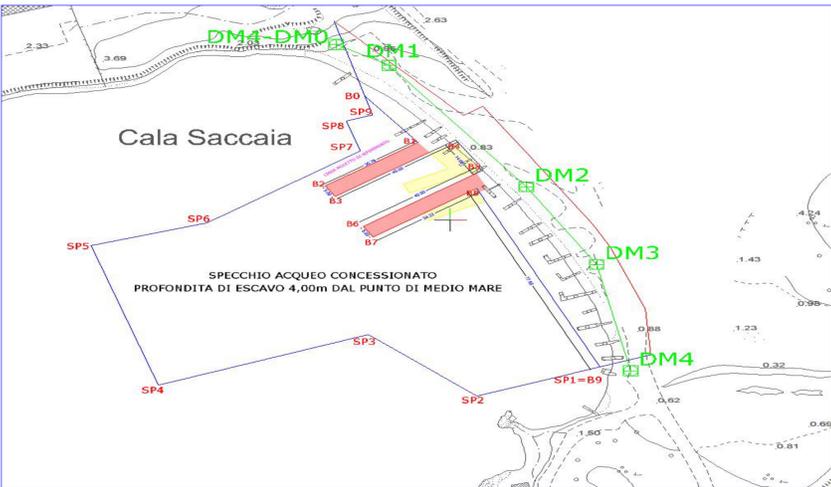

COMPARATIVA

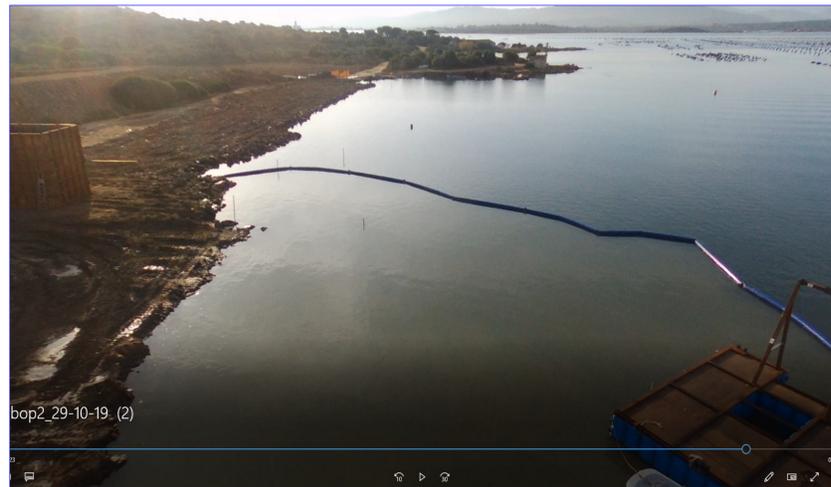

STATO IN LAVORAZIONE



INQUADRAMENTO CON DELIMITAZIONE CONFINI

<p>studio <b>Staik</b> Architettura &amp; Ingegneria Progettisti: Ing. Marco Chessa</p> <p>Via Galvani, 18 07024 Olbia (OT) Tel. + Fax: 0789 26310 E-Mail: hinicheva@gmail.com</p>		
<p>committente: <b>Industrie Cala Saccaia S.r.l.</b></p>		
<p>Progetto di un banchina annessa ad un capannone per lavorazione e rimessa yacht-VARIANTE IN CORSO D'OPERA</p>		
<p>sito: <b>Comune di Olbia Loc. Cala Saccaia</b></p>		
<p>BANCHINA: aggiornamento</p>	<p>scala: varie</p>	<p>progettista: <b>Ing. Pascualino Chessa</b></p>
<p><b>SIMULAZIONE FOTOGRAFICA</b></p>		
<p>elaborato:</p>		<p><b>07</b></p>
<p>data:</p>		<p><b>NOVEMBRE 2019</b></p>
