

COMUNE DI TIRANO

BORMIO

SONDRIO

ROTATORIA DI CAMPONE  
RAMO C  
RICUCITURA  
VIA STRADA STATALE S538  
PER TIRANO

RICUCITURA ELPORTO S538

RAMPA DI ACCESSO PRIVATA


ROTATORIA CAMPONE  
CORONA GIRATORIA CAMPI

ROTATORIA DI CAMPONE  
RAMO A  
ASSE PRINCIPALE DI  
PRODOTTO  
S.S. VARIANTE DI TIRANO  
DIREZIONE SONDRIO

ROTATORIA DI CAMPONE  
RAMO B  
ASSE PRINCIPALE DI  
PRODOTTO  
S.S. VARIANTE DI TIRANO  
DIREZIONE BORMIO

COLLEGAMENTO PRIVATA

N.B In rosso è indicato il progetto definitivo.

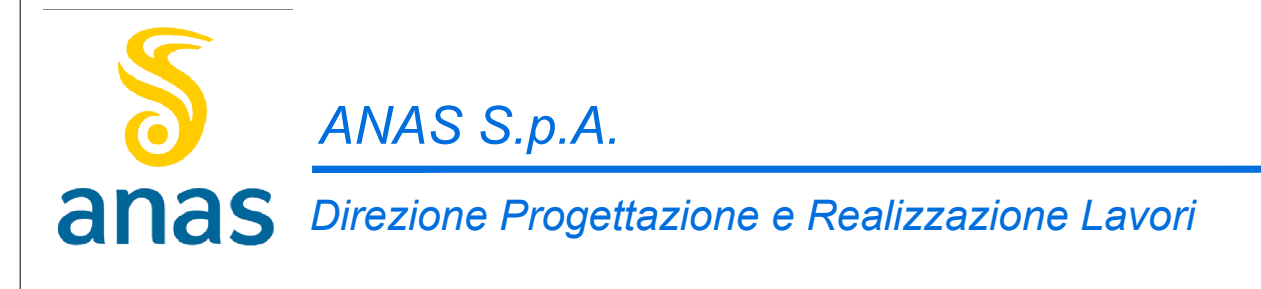

S.S. 38 - LOTTO 4: VARIANTE DI TIRANO DALLO SVINCOLO DI STAZZONA (COMPRESO) ALLO SVINCOLO DI LOVERO (CON COLLEGAMENTO ALLA DOGANA DI POSCHIAVO)  
S.S. 38 - LOTTO 4: NODO DI TIRANO - TRATTA "A" (SVINCOLO DI BIANZONE - SVINCOLO LA GANDA) E TRATTA "B" (SVINCOLO LA GANDA - CAMPONE IN TIRANO)

PROGETTO ESECUTIVO

<b>STUDIO CORONA</b> Ing. Renato Viani	<b>ING. RENATO DEL PRETE</b> Ing. Valerio Dotti	<b>ECOPLAN</b> Arch. Nicola Fabbri	<b>ee</b> Ing. Gabriele Innocenti
<b>UNING</b> Prof. Ing. Matteo Severini	<b>SETAC</b> Prof. Ing. Luigi Morandi	<b>ARKE</b> Ing. Giancarlo Anselmi	<b>DOT. GOL</b> DOTT. GOL RINALDO

VISTO IL RESPONSABILE DEL PROCEDIMENTO Dott. Ing. Giancarlo LUONGO	RESPONSABILE DELL'INTEGRAZIONE DELLE PRESTAZIONI SPECIALISTICHE Ing. Valerio BAUETTI	GEOLOGO DOTT. ING. ENRICO BIANCHI	IL COORDINATORE DELLA SICUREZZA IN FASE DI PROGETTAZIONE Ing. Giancarlo PANERI
---	---	--------------------------------------	---

AA23  
A - ELABORATI GENERALI  
AA - ELABORATI GENERALI  
PLANIMETRIA DI AFFIANCAMENTO ALLA RELAZIONE DI OTTEMPERANZA - Tav. 8 di 8

CODICE PROGETTO M1324	LIV. PROG. E	N. PROG. 1801	NOME FILE AA23-T00EG00GENP16_A.dwg	REVISIONE A	SCALA 1:1000
--------------------------	-----------------	------------------	---------------------------------------	----------------	-----------------

C					
B					
A	EMISSIONE	FEBBRAIO 2019	ING. LUIGI FOLLI	ING. FABRIZIO BAUETTI	ING. VALERIO BAUETTI
REV.	DESCRIZIONE	DATA	REDATTO	VERIFICATO	APPROVATO