



INQUADRAMENTO DELL'INTERVENTO
Rilievo Infrastruttura Esistente
Planimetria di rilievo da Km 5+500 A Km 6+050 - Zona 7

Codice Unico Progetto (CUP) : F91B09000070001

Codice Elaborato:



PA12_09 - E	0	0	0	G	E	2	0	4		Q	0	3	Z	R	8	0	6	4	A
-------------	---	---	---	---	---	---	---	---	--	---	---	---	---	---	---	---	---	---	---

Scale: 1:500

F																			
E																			
D																			
C																			
B																			
A	Aprile 2011	EMISSIONE								M. LITI									P. PAGLINO
REV.	DATA	DESCRIZIONE	REDDATTO	VERIFICATO	APPROVATO	AUTORIZZATO													

Responsabile del procedimento: Ing. MAURIZIO ARAMINI


---	---	--	--	--

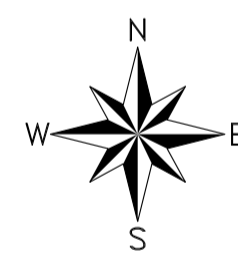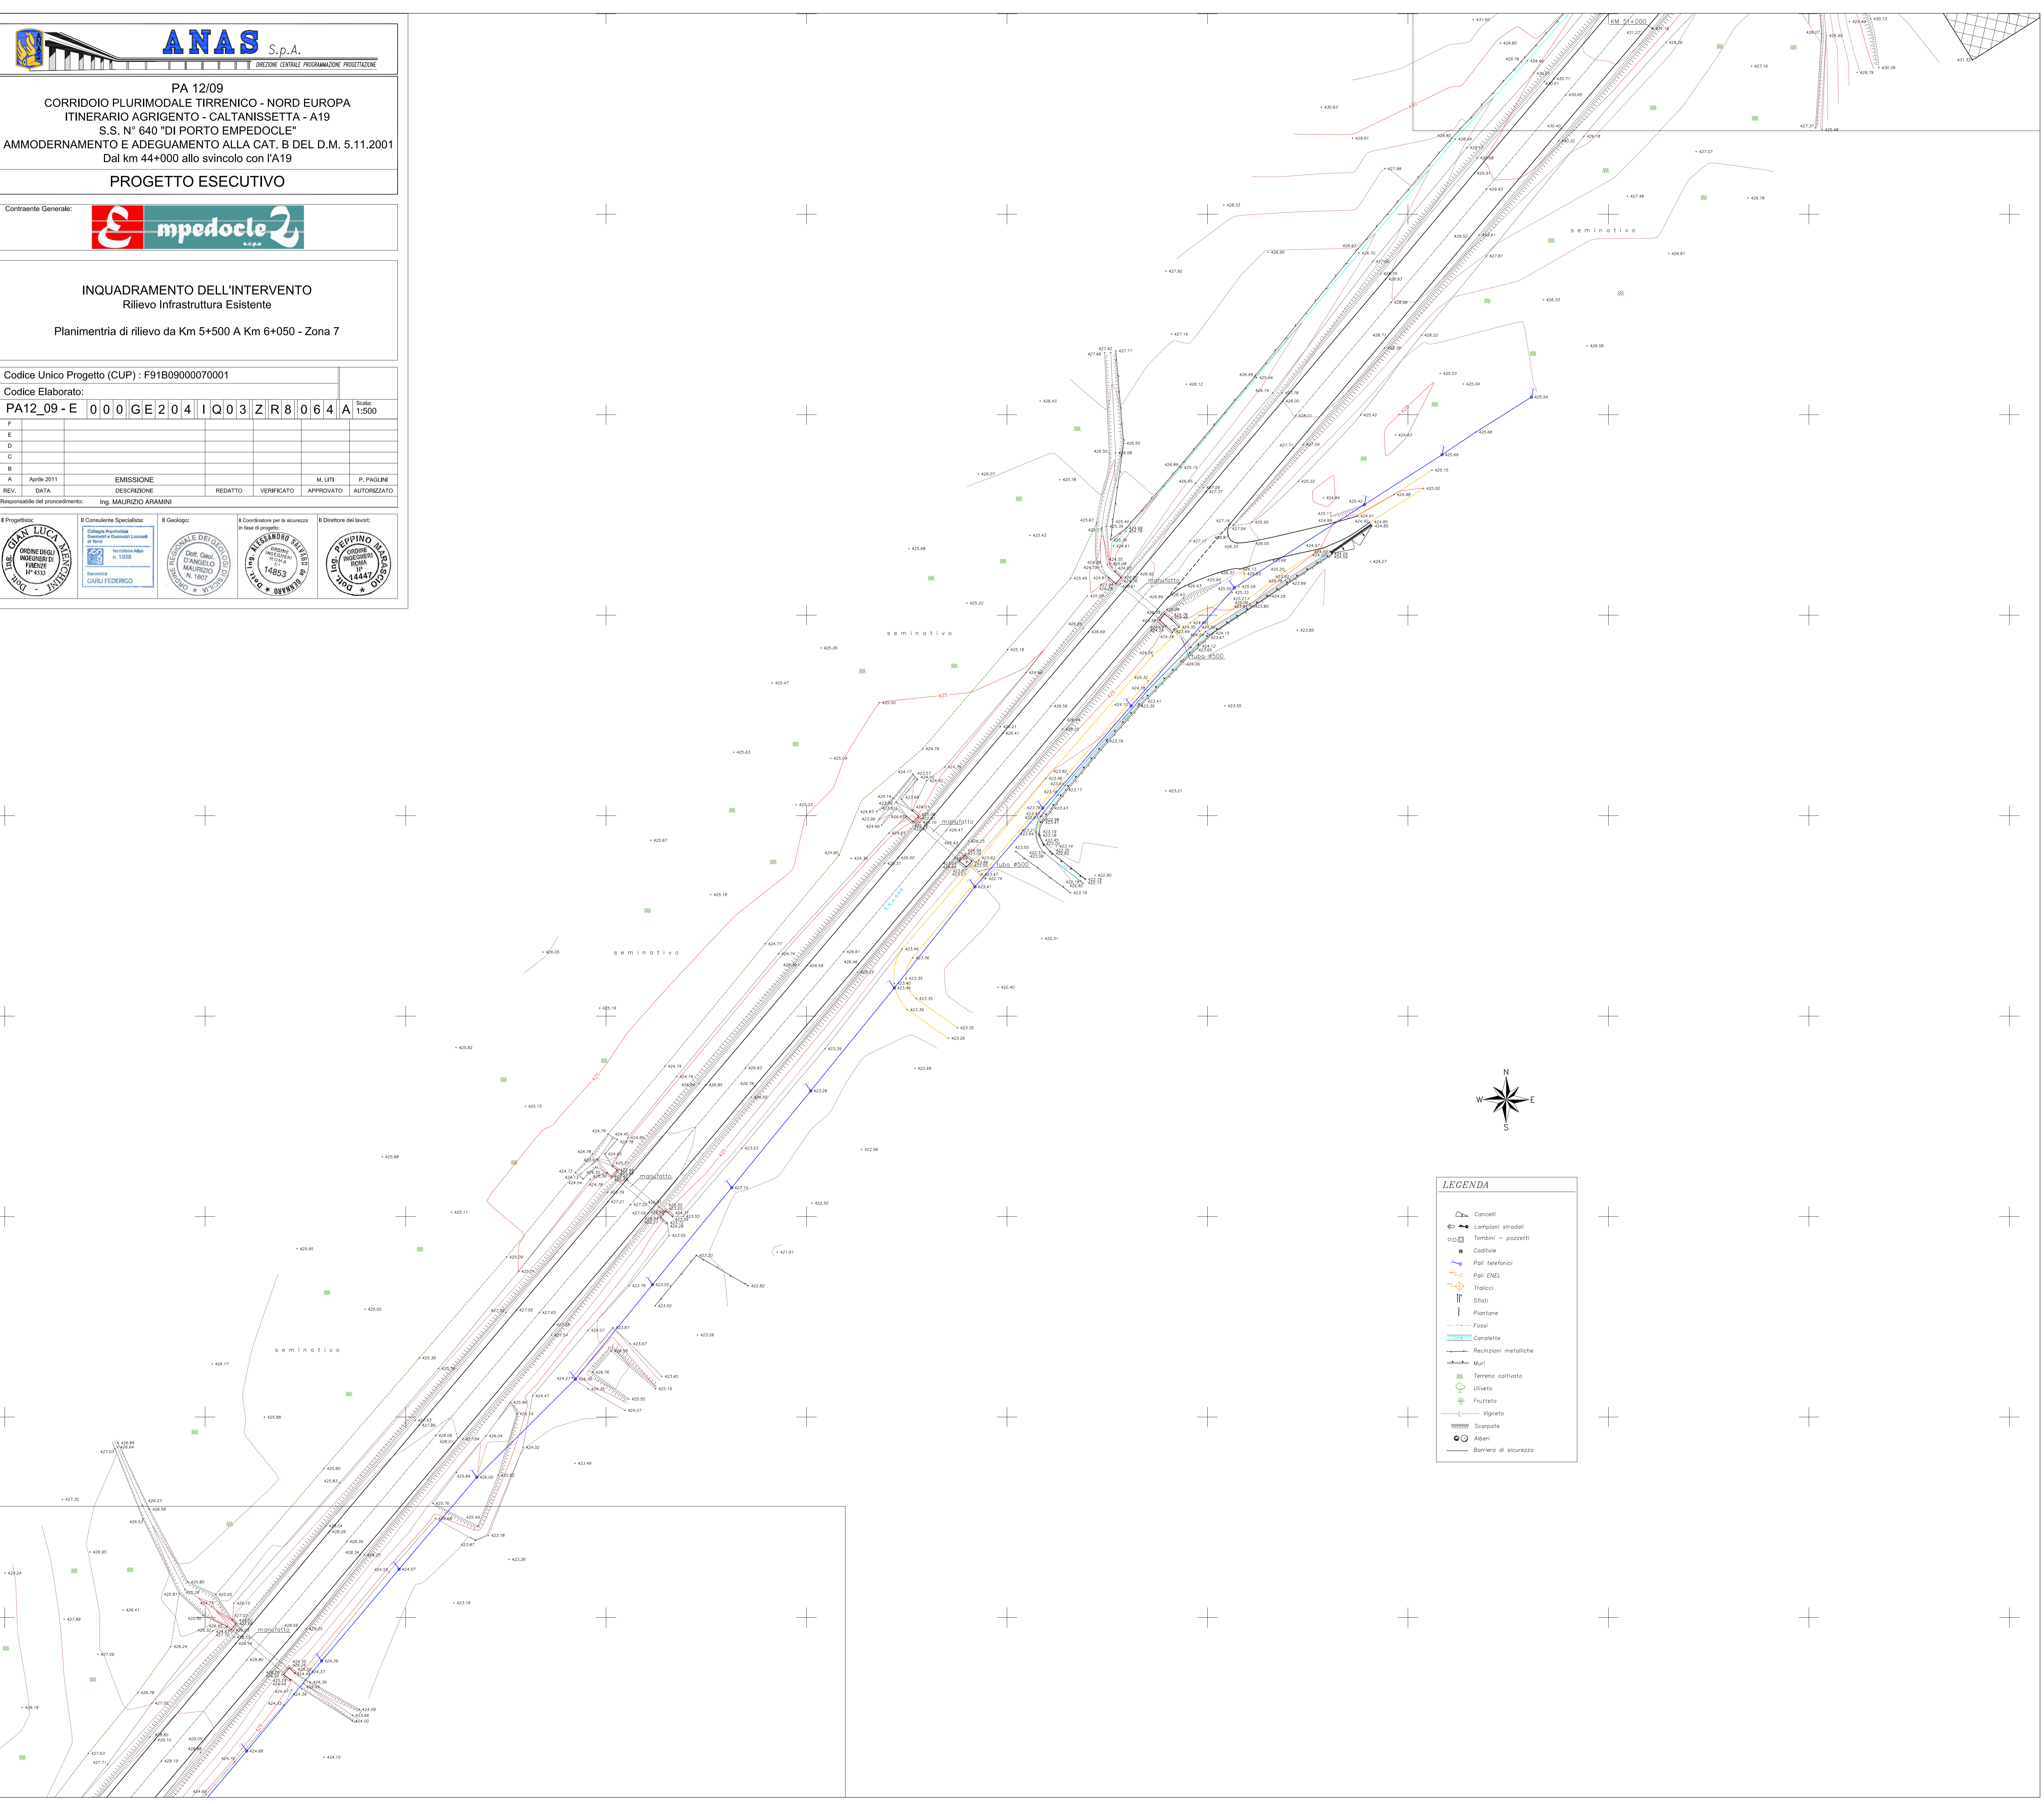

LEGENDA

- Cancelli
- Lampioni stradali
- Tombini - pozzetti
- Cassaiole
- Pali telefonici
- Pali ENEL
- Tralicci
- Stati
- Piantane
- Fossi
- Condotte
- Recinzioni metalliche
- Muri
- Terreno coltivato
- Uliveto
- Frutteto
- Vigneto
- Scarpate
- Alberi
- Barriera di sicurezza