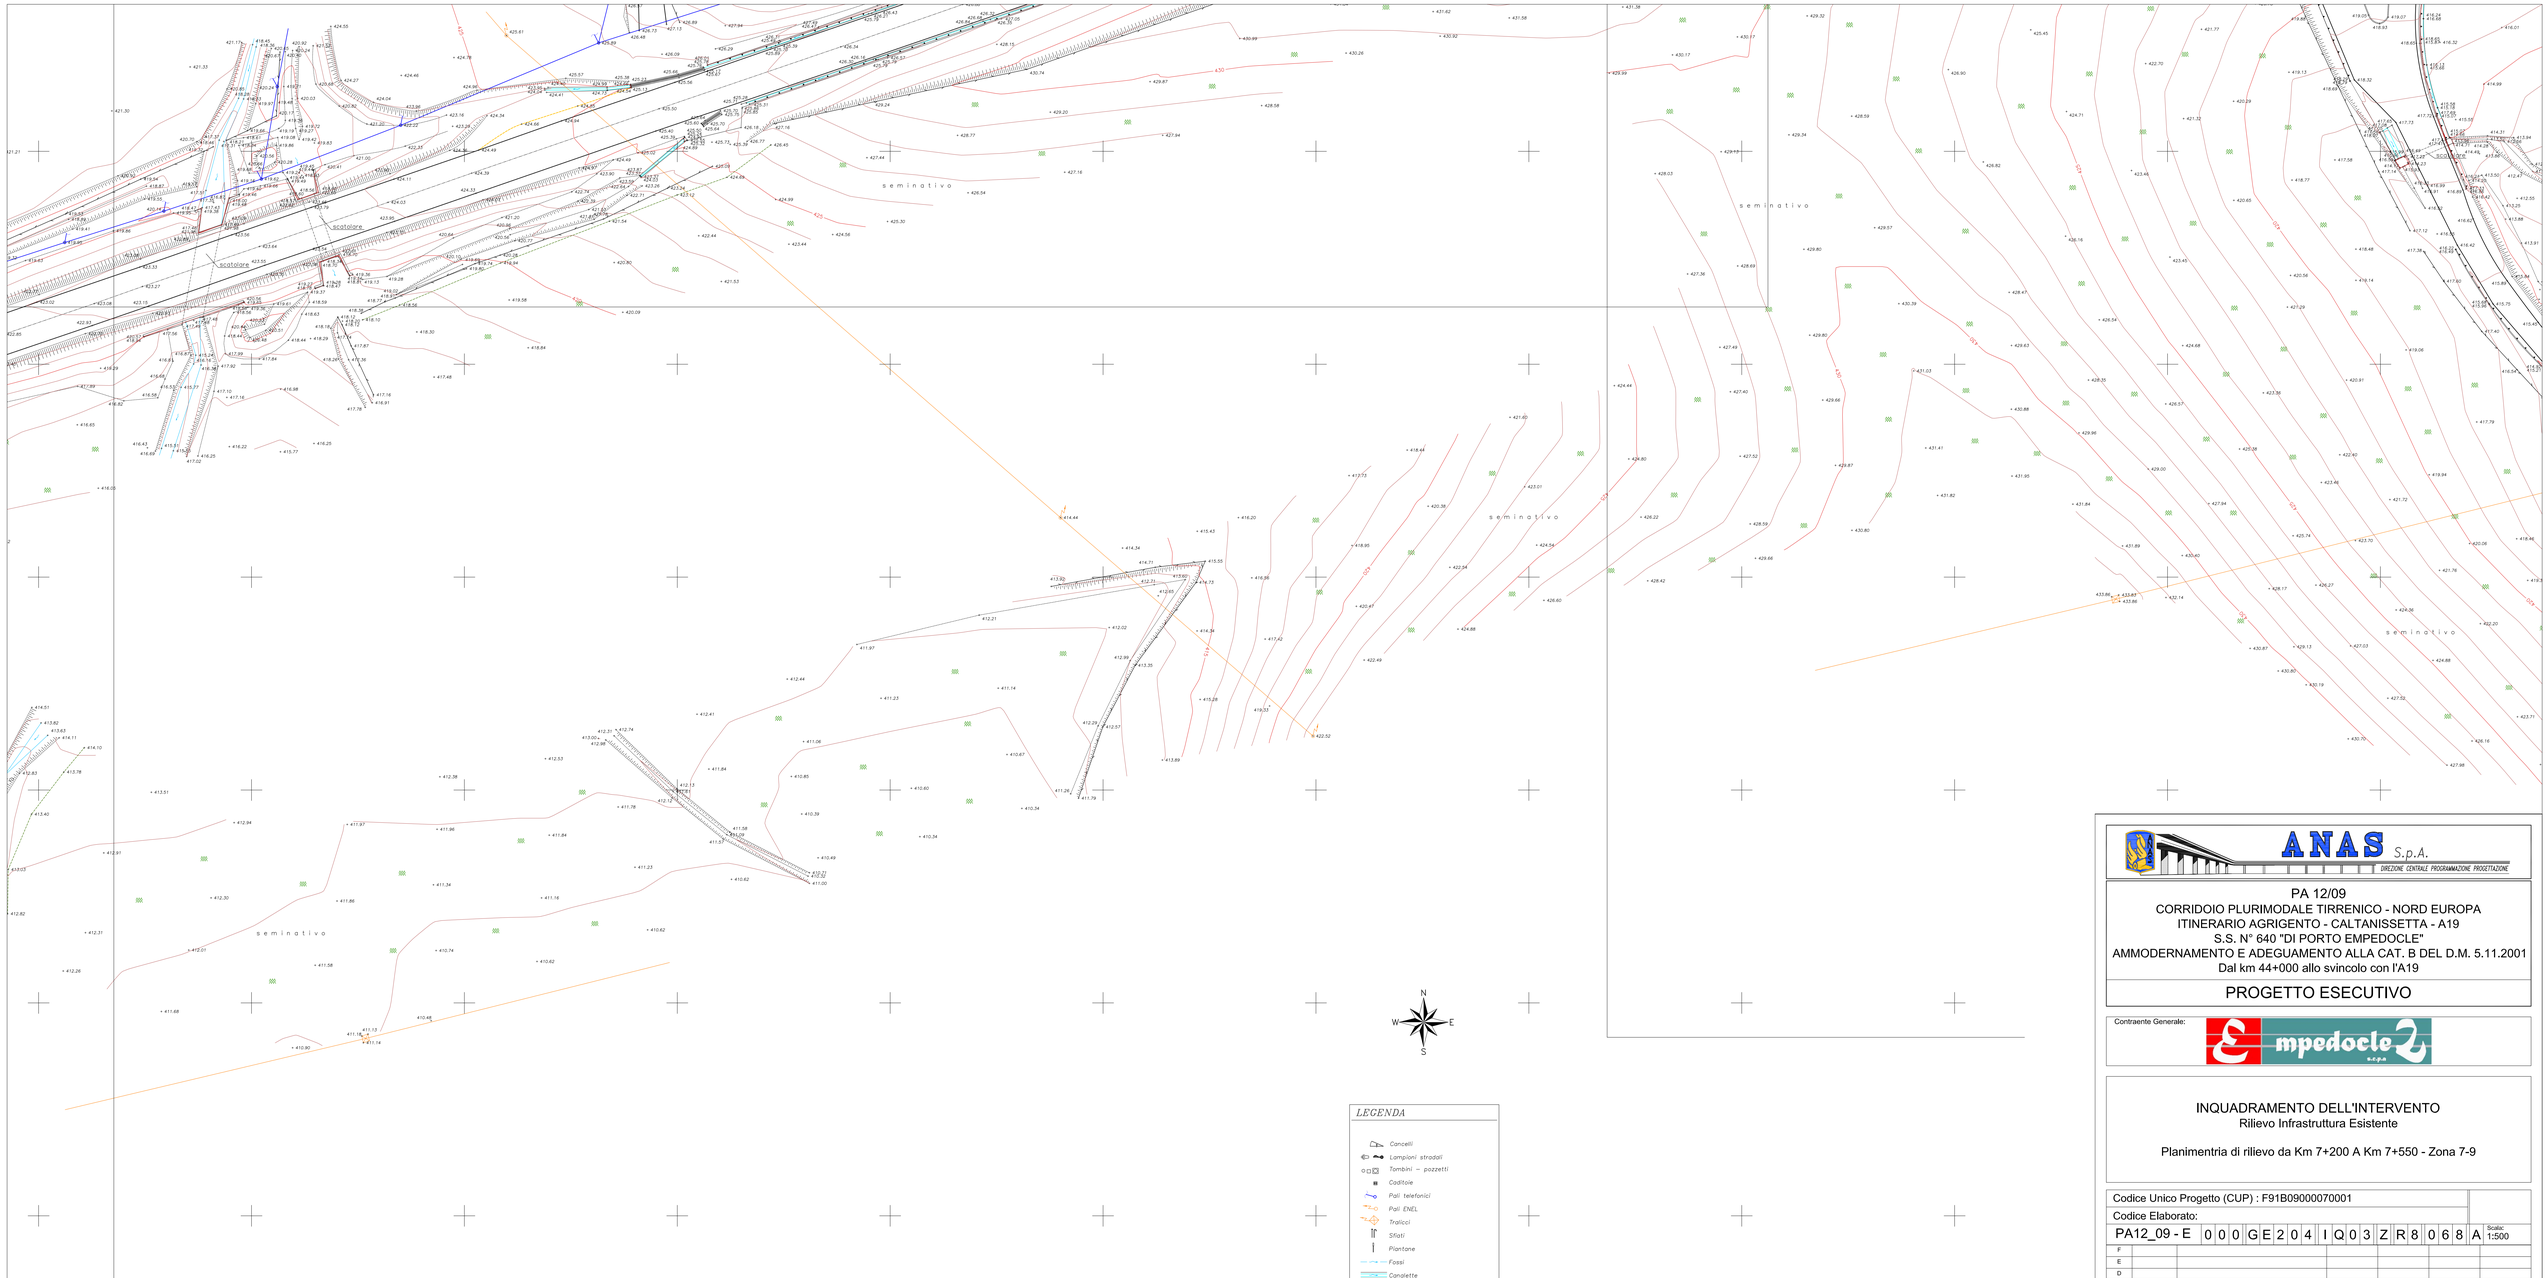

LEGENDA

- Cancelli
- Lampioni stradali
- Tombini – pozzetti
- Caditoie
- Pali telefonici
- Pali ENEL
- Tralicci
- Sfiati
- Piantane
- Fossi
- Canalette
- Recinzioni metalliche
- Muri
- Terreno coltivato
- Uliveto
- Frutteto
- Vigneto
- Scarpate
- Alberi
- Barriera di sicurezza

ANAS S.p.A.
DIREZIONE CENTRALE PROGRAMMAZIONE PROGETTAZIONE

PA 12/09
CORRIDOIO PLURIMODALE TIRRENICO - NORD EUROPA
ITINERARIO AGRIGENTO - CALTANISSETTA - A19
S.S. N° 640 "DI PORTO EMPEDOCLE"
AMMODERNAMENTO E ADEGUAMENTO ALLA CAT. B DEL D.M. 5.11.2001
Dal km 44+000 allo svincolo con l'A19

PROGETTO ESECUTIVO

Contraente Generale: Empedocle 2 s.c.p.a.

INQUADRAMENTO DELL'INTERVENTO
Rilievo Infrastruttura Esistente

Planimentria di rilievo da Km 7+200 A Km 7+550 - Zona 7-9

Codice Unico Progetto (CUP) : F91B09000070001

Codice Elaborato:

PA12_09 - E	0	0	0	G	E	2	0	4	I	Q	0	3	Z	R	8	0	6	8	A	Scalo 1:500

REV.	DATA	DESCRIZIONE	REDATTO	VERIFICATO	APPROVATO	AUTORIZZATO
F						
E						
D						
C						
B						
A	Aprile 2011	EMISSIONE			M. LITI	P. PAGLINI

Responsabile del procedimento: Ing. MAURIZIO ARAMINI

Il Progettista: Dott. Ing. GIAN LUCA MENICHINI — ORDINE DEGLI INGEGNERI DI FIRENZE N° 4533

Il Consulente Specialista: Collegio Professionale Geologi e Geologi Laureati di Terni — Iscrizione Albo n. 1038 — Geometra CAIULI FEDERICO

Il Geologo: Dott. Geol. D'ANGELO MAURIZIO N. 1667 — ORDINE REGIONALE DEI GEOLOGI DI SICILIA

Il Coordinatore per la sicurezza in fase di progetto: Dott. Ing. ALESSANDRO SALVATO — ORDINE INGEGNERI PALERMO N° 14853

Il Direttore dei lavori: Dott. Ing. PEPPINO MARCIANO — ORDINE INGEGNERI ROMA N° 14447