



**Comparativa - Planimetria generale**  
scala 1:2000

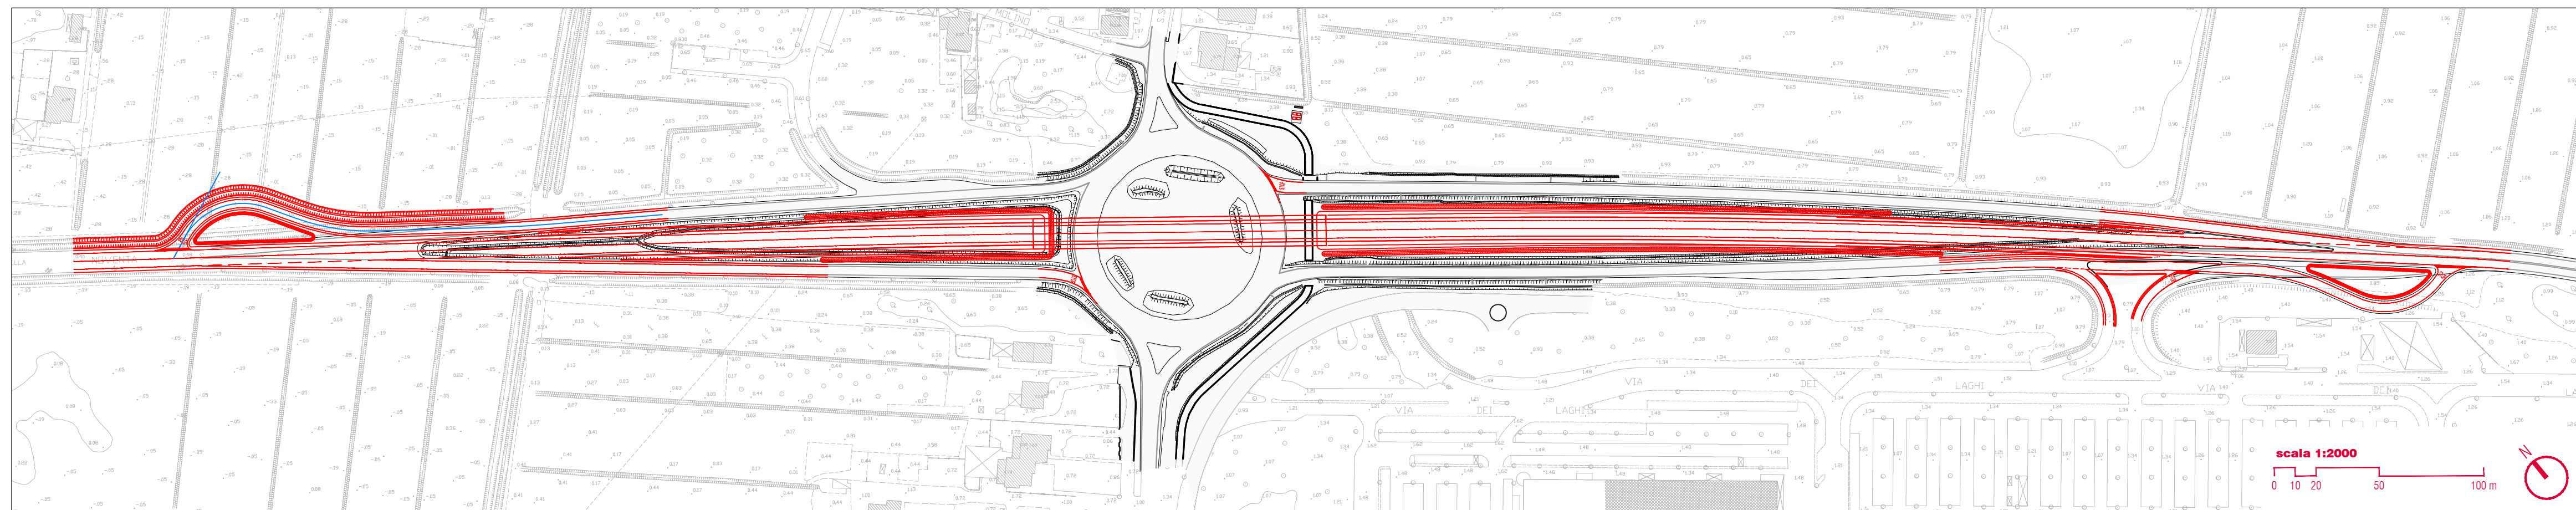

**Comparativa - Particolare fondazioni cavalcavia**  
scala 1:1000

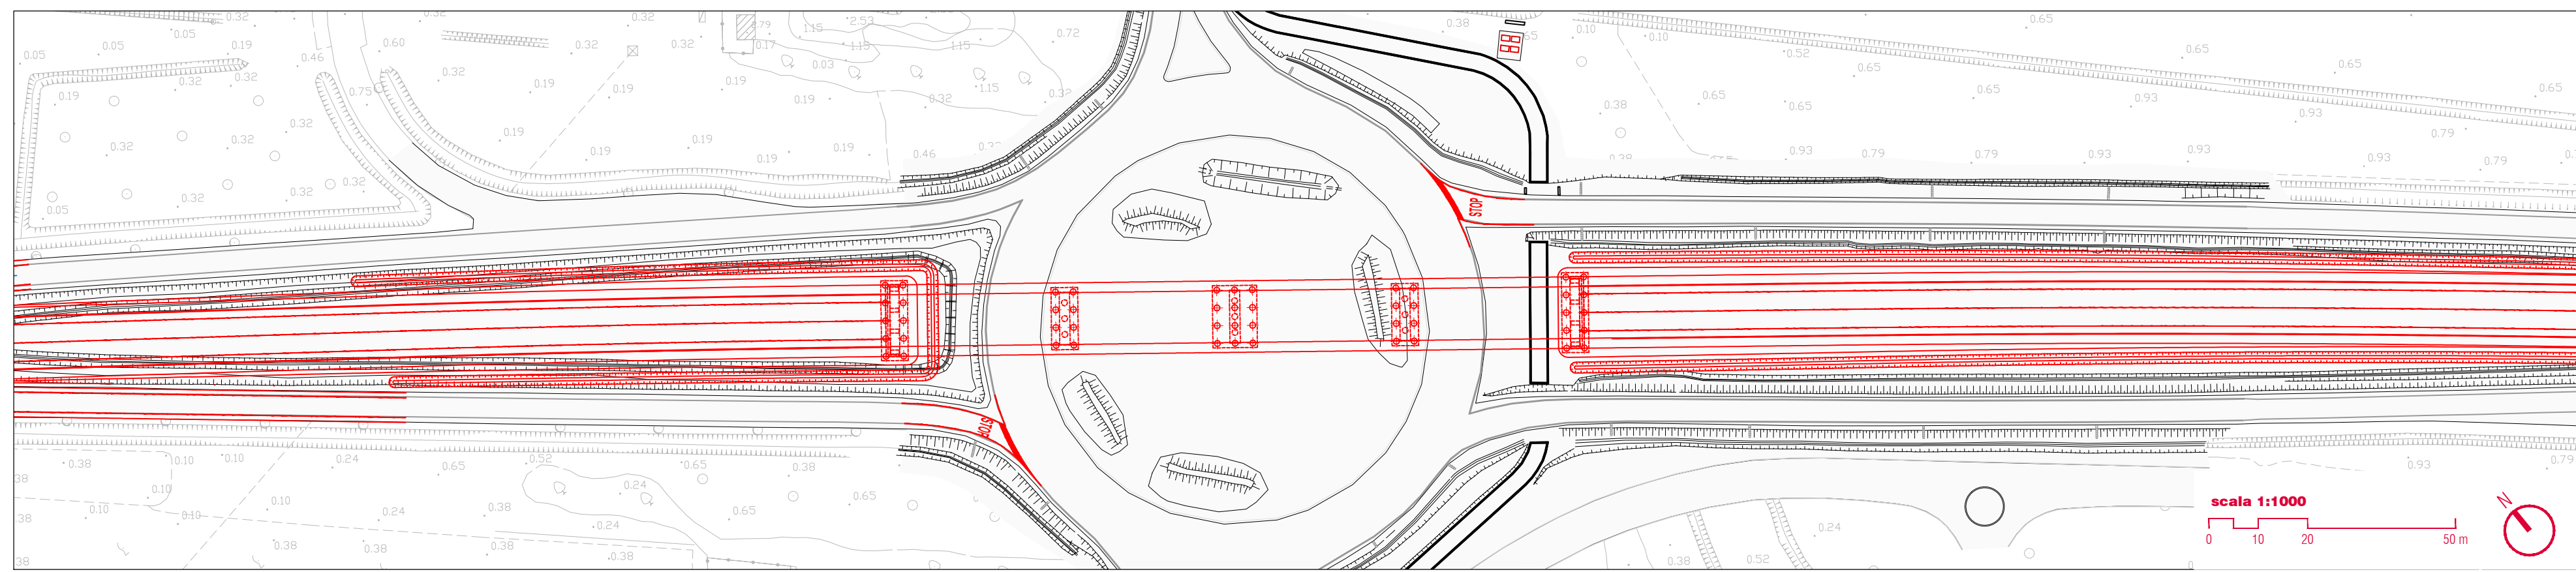

VARIANTE ALLA S.S. N. 14 "DELLA VENEZIA GIULIA"  
A SUD DELLA CITTÀ DI SAN DONÀ DI PIAVE  
DALLA ROTATORIA DI CAPOSILE ALLA ROTATORIA DI PASSARELLA  
E SCAVALCO DELLA ROTATORIA DI CALVECCHIA

**PROGETTO DEFINITIVO**

PROGETTAZIONE: ANAS - COORDINAMENTO TERRITORIALE NORD EST -  
PROGETTAZIONE E REALIZZAZIONE LAVORI

PROGETTISTI  Ing. Francesco Coabianco <i>Ordine Ing. Padova n. 3983</i>	ACUSTICA  Ing. Giovanni BRIANTI <i>Tecnico competente in Acustica Ambientale ARPA Emilia-Romagna D.D. 3340/17</i>	
	ARCHEOLOGIA  Dott.ssa Barbara SASSI	
Ing. Filippo VIARO <i>Ordine Ing. Parma n. 827</i>  Arch. Sergio BECCARELLI <i>Ordine Arch. Parma n. 377</i>	IL GEOLOGO  Dott. Geol. Serena MAIETTA <i>Ordine Geol. Lazio n. 928</i>	
IL RESPONSABILE DEL PROCEDIMENTO  Dott. Ing. Anna Maria NOSARI	IL COORDINATORE PER LA SICUREZZA IN FASE DI PROGETTAZIONE  Ing. Stefano Muffato <i>Ordine Ing. Venezia n. 2975</i>	

**PROGETTO STRADALE  
INTERVENTO IN LOCALITÀ CALVECCHIA  
Planimetria Comparativa**

CODICE PROGETTO	NOME FILE	REVISIONE	SCALA
PROGETTO	T00PS02TRAPL00_C		
LIV. PROG.	CODICE ELAB.		
D 0901	T00PS02TRAPL00	C	varie
C	Revisione per procedure	APR. 2019	geom. L. De Rossi arch. A. Sutto ing. F. Coabianco
B	Validazione ANAS	MAR. 2019	geom. L. De Rossi arch. A. Sutto ing. F. Coabianco
A	EMISSIONE	AGO. 2017	geom. L. De Rossi arch. A. Sutto ing. F. Coabianco
REV.	DESCRIZIONE	DATA	REDATTO VERIFICATO APPROVATO