

PA 12/09
CORRIDOIO PLURIMODALE TIRRENICO - NORD EUROPA
ITINERARIO AGRIGENTO - CALTANISSETTA - A19
S.S. N° 640 "DI PORTO EMPEDOCLE"
AMMODERNAMENTO E ADEGUAMENTO ALLA CAT. B DEL D.M. 5.11.2001
Dal km 44+000 allo svincolo con l'A19

PROGETTO ESECUTIVO

Contraente Generale:



INQUADRAMENTO DELL'INTERVENTO
Rilievo Infrastruttura Esistente




Planimetria di rilievo da Km 12+800 A Km 12+975 - Zona 19



Codice Unico Progetto (CUP) : F91B09000070001

Codice Elaborato:

PA12_09 - E 000GE204IQ03ZR8079A Scala: 1:500

F									
E									
D									
C									
B									
A	Aprile 2011	EMISSIONE			M. LITI	P. PAGLINI			
REV.	DATA	DESCRIZIONE	REDATTO	VERIFICATO	APPROVATO	AUTORIZZATO			
Responsabile del procedimento:		Ing. MAURIZIO ARAMINI							

<p>Il Progettista:</p> 	<p>Il Consulente Specialista:</p> 	<p>Il Geologo:</p> 	<p>Il Coordinatore per la sicurezza in fase di progetto:</p> 	<p>Il Direttore dei lavori:</p> 
---	---	--	--	---

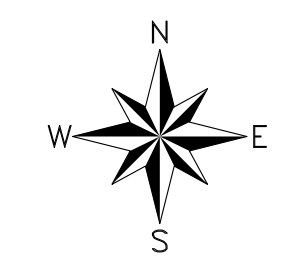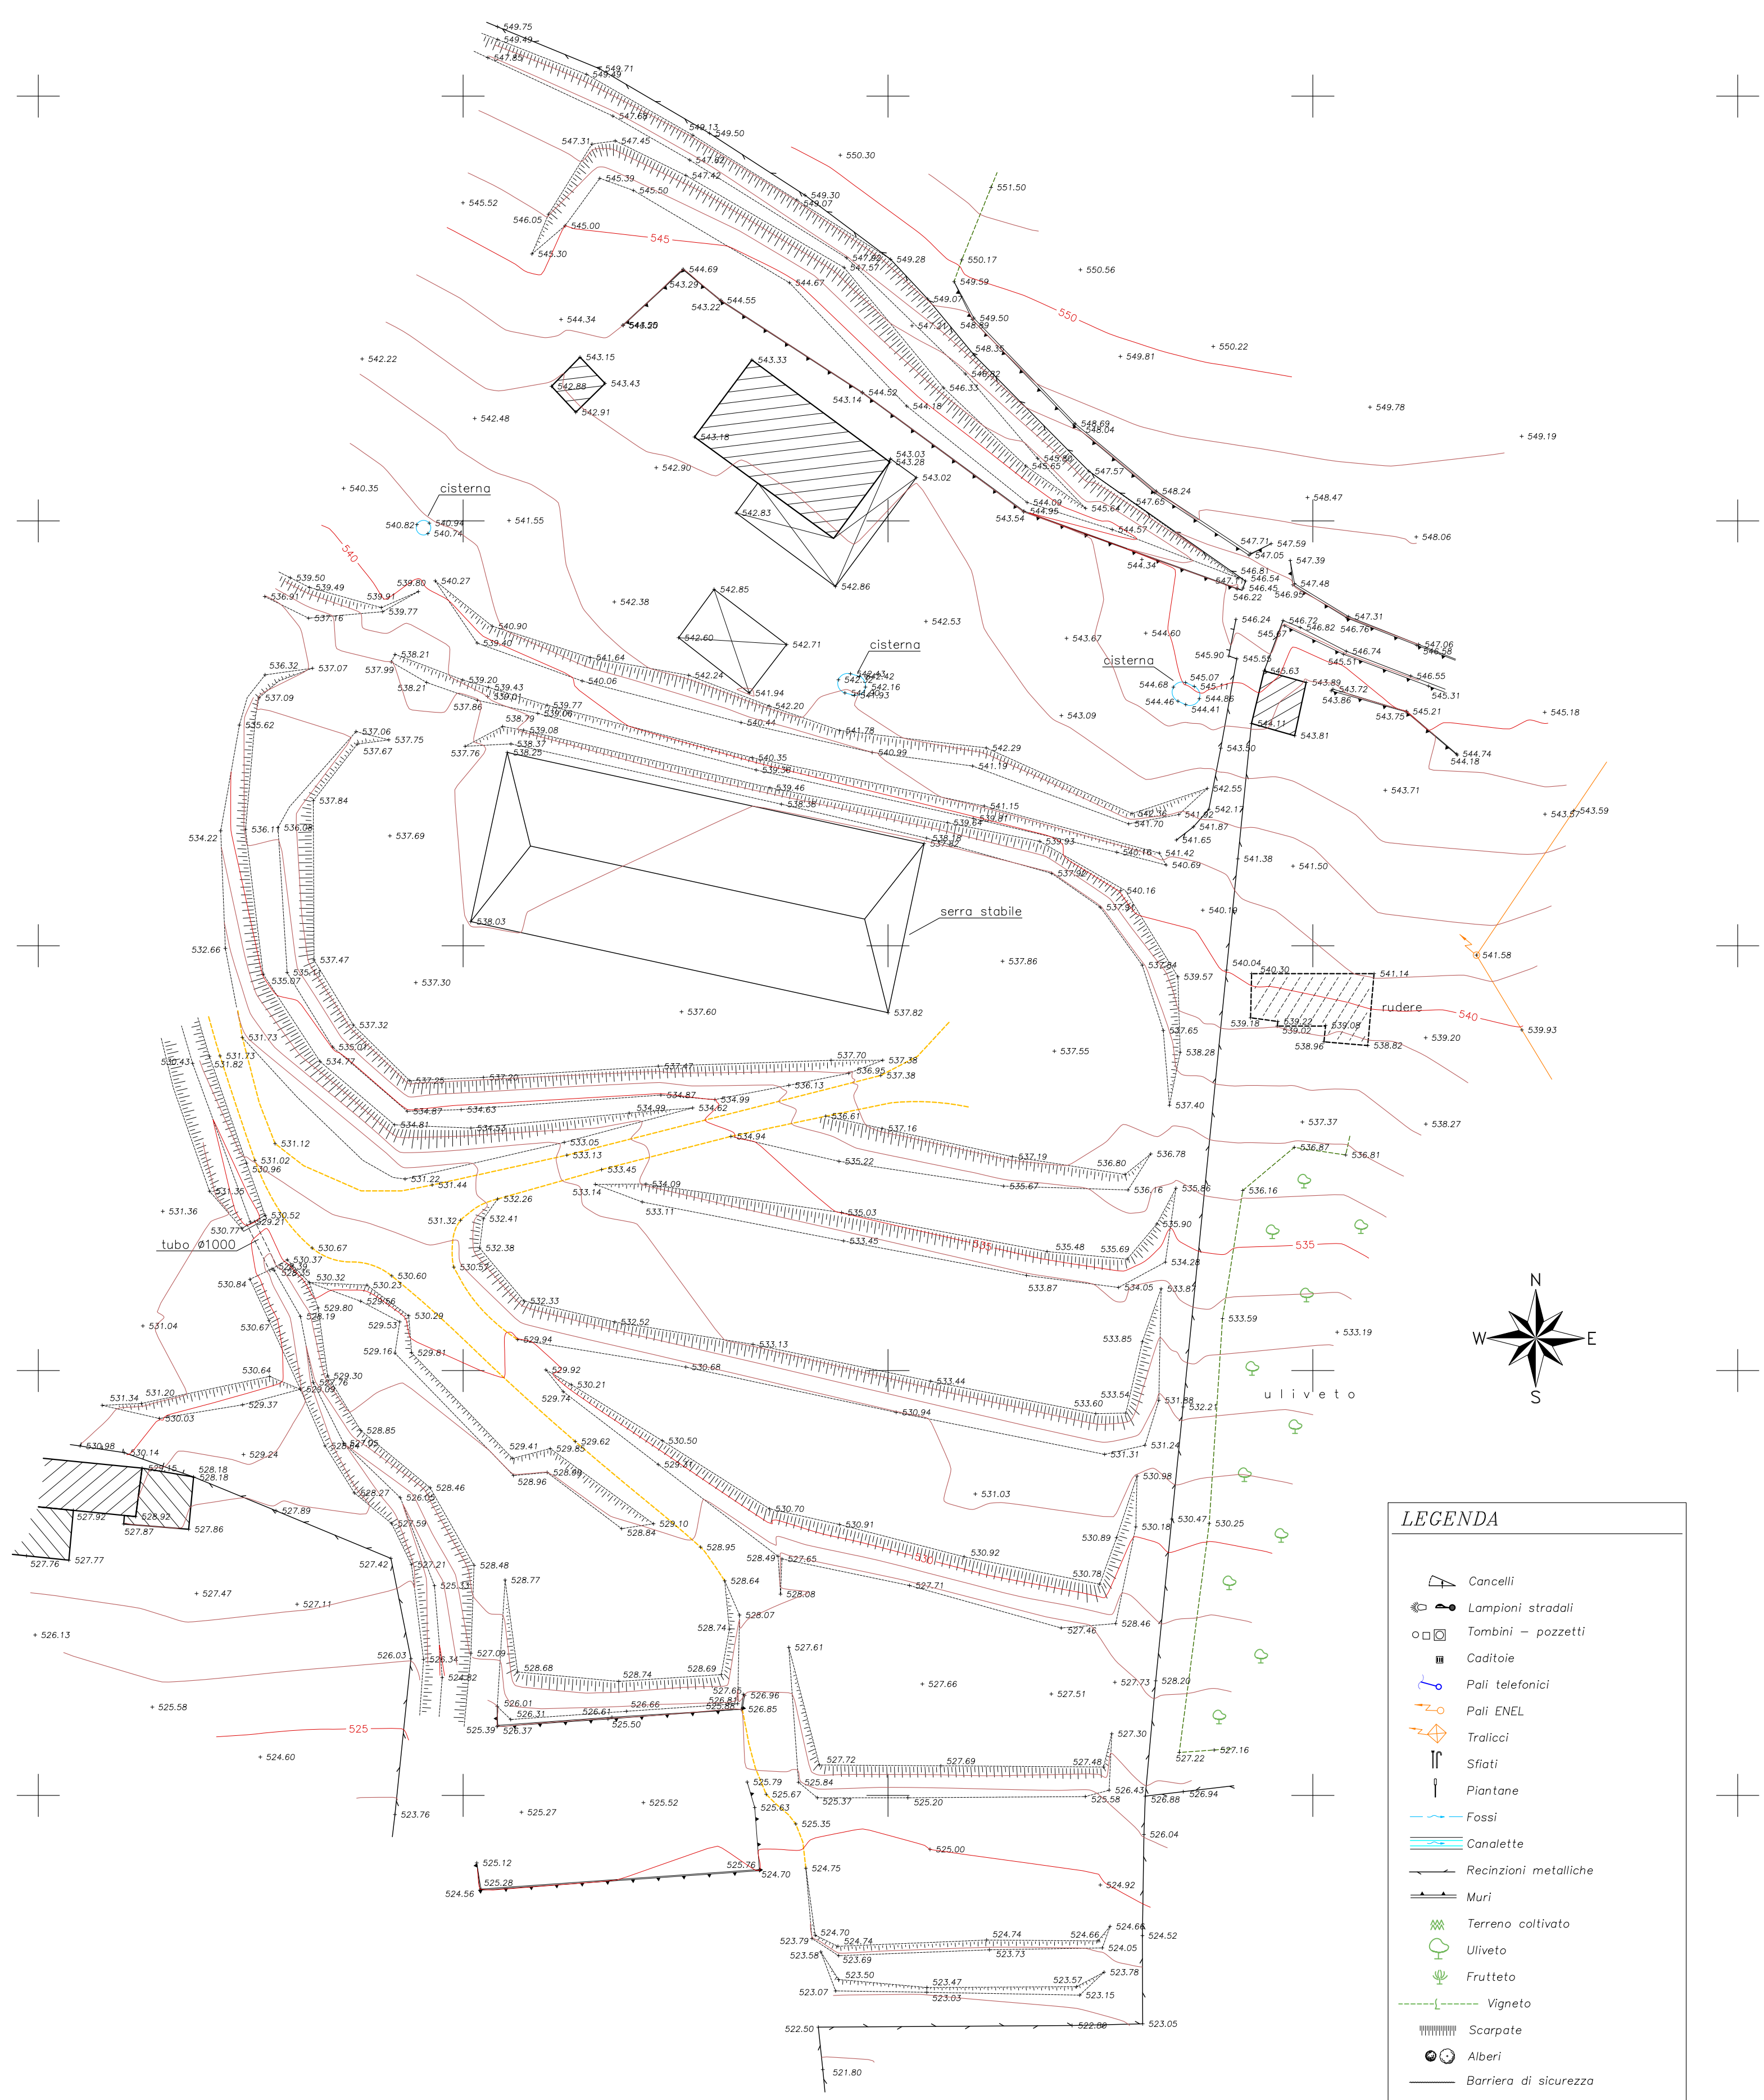

LEGENDA

- Cancelli
- Lampioni stradali
- Tomini - pozzetti
- Caditoie
- Pali telefonici
- Pali ENEL
- Tralicci
- Sfiati
- Piantane
- Fossi
- Canalette
- Recinzioni metalliche
- Muri
- Terreno coltivato
- Uliveto
- Frutteto
- Vigneto
- Scarpate
- Alberi
- Barriera di sicurezza