


PA 12/09
 CORRIDOIO PLURIMODALE TIRRENICO - NORD EUROPA
 ITINERARIO AGRIGENTO - CALTANISSETTA - A19
 S.S. N° 640 "DI PORTO EMPEDOCLE"
 AMMODERNAMENTO E ADEGUAMENTO ALLA CAT. B DEL D.M. 5.11.2001
 Dal km 44+000 allo svincolo con l'A19
PROGETTO ESECUTIVO

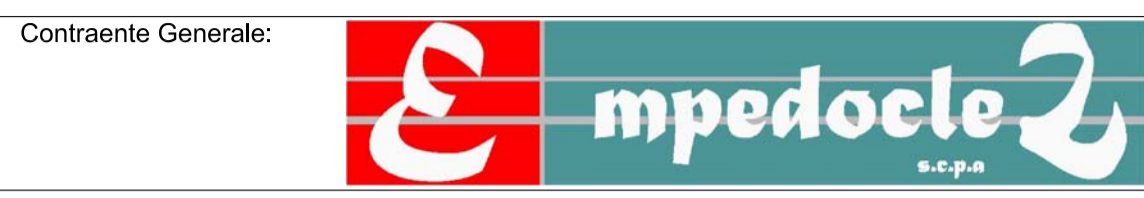


INQUADRAMENTO DELL'INTERVENTO
 Rilievo Infrastruttura Esistente
 Planimetria di rilievo da Km 27+050 A Km 27+500 - Zona 38

Codice Unico Progetto (CUP) : F91B09000070001
 Codice Elaborato: PA12_09 - E 0 0 0 G E 2 0 4 I Q 0 3 Z R 8 1 0 4 A Scala: 1:500

F										
E										
D										
C										
B										
A	Aprile 2011	EMMISSIONE			M. LITI				P. PAGLINI	
REV.	DATA	DESCRIZIONE	REDATTO	VERIFICATO	APPROVATO	AUTORIZZATO				
Responsabile del procedimento:		Ing. MAURIZIO ARAMINI								

Il Progettista: 	Il Consulente Specialista: 	Il Geologo: 	Il Coordinatore per la sicurezza in fase di progetto: 	Il Direttore dei lavori:
---------------------	--------------------------------	-----------------	---	------------------------------

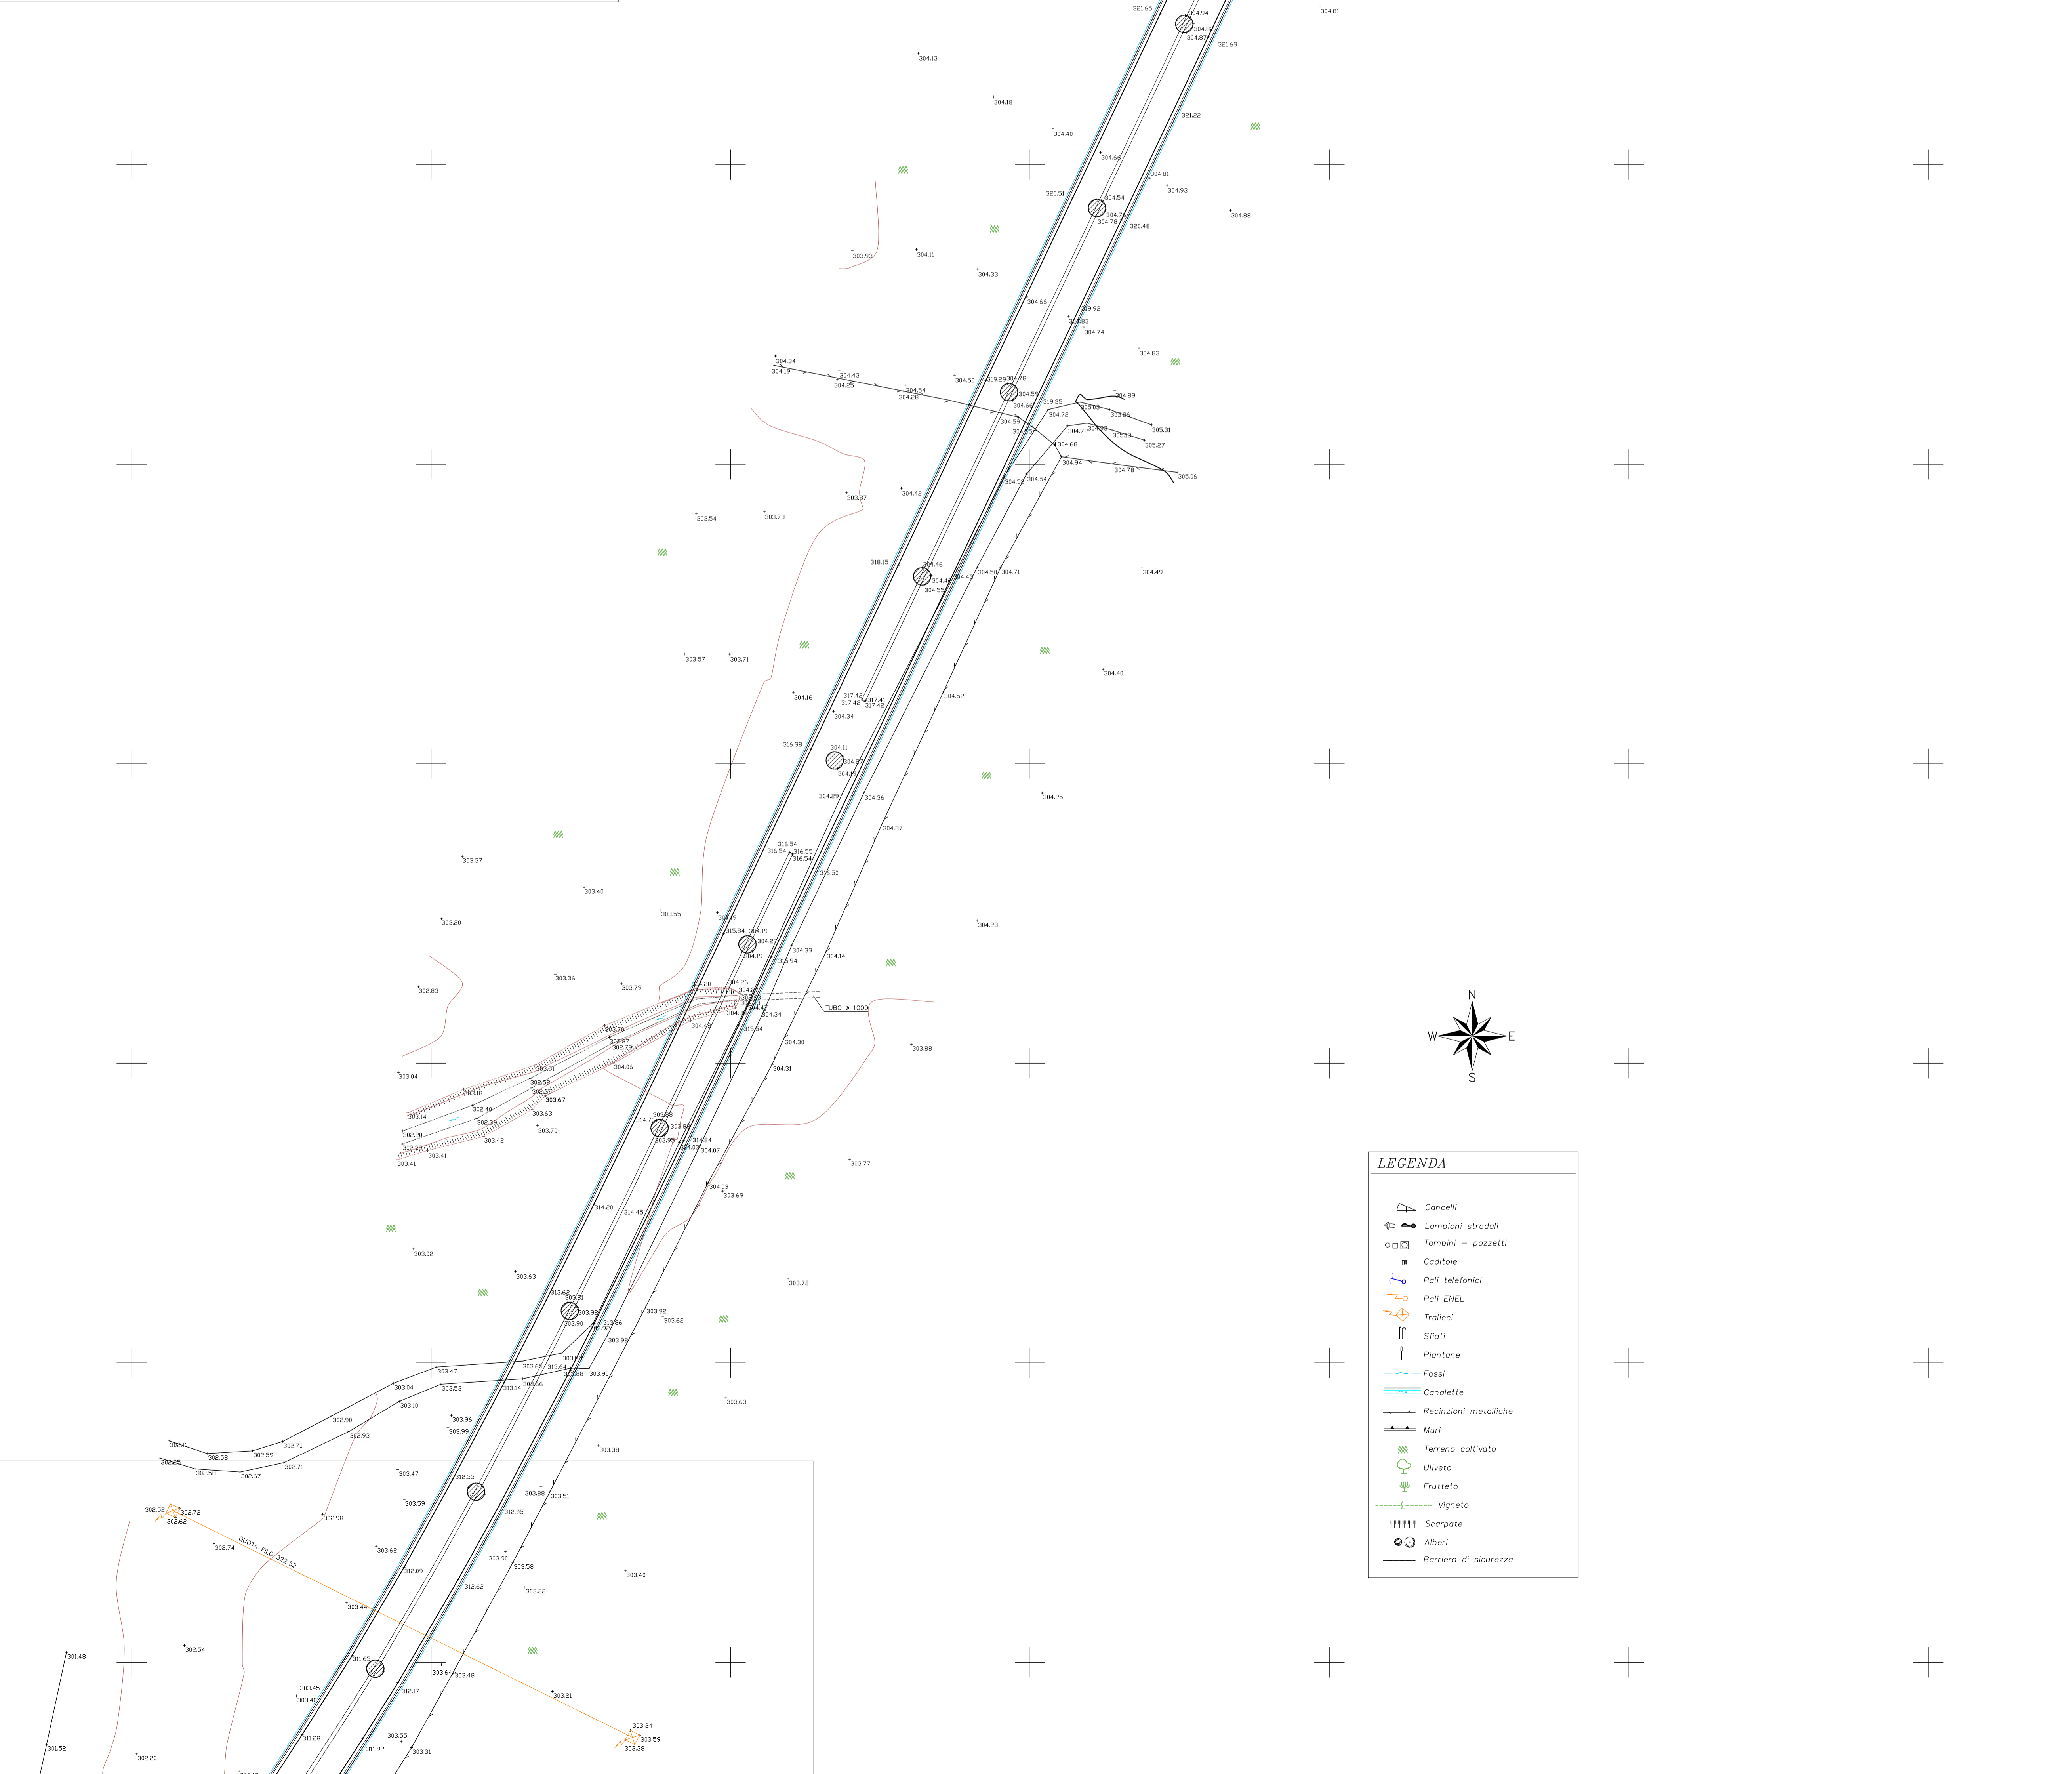

LEGENDA

- Cancelli
- Lampioni stradali
- Pali telefonici
- Pali ENEL
- Tralicci
- Sfiati
- Piantane
- Fossi
- Canallette
- Recinzioni metalliche
- Muri
- Terreno coltivato
- Uliveto
- Frutteto
- Vigneto
- Scarpate
- Alberi
- Barriera di sicurezza