SEZIONE N. : 4
Q. PROGETTO : 260,39
DIST.PROG. : 0+116,44

SEZIONE N. : 274
Q. PROGETTO : 260,39
DIST.PROG. : 13+649,94

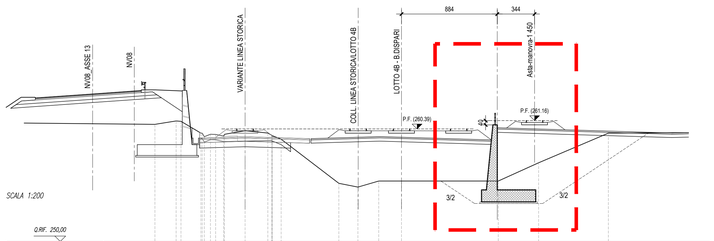

SCALA 1:200

Q.RIF. 250,00

| | | |