ANAS S.p.A.
DIREZIONE CENTRALE PROGRAMMAZIONE PROGETTAZIONE

PA 12/09
CORRIDOIO PLURIMODALE TIRRENICO - NORD EUROPA
ITINERARIO AGRIGENTO - CALTANISSETTA - A19
S.S. N° 640 "DI PORTO EMPEDOCLE"
AMMODERNAMENTO E ADEGUAMENTO ALLA CAT. B DEL D.M. 5.11.2001
Dal km 44+000 allo svincolo con l'A19

PROGETTO ESECUTIVO

Contraente Generale: Empedocle 2 s.c.p.a.

INQUADRAMENTO DELL'INTERVENTO
Rilievo dei Ponti e Viadotti Esistenti

Planimetria foto e particolare Viadotto Santuzza - Zona 28

Codice Unico Progetto (CUP) : F91B09000070001

Codice Elaborato: PA12_09 - E 0 0 0 G E 2 0 4 I Q 0 4 Z O 8 0 0 1 A

Scala: 1:500

REV.	DATA	DESCRIZIONE	REDATTO	VERIFICATO	APPROVATO	AUTORIZZATO
F						
E						
D						
C						
B						
A	Aprile 2011	EMISSIONE			M. LITI	P. PAGLINI

Responsabile del procedimento: Ing. MAURIZIO ARAMINI

Il Progettista: Dott. Ing. GIAN LUCA MENCHINI – Ordine degli Ingegneri di Firenze N° 4533

Il Consulente Specialista: Collegio Provinciale Geometri e Geometri Laureati di Terni – Iscrizione Albo n. 1038 – Geometra CARLI FEDERICO

Il Geologo: Ordine Regionale dei Geologi di Sicilia – Dott. Geol. D'ANGELO MAURIZIO N. 1607

Il Coordinatore per la sicurezza in fase di progetto: Dott. Ing. ALESSANDRO SALVATORE GERARDO – Ordine Ingegneri Trapani 14853

Il Direttore dei lavori: Dott. Ing. PEPPINO MARSEGLIO – Ordine Ingegneri Roma n° 14447

SEZIONE TIPO VIADOTTO SANTUZZA

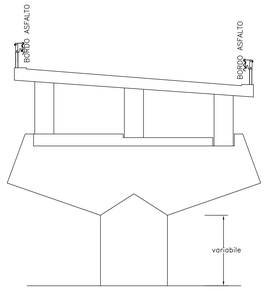

N=514250

E=218450

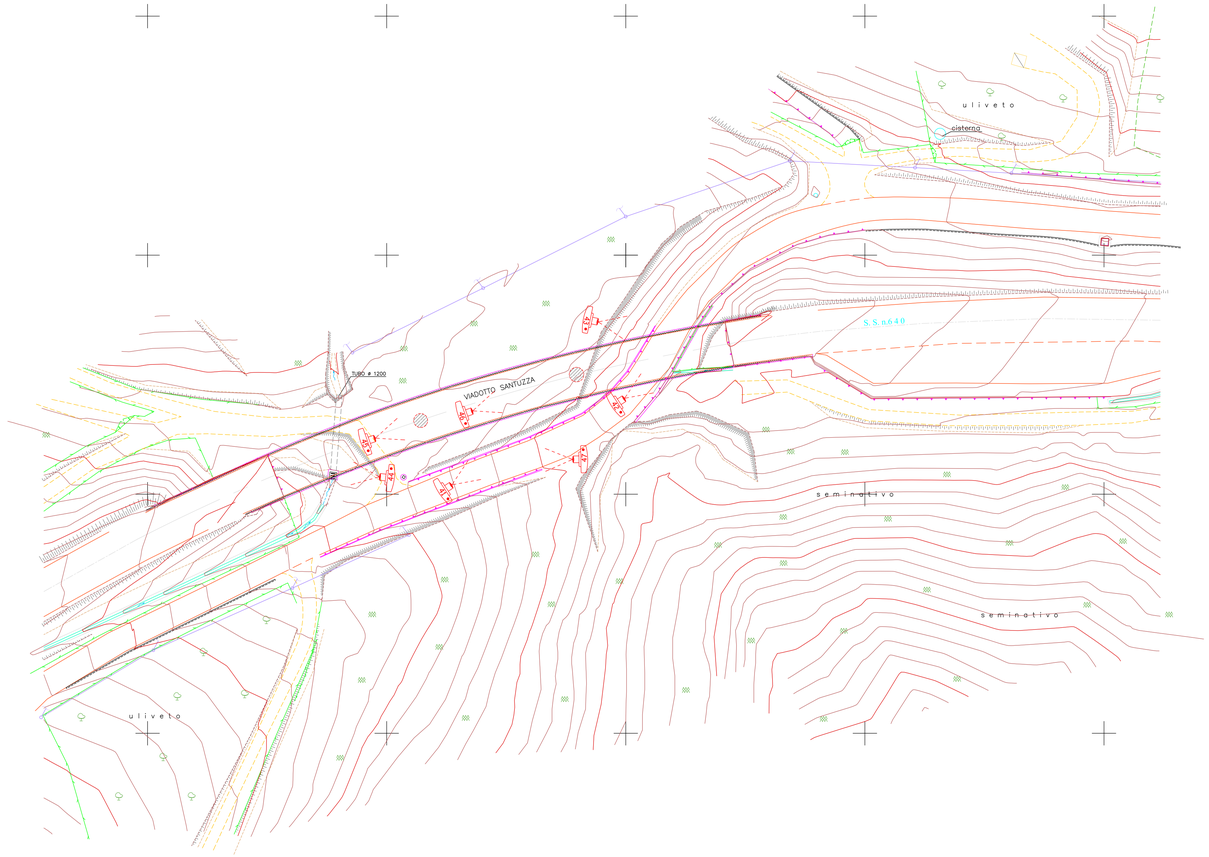

N
W
E
S

LEGENDA

- Cancelli
- Lampioni stradali
- Tombini – pozzetti
- Caditoie
- Pali telefonici
- Pali ENEL
- Tralicci
- Sfiati
- Piantone
- Fossi
- Canalette
- Recinzioni metalliche
- Muri
- Terreno coltivato
- Uliveto
- Frutteto
- Vigneto
- Scarpate
- Alberi
- Barriera di sicurezza
- Vista foto

E=217950

N=513850

N=513850

E=218450