

PA 12/09
CORRIDOIO PLURIMODALE TIRRENICO - NORD EUROPA
ITINERARIO AGRIGENTO - CALTANISSETTA - A19
S.S. N° 640 "DI PORTO EMPEDOCLE"
AMMODERNAMENTO E ADEGUAMENTO ALLA CAT. B DEL D.M. 5.11.2001
Dal km 44+000 allo svincolo con l'A19

PROGETTO ESECUTIVO








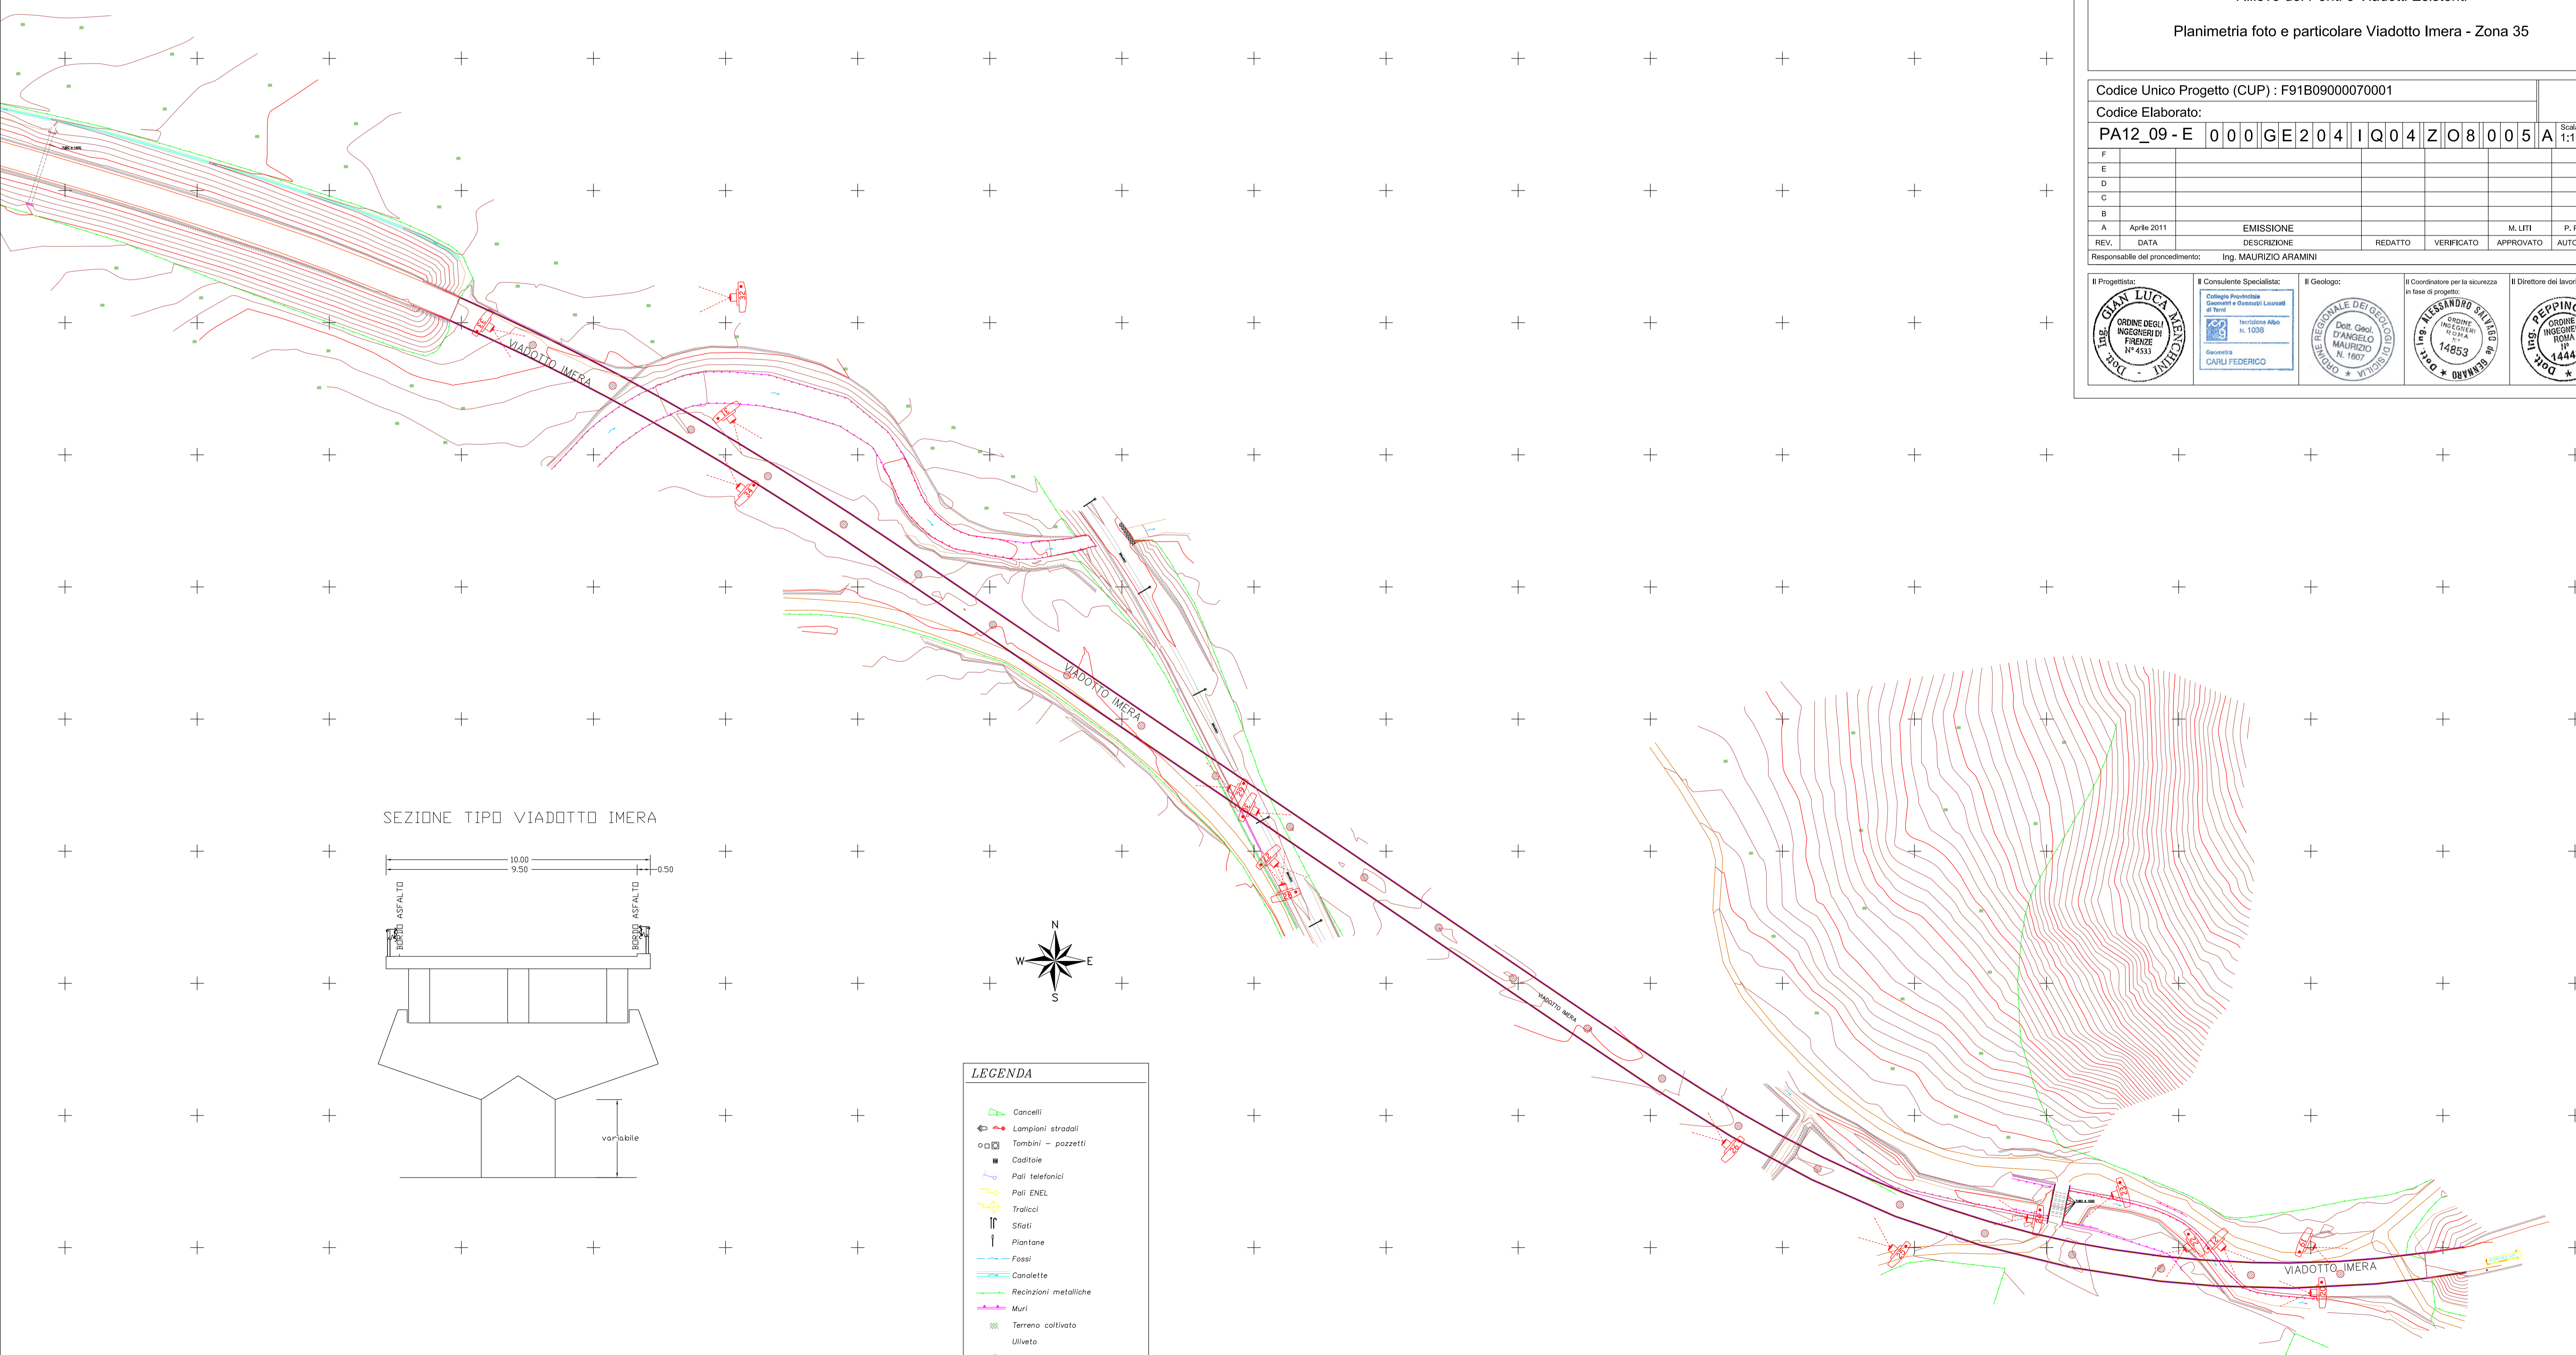
INQUADRAMENTO DELL'INTERVENTO
Rilievo dei Ponti e Viadotti Esistenti
Planimetria foto e particolare Viadotto Imera - Zona 35

Codice Unico Progetto (CUP) : F91B09000070001



Codice Elaborato:
PA12_09 - E 0 0 0 G E 2 0 4 I Q 0 4 Z O 8 0 0 5 A Scale: 1:1000

F					
E					
D					
C					
B					
A	Aprile 2011	EMMISSIONE		M. LITI	P. PAGLINI
REV.	DATA	DESCRIZIONE	REDATTO	VERIFICATO	APPROVATO
Responsabile del procedimento: Ing. MAURIZIO ARAMINI					

<p>Il Progettista:</p> 	<p>Il Consulente Specialista:</p> 	<p>Il Geologo:</p> 	<p>Il Coordinatore per la sicurezza in fase di progetto:</p> 	<p>Il Direttore dei lavori:</p> 
--	---	--	--	---



SEZIONE TIPO VIADOTTO IMERA

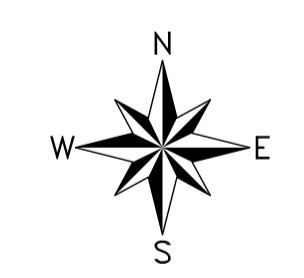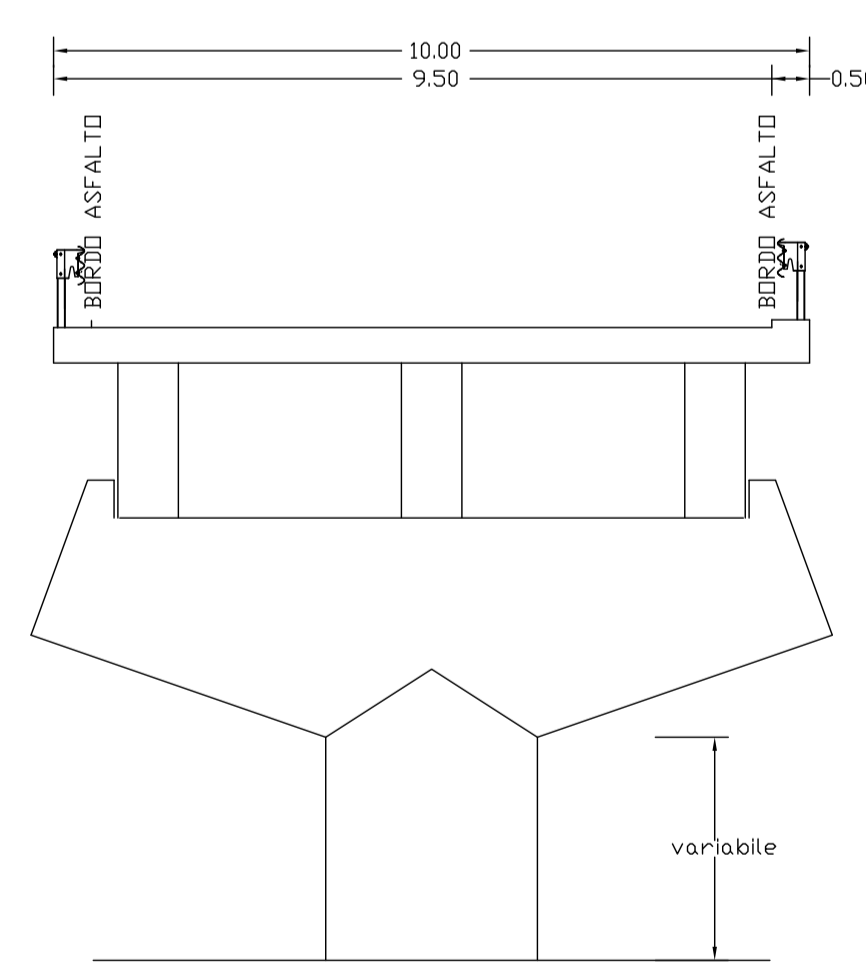

- LEGENDA**
- Cancelli
 - Lampioni stradali
 - Tombini - pozzi
 - Caditoie
 - Pali telefonici
 - Pali ENEL
 - Tralicci
 - Stadi
 - Piantane
 - Fossi
 - Canalette
 - Recinzioni metalliche
 - Muri
 - Terreno coltivato
 - Uliveto
 - Frutteto
 - Vigneto
 - Scarpate
 - Alberi
 - Barriera di sicurezza
 - Vista foto