



PA 12/09

CORRIDOIO PLURIMODALE TIRRENICO - NORD EUROPA

ITINERARIO AGRIGENTO - CALTANISSETTA - A19

S.S. N° 640 "DI PORTO EMPEDOCLE"

AMMODERNAMENTO E ADEGUAMENTO ALLA CAT. B DEL D.M. 5.11.2001

Dal km 44+000 allo svincolo con l'A19

PROGETTO ESECUTIVO

Contraente Generale:



INQUADRAMENTO DELL'INTERVENTO

Rilievo dei Ponti e Viadotti Esistenti

Planimetria foto e particolare Viadotto Salso Zona Nord/Est - Zona 38



Codice Unico Progetto (CUP) : F91B09000070001

Codice Elaborato:


PA12_09 - E 0 0 0 GE 2 0 4 I Q 0 4 Z O 8 0 0 8 A Scale: 1:1000

F						
E						
D						
C						
B						
A	Aprile 2011	EMMISSIONE			M. LITI	P. PAGLINI
REV.	DATA	DESCRIZIONE	REDATTO	VERIFICATO	APPROVATO	AUTORIZZATO
Responsabile del procedimento: Ing. MAURIZIO ARAMINI						

Il Progettista: 	Il Consulente Specialista: 	Il Geologo: 	Il Coordinatore per la sicurezza in fase di progetto: 	Il Direttore dei lavori:
----------------------------	---------------------------------------	------------------------	--	-------------------------------------

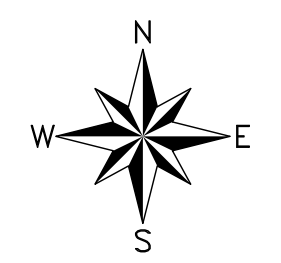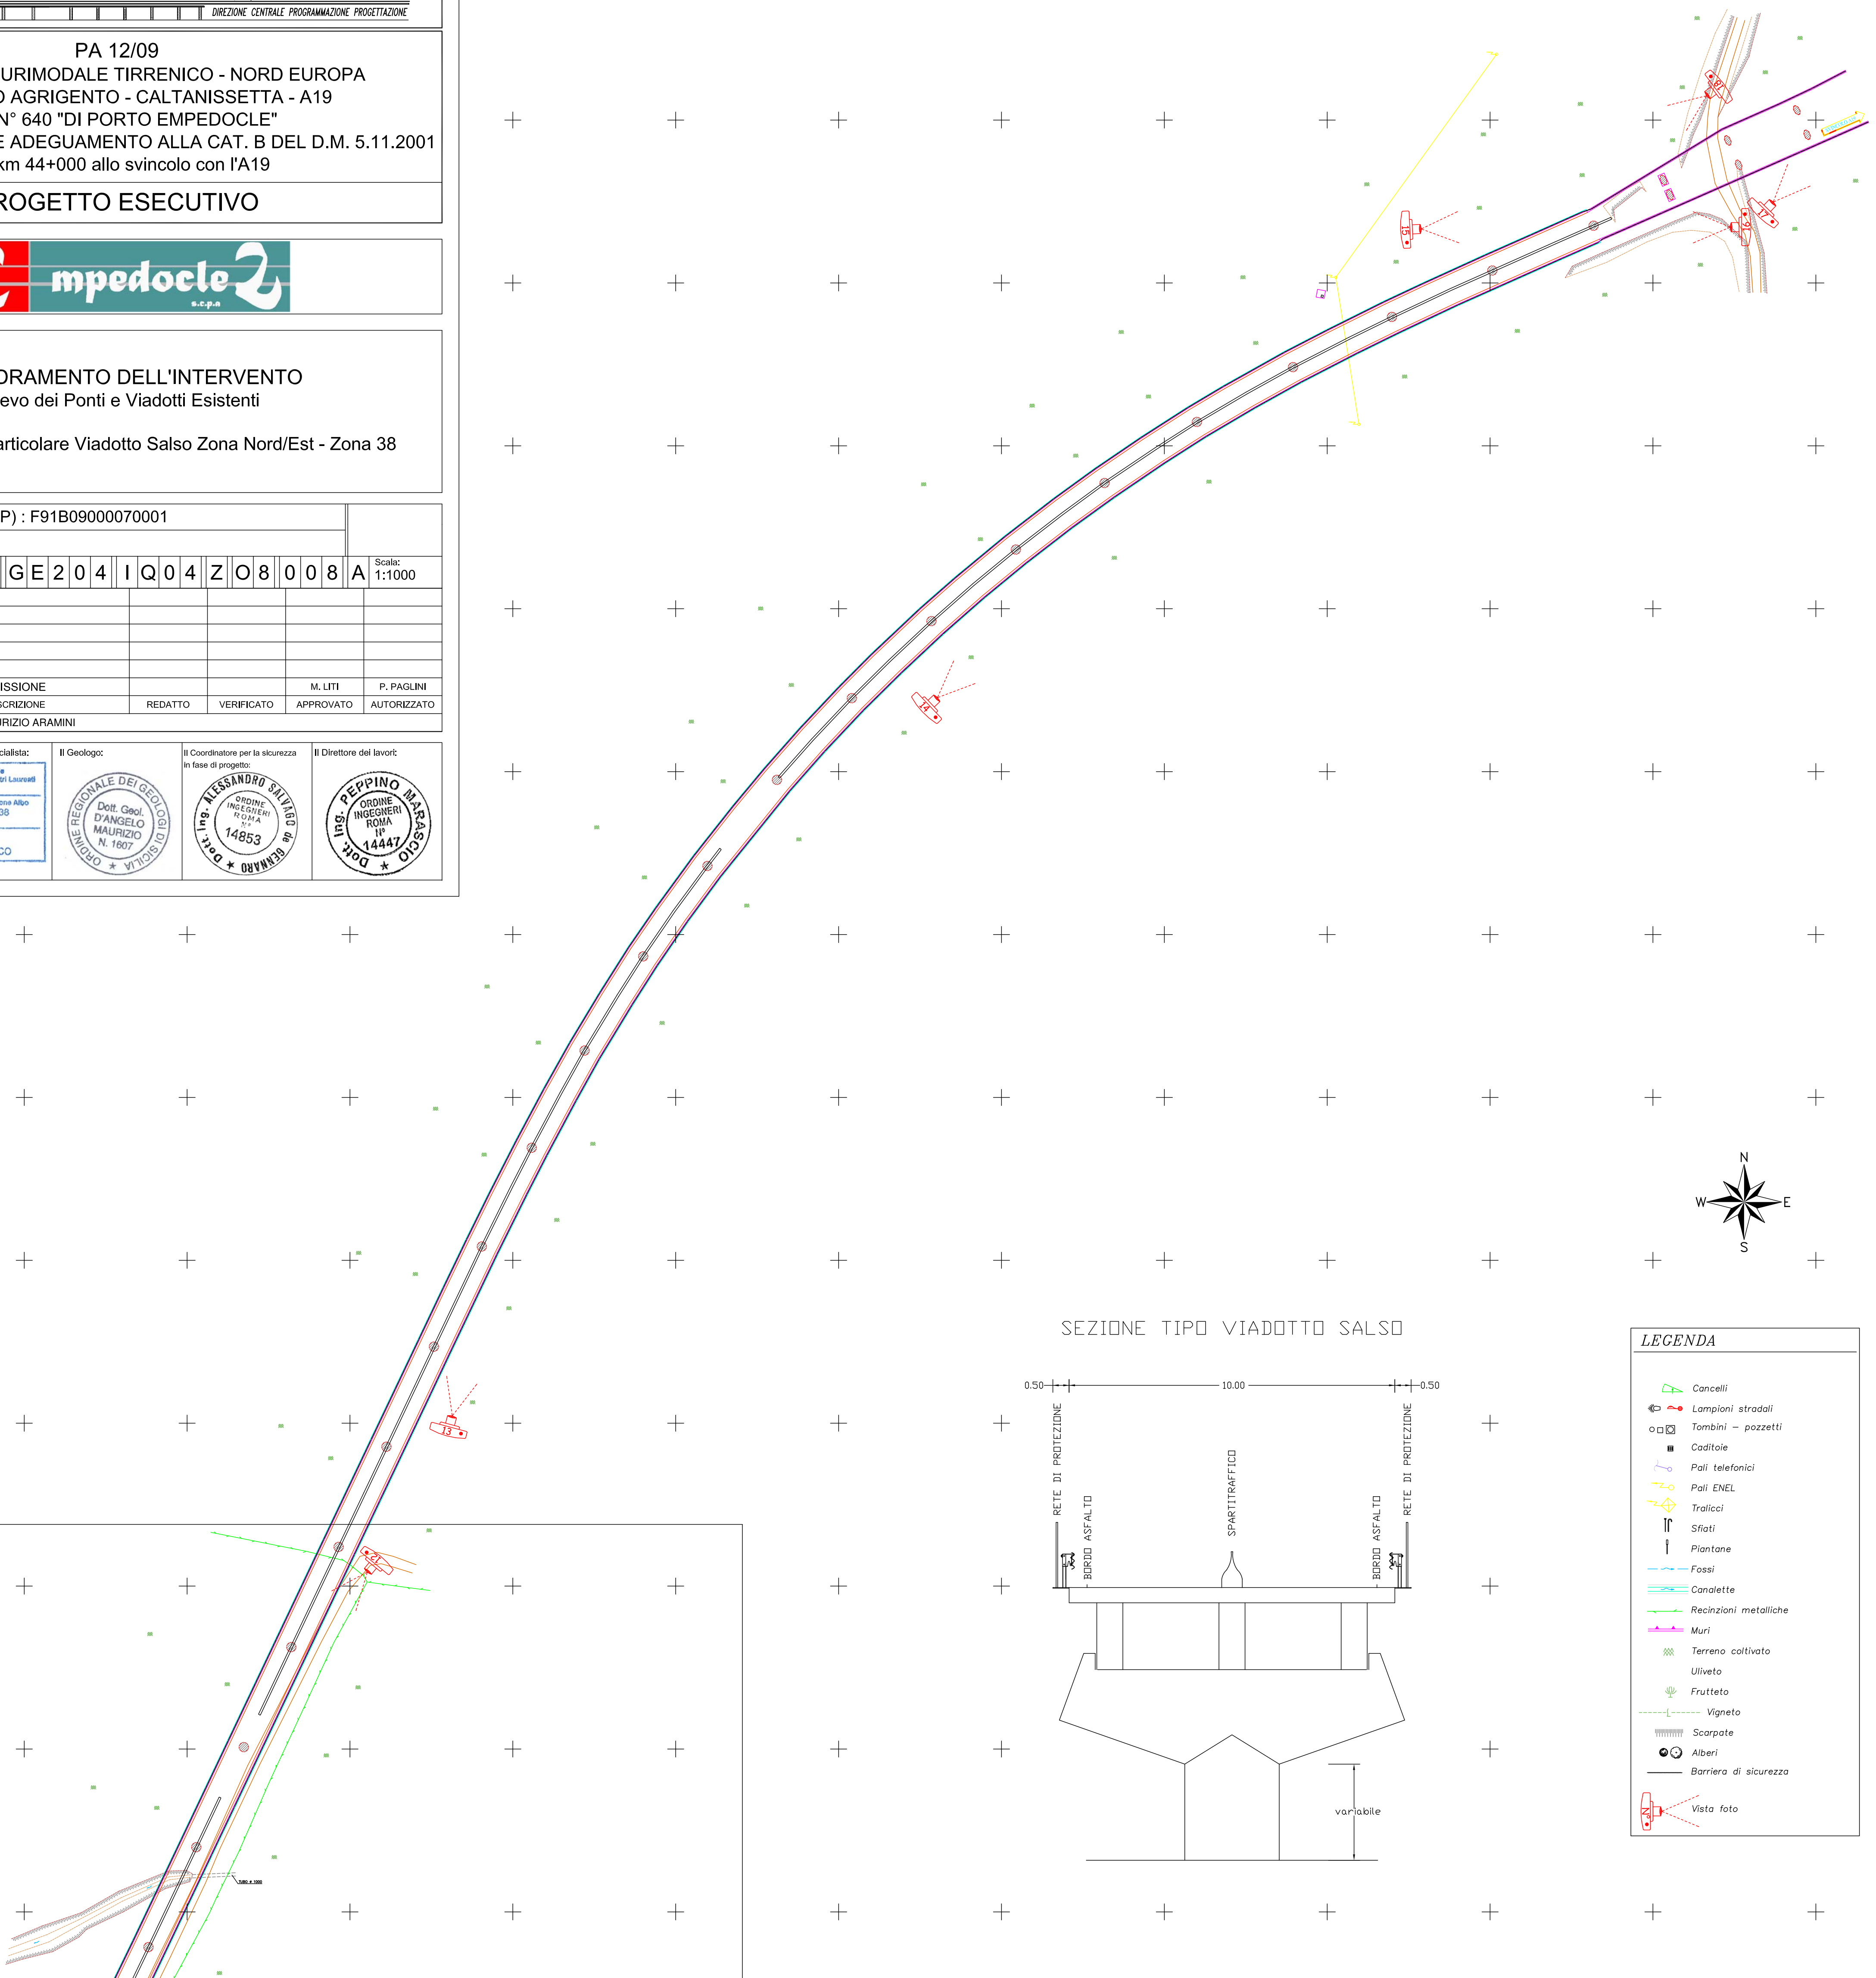

SEZIONE TIPO VIADOTTO SALSO

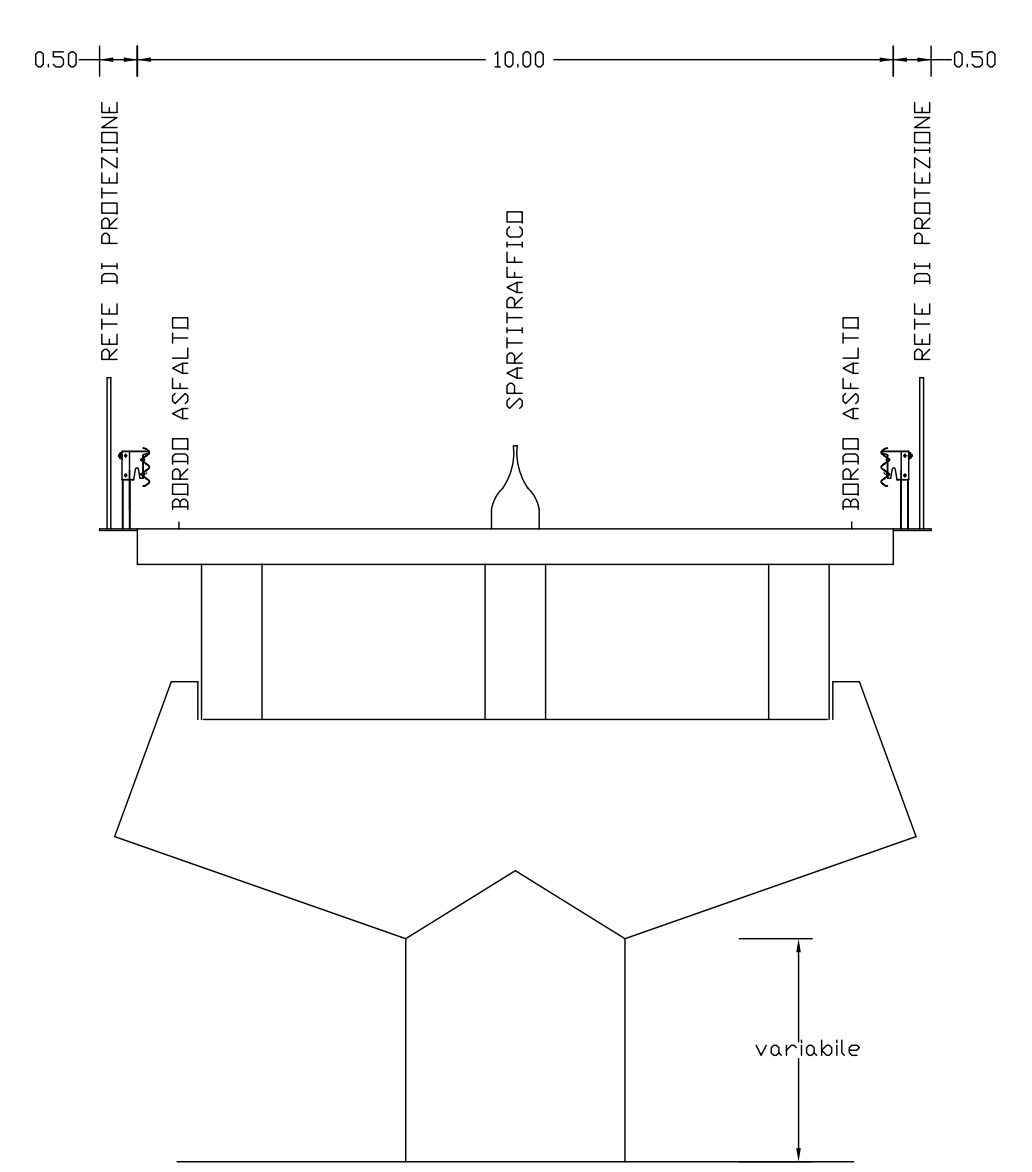

	Cancelli
	Lampioni stradali
	Tombini - pozzetti
	Caditoie
	Pali telefonici
	Pali ENEL
	Tralici
	Sfiati
	Piantane
	Fossi
	Canalette
	Recinzioni metalliche
	Muri
	Terreno coltivato
	Uliveto
	Frutteto
	Vigneto
	Scarpate
	Alberi
	Barriera di sicurezza
	Vista foto