

# ANAS S.p.A.

DIREZIONE CENTRALE PROGRAMMAZIONE PROGETTAZIONE

## PA 12/09

### CORRIDOIO PLURIMODALE TIRRENICO - NORD EUROPA

### ITINERARIO AGRIGENTO - CALTANISSETTA - A19

### S.S. N° 640 "DI PORTO EMPEDOCLE"

### AMMODERNAMENTO E ADEGUAMENTO ALLA CAT. B DEL D.M. 5.11.2001

### Dal km 44+000 allo svincolo con l'A19

## PROGETTO ESECUTIVO

Contraente Generale:



## RILIEVO AEROFOTOGRAMMETRICO

### Monografie vertici inquadramento appoggio

Codice Unico Progetto (CUP) : F91B09000070001

Codice Elaborato:

PA12\_09 - E 0 0 0 G E 2 0 4 I Q 0 3 Z R T 0 0 2 A

F															
E															
D															
C															
B															
A	Ottobre 2010	EMISSIONE								M. LITI	P. PAGLINI				
REV.	DATA	DESCRIZIONE				REDATTO	VERIFICATO	APPROVATO	AUTORIZZATO						

Responsabile del procedimento: Ing. MAURIZIO ARAMINI



Il Consulente Specialista:



Il Geologo:



Il Coordinatore per la sicurezza in fase di progetto:



Il Direttore dei lavori:



# S.S. 640 DI PORTO EMPEDOCLE

Itinerario Agrigento - Caltanissetta - A19

Tratto dal Km 44+000 allo svincolo con la A19

## Scheda monografica

### Vertice n° 01

**Comune:**

**Località:** S.S. 640

**Ubicazione:** Borchia metallica cementata sul cordolo dello spartitraffico situato allo svincolo della S.S. 640 al Km 45+500.

**Materializzazione:** Borchia metallica

*Foto:*



### Coordinate

#### WGS 84

Lat 37°25'07.6255  
Lon 13°54'21.0533

#### Quota elliss.

562,545

#### Gauss - Boaga

N 4.141.888,900  
E 2.423.180,161

#### Rettilinee

N 502.392,868  
E 204.214,659


#### Quota s.l.m.

523,457

#### Vertici collegati:

IGM 267701  
V04

*Schizzo planimetrico:*

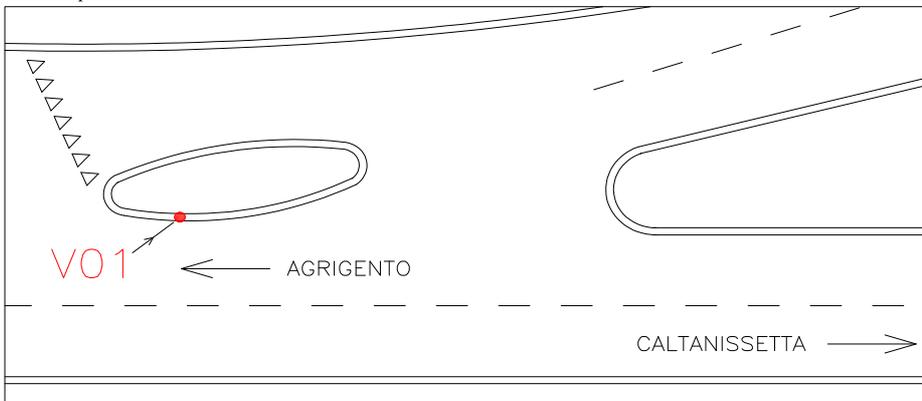

# S.S. 640 DI PORTO EMPEDOCLE

Itinerario Agrigento - Caltanissetta - A19

Tratto dal Km 44+000 allo svincolo con la A19

## Scheda monografica

Vertice n° 02

**Comune:**

**Località:** S.S. 640

**Ubicazione:** Borchia metallica cementata sullo spigolo del basamento della caditoia situata in prossimità dell' accesso all' Hotel Ventura al Km 59+800 della S.S. 640.

**Materializzazione:** Borchia metallica

Foto:



### Coordinate

#### WGS 84

Lat 37°28'46.8530  
Lon 14°01'50.9160

#### Quota elliss.

604,864

#### Gauss - Boaga

N 4.148.524,743  
E 2.434.307,908

#### Rettilinee

N 509.030,154  
E 215.345,234

#### Quota s.l.m.

565,486

#### Vertici collegati:


V07  
V08

A= 0,254 mt

B= 0,150 mt

C= 0,318 mt

Schizzo planimetrico:

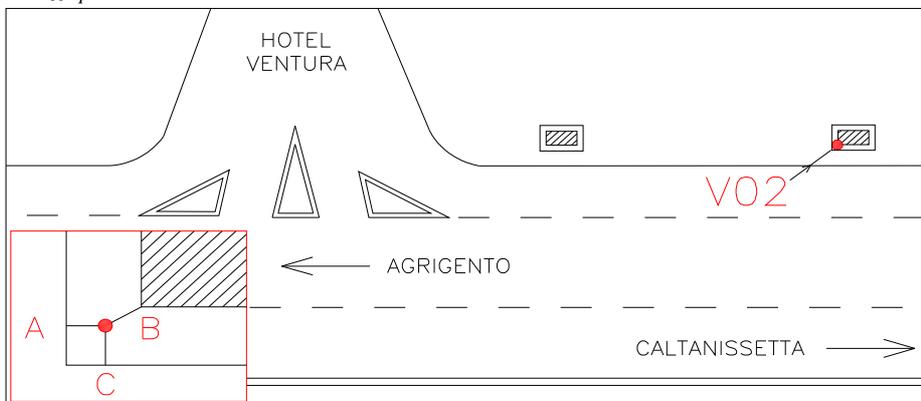

# S.S. 640 DI PORTO EMPEDOCLE

Itinerario Agrigento - Caltanissetta - A19

Tratto dal Km 44+000 allo svincolo con la A19

## Scheda monografica

Vertice n° 03

**Comune:**

**Località:** S.S. 640

**Ubicazione:** Borchia metallica cementata sul cordolo situato in prossimità della rampa di immissione alla S.S. 640 dallo svincolo per Riesi, Caltanissetta - Gela.

**Materializzazione:** Borchia metallica

*Foto:*



### Coordinate

#### WGS 84

Lat 37°32'13.8952

Lon 14°07'45.8302

#### Quota elliss.

344,649

#### Gauss - Boaga

N 4.154.820,695

E 2.443.083,910

#### Rettilinee

N 515.327,891

E 224.123,725

#### Quota s.l.m.

304,871

#### Vertici collegati:

V11

IGM 268701

*Schizzo planimetrico:*

