

ELENCO INTERVENTI

INTERVENTI RICHIESTI DAGLI ENTI IN C.d.S.


- 1: Realizzazione di una rotondina di tipo "convenzionale" di diametro pari a 50 m in sostituzione dell'attuale intersezione a raso
- 2: Estensione viabilità locale 2 (dalla nuova rotondina di cui al p.to 1 fino alla sez. 124); chiusura di tutti gli accessi esistenti e di progetto nel tratto indicato; spostamento tombino T05 bis, realizzazione nuovi tombini T4bis, T3bis
- 3: Ottimizzazione del tracciamento planimetrico della viabilità locale 1, riposizionamento della viabilità locale 1 per limitare gli espropri
- 4b: Mitigazione acustica con potenziamento opere a verde
- 5: Accesso provvisorio al Villaggio Palmas durante le fasi di cantiere; realizzazione anticipata della viabilità locale 1 e collegamento provvisorio tra la ss 195 e la medesima viabilità locale 1
- 6: Intervento di riconfigurazione e ricollocazione (con allontanamento dal viadotto Palmas) dell'intersezione al km 92+900 in prossimità dell'intersezione esistente. L'intervento si rende necessario al fine di assicurare la necessaria visibilità
- 7: Realizzazione di by-pass integrale al tratto di ss 195 oggetto di intervento mediante l'utilizzo della viabilità locale alternativa (sp 77 e sp 74); verranno comunque garantiti gli accessi ai frontisti aventi unico accesso dalla ss 195. Per la realizzazione della rotondina 1 verrà utilizzato il vecchio tracciato declassato della ss 195
- 21: Impianto di emergenza del viadotto Palmas
- 22: Riduzione delle aree di esproprio attraverso un'opera di sostegno del corpo stradale
- 24: Riprofilatura e risagomatura fossi

RISULTANZE VERIFICHE ASSOGGETTABILITA' VIA


- 4a: Rimodellamento morfologico in corrispondenza dell'ingresso al villaggio Palmas con l'utilizzo di materiale proveniente dagli scavi
- 23: Rimodellamento morfologico terreno in prossimità della rotondina 1
- 26: Riposizionamento cantiere operativo per stoccaggio terre

MODIFICHE TECNICHE RICHIESTE DA ANAS

- a/c: inserimento piazzole di sosta
- b: collegamento a viabilità esistente
- d: apertura accesso ai soli autorizzati
- e: chiusura accesso abitazione
- l: nuovo fosso e nuovo cavalcavia sull'innesto della viab. locale 2 sulla rotondina 2

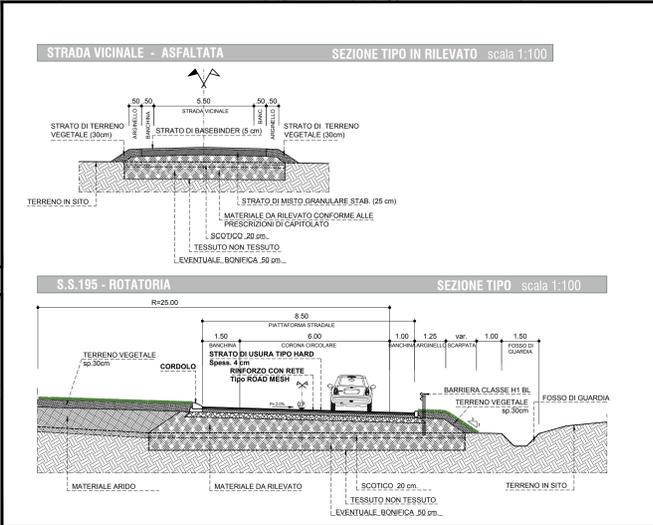

VILLAGGIO PALMAS

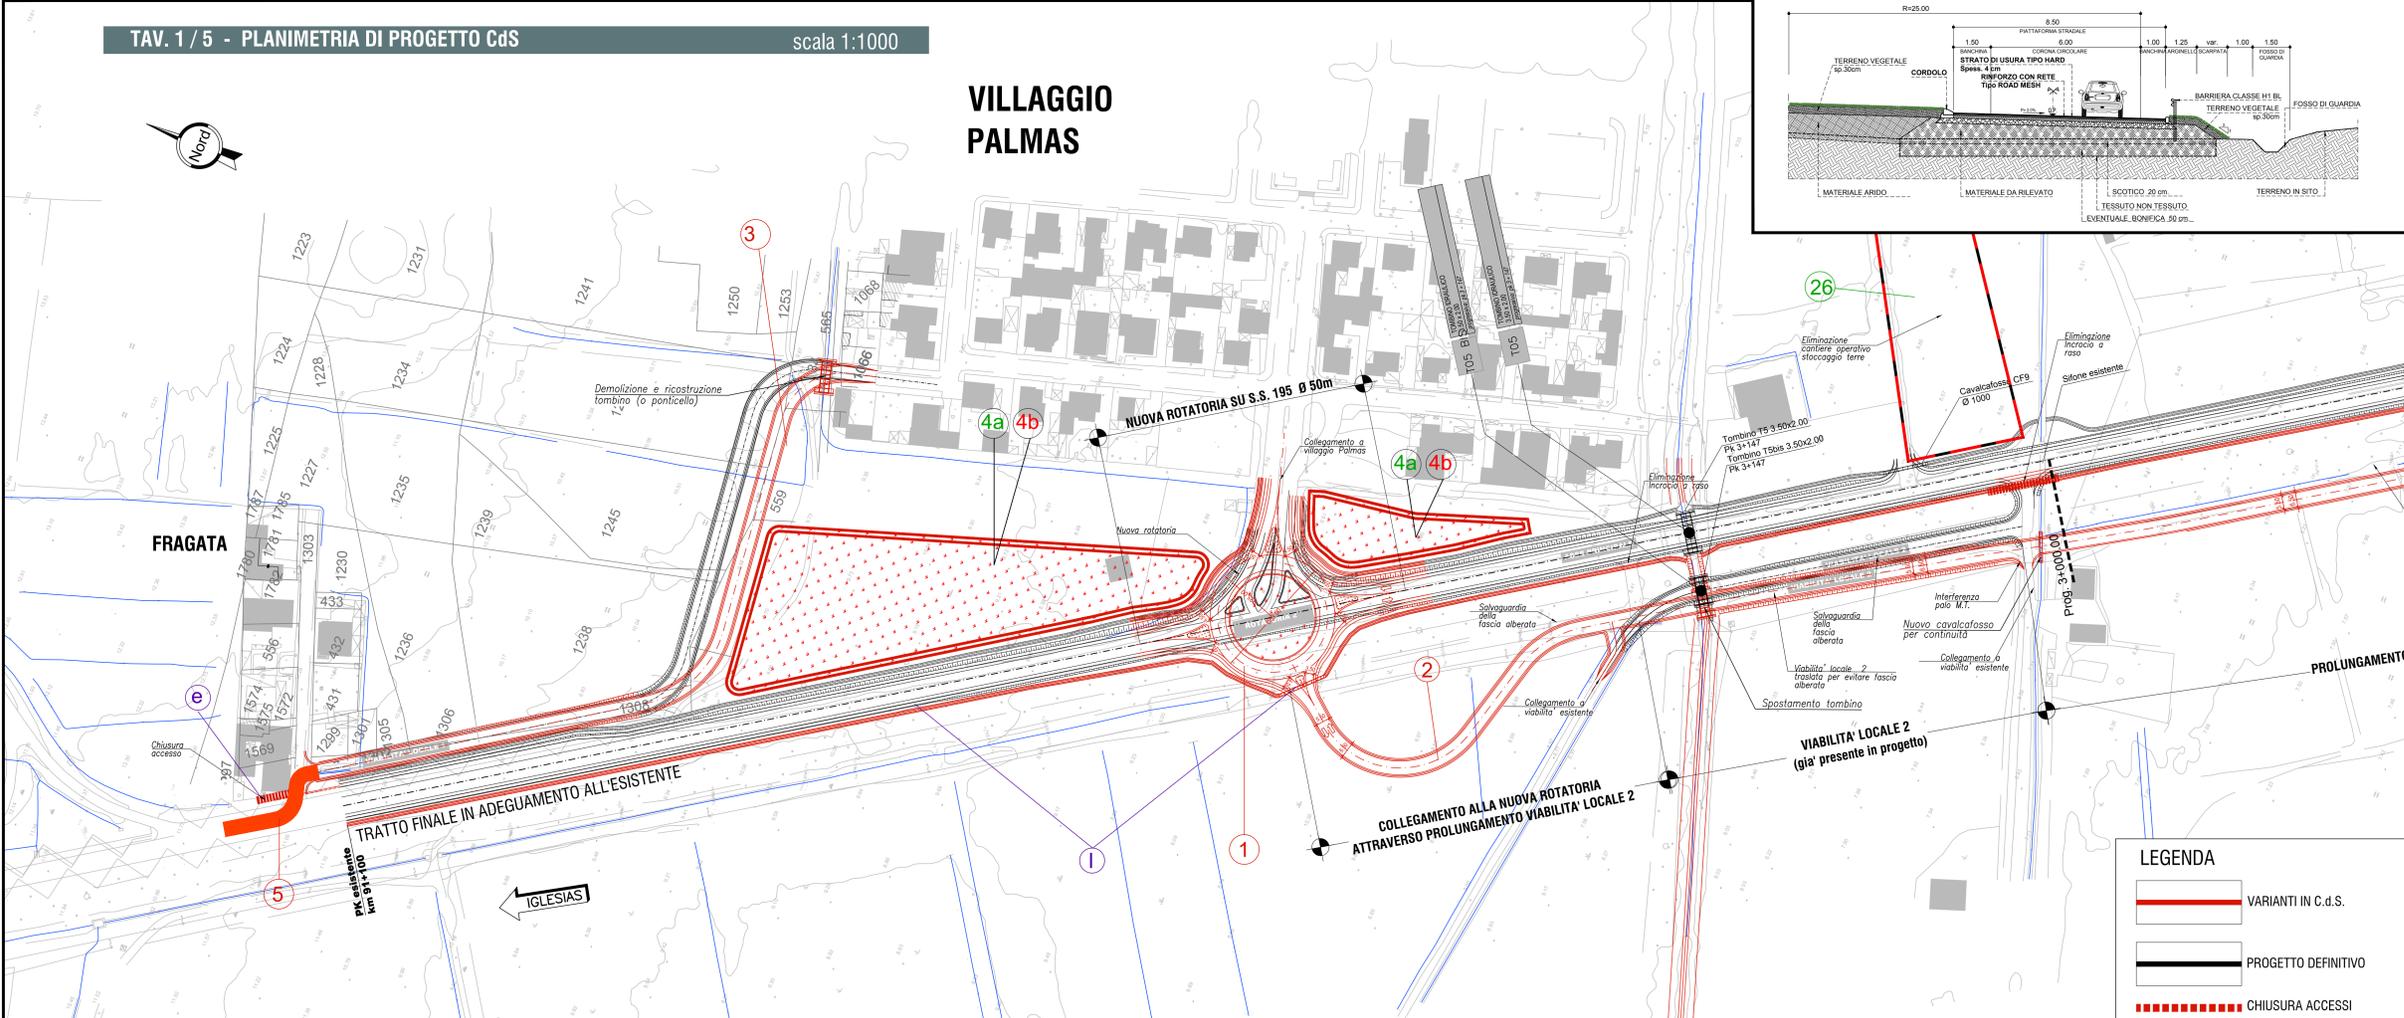

Anas SpA
 Direzione Progettazione e Realizzazione Lavori

PIANO SULCIS - S.S. 195 "SULCITANA" - INTERVENTI DI ADEGUAMENTO STRADA DI COLLEGAMENTO S. GIOVANNI SUERGLIU-GIBA DAL KM 91+100 AL KM 94+600; S.S. 293 "DI GIBA" - MESSA IN SICUREZZA STRADA GIBA-NUXIS DAL KM 60+100 AL KM 63+700 E DAL KM 64+200 AL KM 65+500

PROGETTO DEFINITIVO

IMPRESA ESECUTRICE: **DELTA LAVORI**
 RESPONSABILE DEL PROCEDIMENTO: Dott. Ing. Edoardo Antonio Quattrone

PROGETTISTI: **POLITECNICA**
 ING. FRANCESCO FEDERONI

ING. FRANCESCO PRINZANTI, ING. MARCO MARCONI, ING. GIULIO ACCIOLI GIL, ING. ANDREA LUCARINI, ING. FABIO CAMARINI

ADDENDUM AL PD - ALLEGATO 4
 TAVOLE DI CONFRONTO
 S.S. 195 - Planimetria di dettaglio delle modifiche Tav. 1 di 5

LEGENDA

- VARIANTI IN C.d.S.
- PROGETTO DEFINITIVO
- CHIUSURA ACCESSI

NOME FILE:	REVISIONE:	FORMATO:	SCALA:
CODICE ELABORATO:	A	A0	varie

ALLEGATO ADDENDUM AL PD PER C/S - LUGLIO 2020