


NOTE GENERALI

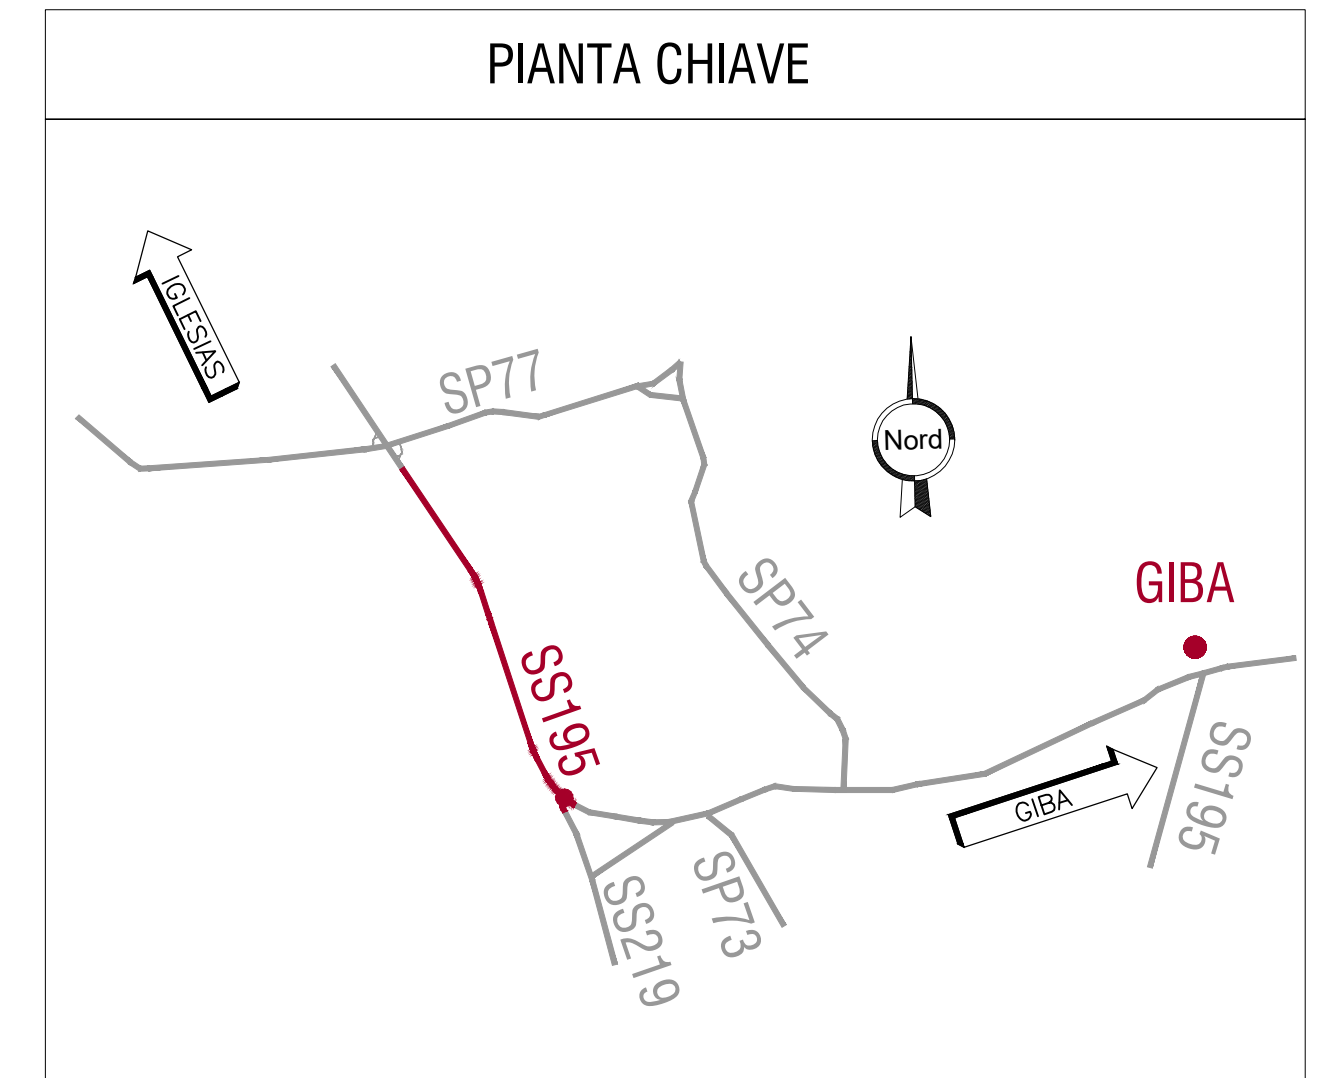

- S.S. 195 - Progetto definitivo
- S.S. 195 - Varianti CdS 2020
- Confini comunali
- Corridoio di interesse progettuale (buffer 500m)

VINCOLI PAESAGGISTICI

- Vincolo Art. 142 comma 1, lett. c) del D. Lgs. 42/2004 Corsi d'acqua
- Vincolo Art. 143 del D. Lgs. 42/2004 - Fascia costiera
- Vincolo Art. 143 del D. Lgs. 42/2004 - Zone umide



PIANO SULCIS - S.S. 195 "SULCITANA" - INTERVENTI DI ADEGUAMENTO STRADA DI COLLEGAMENTO S. GIOVANNI SUÈRGIU-GIBA DAL KM 91+100 AL KM 94+600; S.S. 293 "DI GIBA" - MESSA IN SICUREZZA STRADA GIBA-NUXIS DAL KM 60+100 AL KM 63+700 E DAL KM 64+200 AL KM 65+500

PROGETTO DEFINITIVO

IMPRESA ESECUTRICE: 	II RESPONSABILE DEL PROCEDIMENTO: Dott. Ing. Edoardo Antonio Quattrone Responsabile Tecnico Nuove Costruzioni Compartimento Territoriale Sardegna Area Compartimentale Cagliari Via Biasi, 27 09131 - CAGLIARI
-------------------------	---

PROGETTISTI:



Il Direttore Tecnico Ing. Francesco Frassinetti	Progettista responsabile dell'integrazione fra le varie prestazioni specialistiche. Progettazione classe e categoria 1/2 Ing. Marcello Mancone	Responsabile geologia Dott. Geol. Pietro Accolti Gil	Progettazione strutture o parti di strutture in c.a. classe e categoria 5/35 Ing. Andrea Lucarelli	Progettazione fondazioni speciali, classe e categoria 5/35 Ing. Fabio Camorani
----------------------------------------------------	---	---------------------------------------------------------	---	-----------------------------------------------------------------------------------

**ADDENDUM AL PD - ALLEGATO 15
TAVOLE DI CONFRONTO - ASPETTI PAESAGGISTICI
S.S. 195 - Carta dei vincoli**

NOME FILE: CODICE ELABORATO	REVISIONE: A	FORMATO: A0	SCALA: varie
--------------------------------	---------------------	-------------	--------------

ALLEGATO ADDENDUM AL PD PER CdS - LUGLIO 2020